



OFNALISTI

OFN NR HITAPÖRF kcal/klst

101	1164
102	2716
104	335
105	582
106	546
107	522
<b>SAMTALS</b>	<b>6365</b>

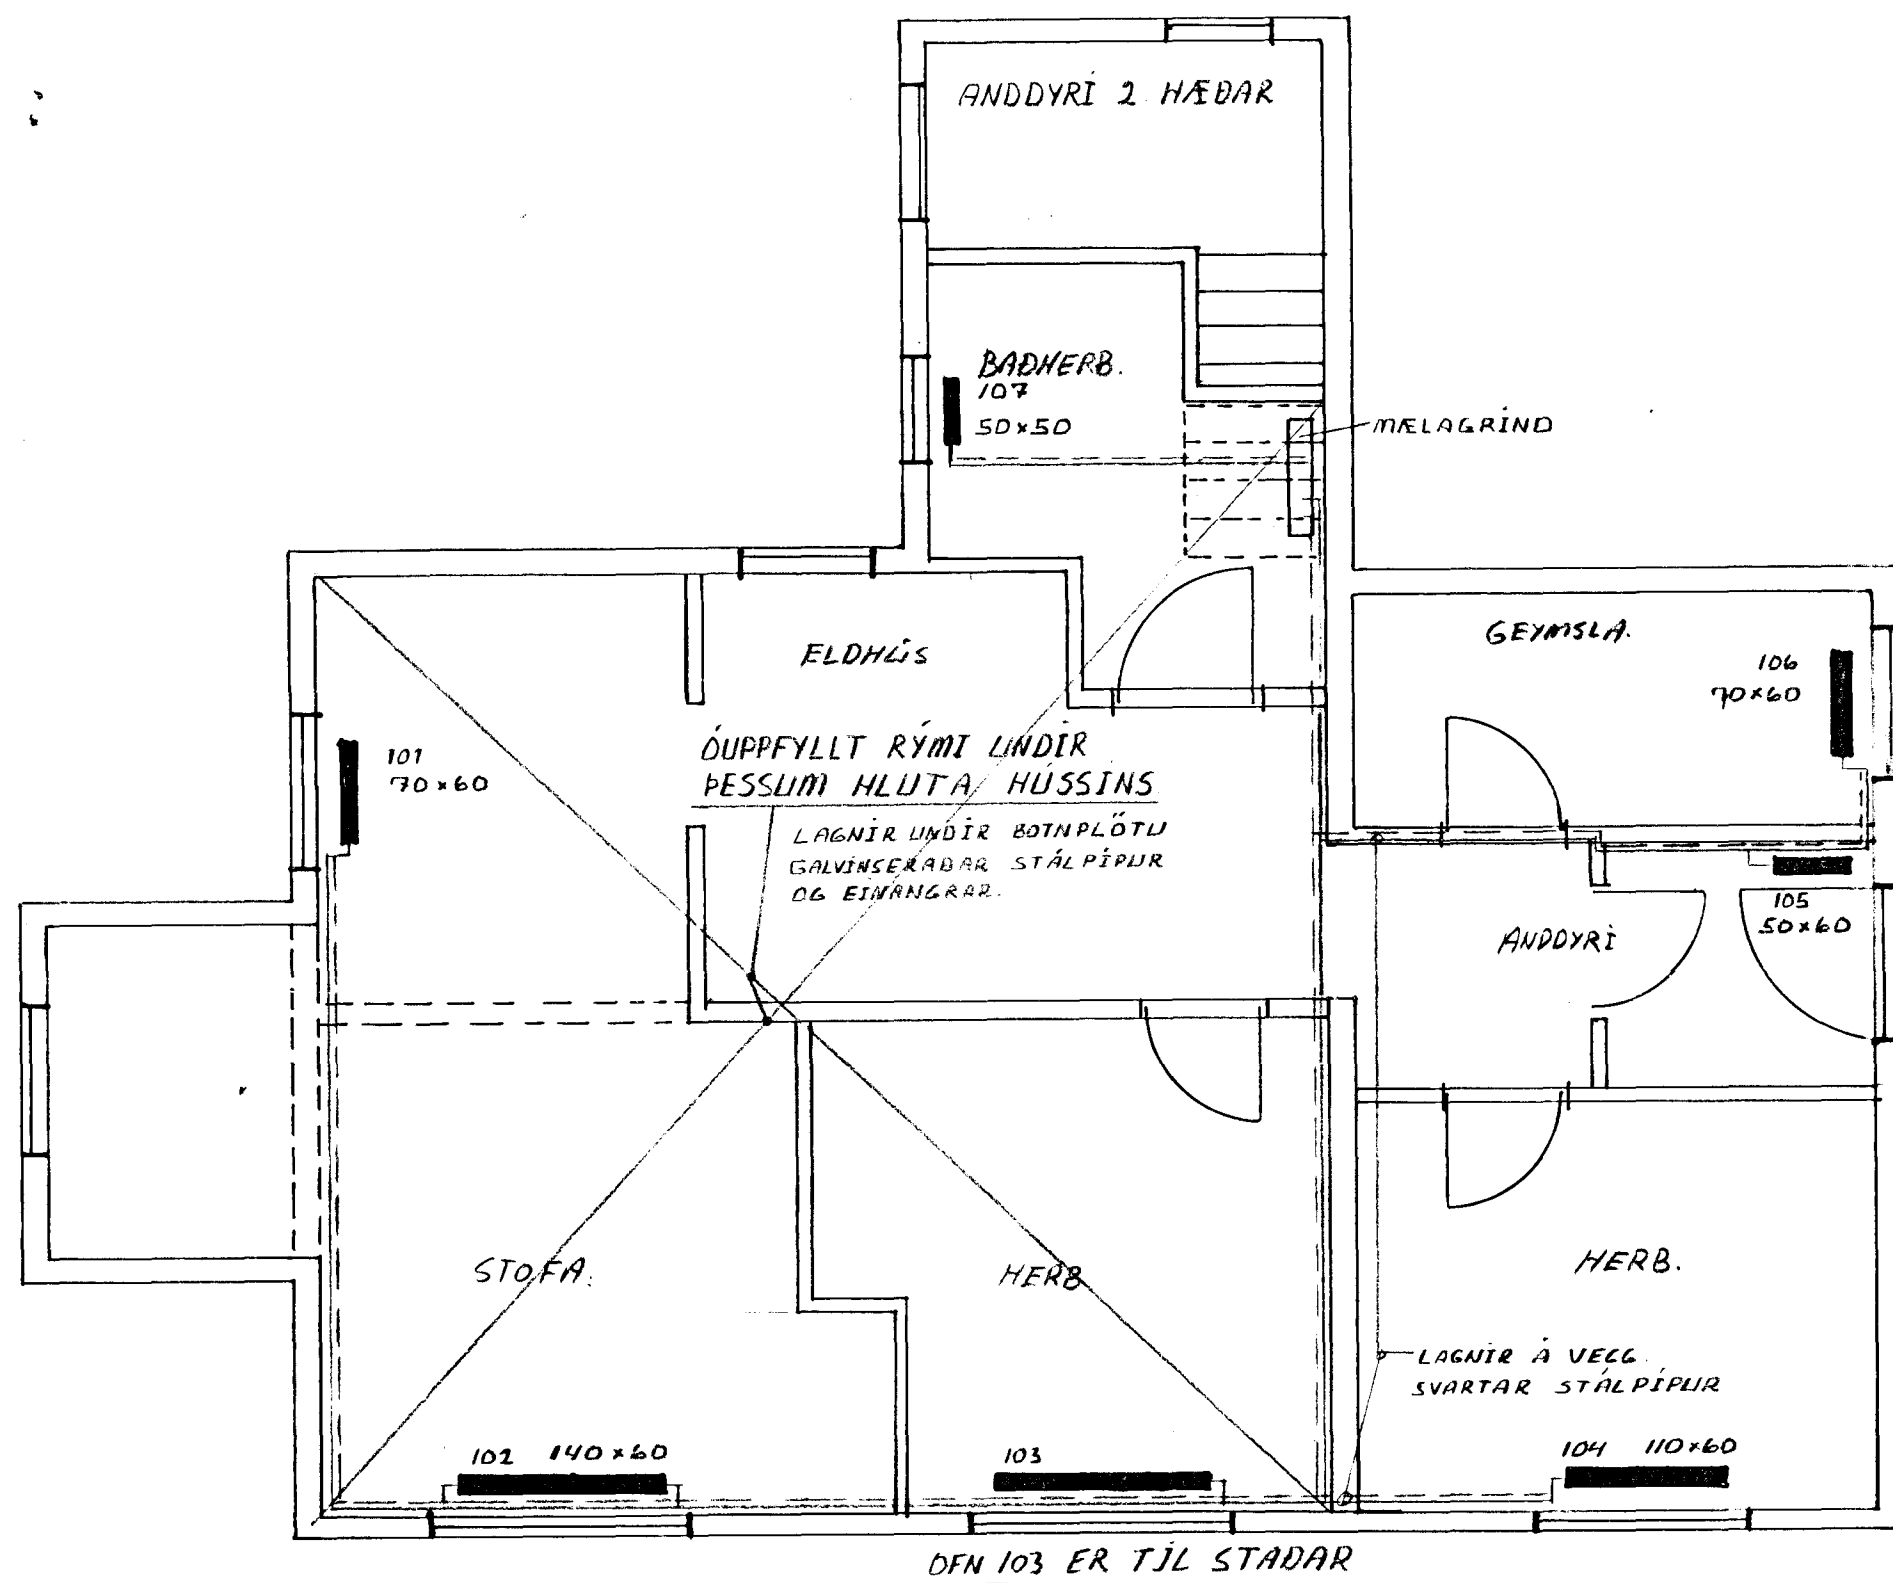

GRUNNMYND 1. HÆÐAR MKV.: 1:50

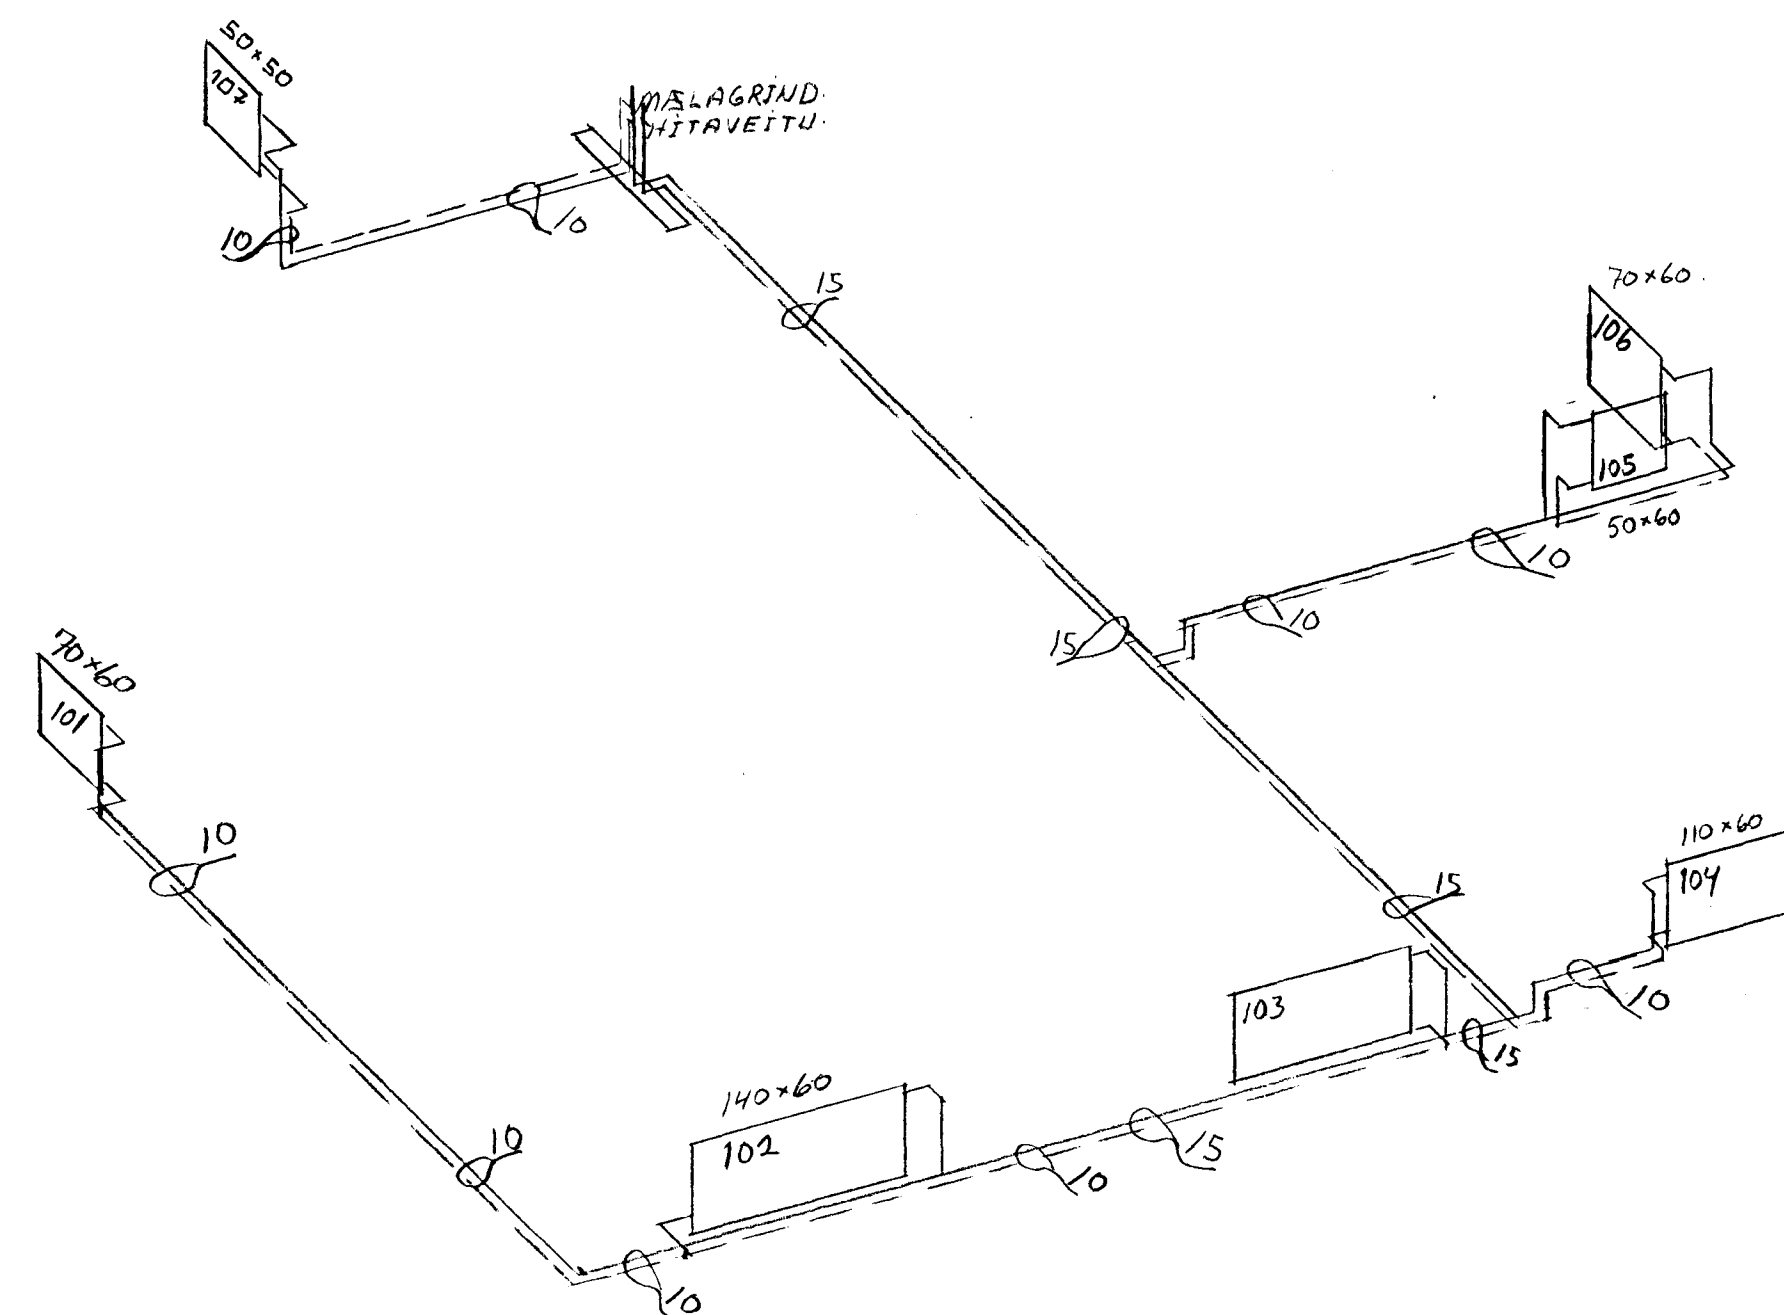


RÚMMYND 1:50.

SKÝRINGAR

HITALAGNIR SÉU GALVINS. OG SVARTAR STÁLPIPUR MED SKRÚFUBUM TENGJUM.  
LAGNIR ERU EINANGRÁÐAR, NEMA ÞER SEM ERU SJÁANLEGAR Á VEGGJUM  
Á OFNA KOMI LOFTSKRÚFUR, STÍLLITÉ OG SJÁLFRÍKIR OFNLOKAR.

ÁSKILIÐ, ELDRI  
TEIKNING ÓGILD

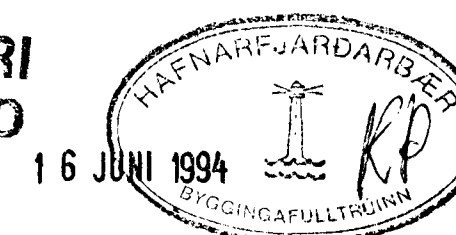

TEIKNING NR. 001.	DAGS	NAFN	YFIRF
VESTURBRAUT 15. HAFN	Mælt: 23/5 94	Sigurbjörg	
	Hannað: 23/5 94	Sigurbjörg	
	Teiknað: 23/5 94	Sigurbjörg	
HITALAGNIR. 1. HÆÐAR. GRUNNMYND OG RÚMMYND HITALAGNA			Mælikv 1:50
Sigurbjörg - Halldóttir	F.T.F.I.		Samb