


GRUNNMYND 1. HÆÐ

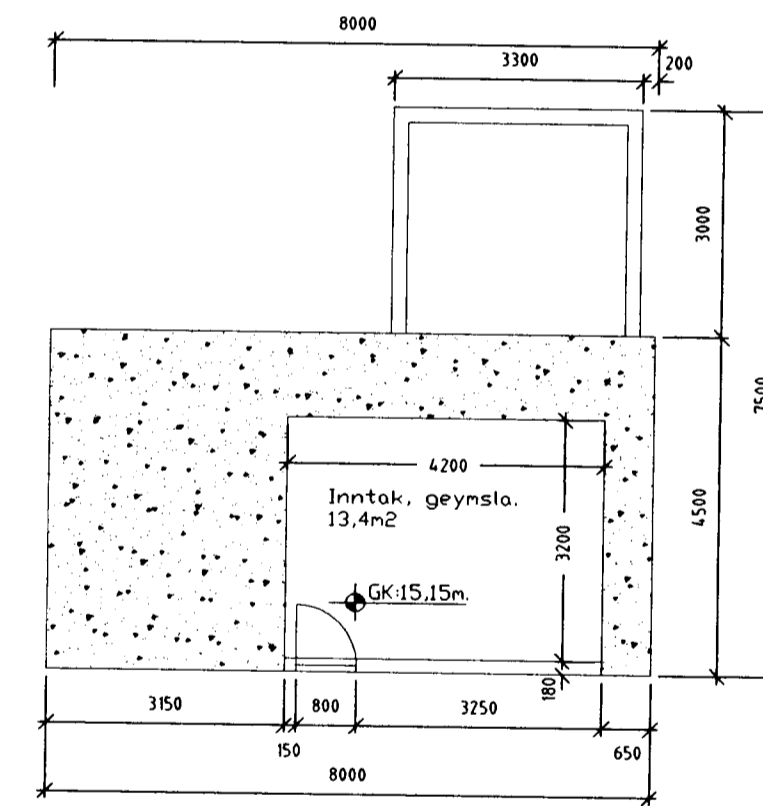

GRUNNMYND KJALLARA

UPPDRATTUR AF VESTURBRAUT 16 FYRIR BREYTINGU.

Viðbygging með skúrþaki hefur verið fjarlægð þegar þessi uppdráttur er gerður og stærð hennar teiknaðuð eftir eldri teikningum af húsinu. Að öðru leyti er húsið teiknað eftir uppmælingu á staðnum og eftir eldri teikningu hússins.

22.09.2002 - HÁSKÓLAHÁSKÓLA
TEIKNINGU BRF YTT

VESTURBRAUT 16
GRUNNMYNDIR, ÚTLITSMYNDIR, SKÝRINGAR.

A-4.

HANNAÐ : . SK TEIKNIAÐ : . SK DAGS : . 22.09.2002 MKV : . H100 VERKN : . X

TEIKNISTOFA
SVEINN KÁRLSSON TÆKNIFRÆÐINGUR EITFI
STRANDGÖTU 28 220 HAFNARFJÖRÐUR
S. 896 4005 / 555 4270