




VESTURHLID

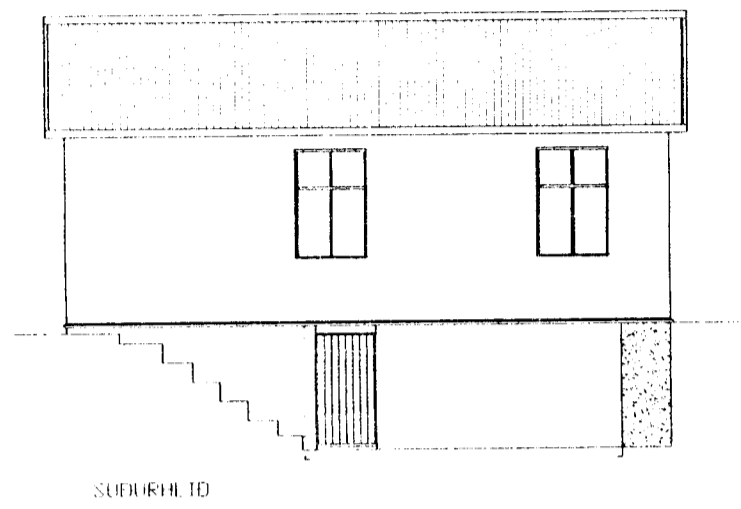

SUDURHLID

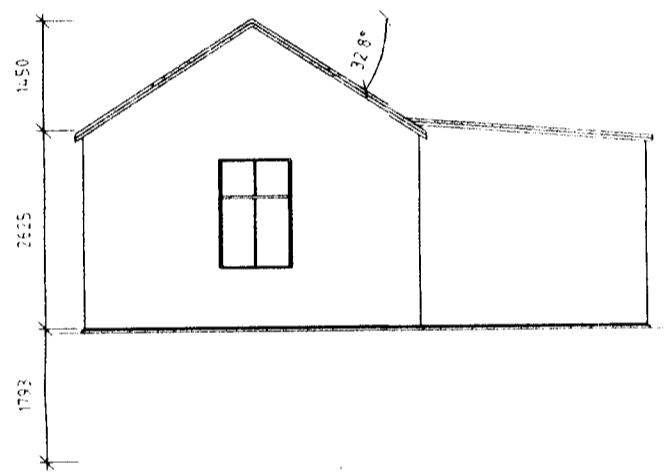


AUSTURHLID

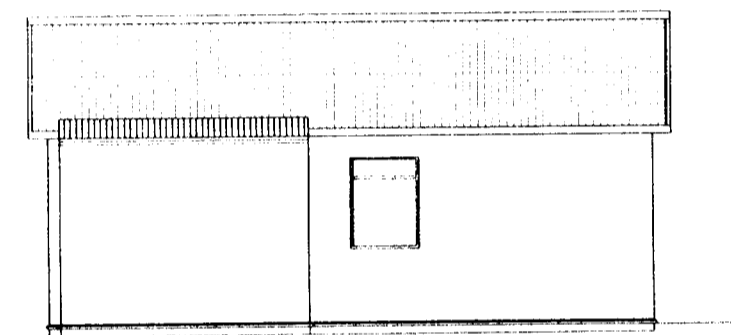


NORÐURHLID

UPPDRATTUR AF VESTURBRAUT 16 FYRIR BREYTINGU.

Viðbygging með skúrþaki hefur verið fjárlægð þegar þessi uppdráttur er gerður og stærð hennar teiknaðuð eftir eldri teikningur af húsinu. Að þáru leyti er húsið teiknað eftir uppmælingu á staðnum og eftir eldri teikningu hússins.

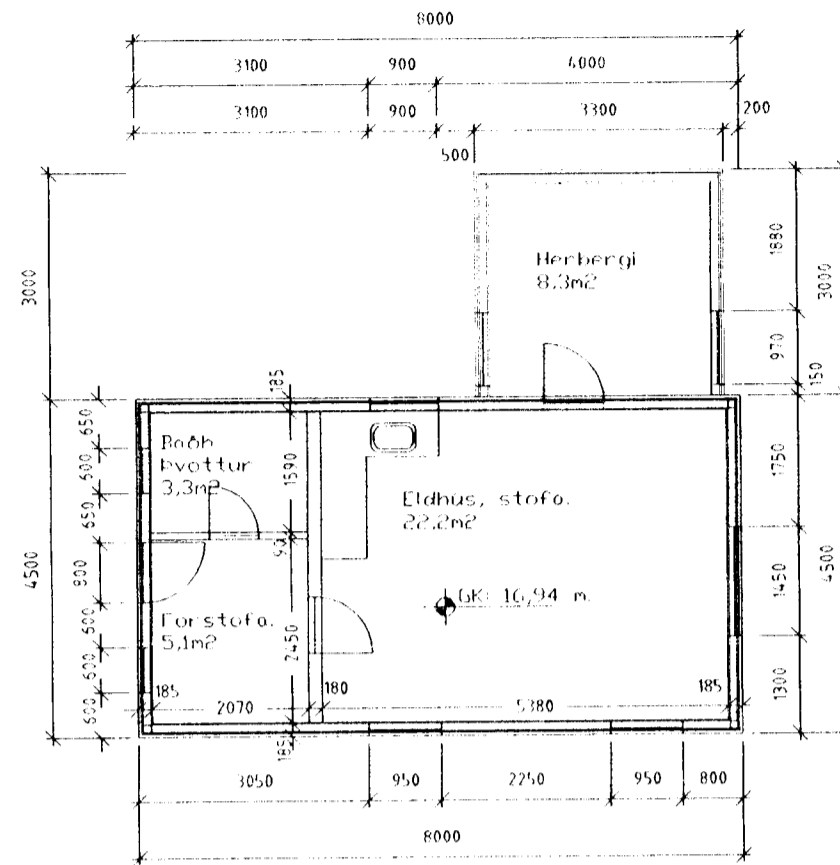

GRUNNMYND 1 HÆFI

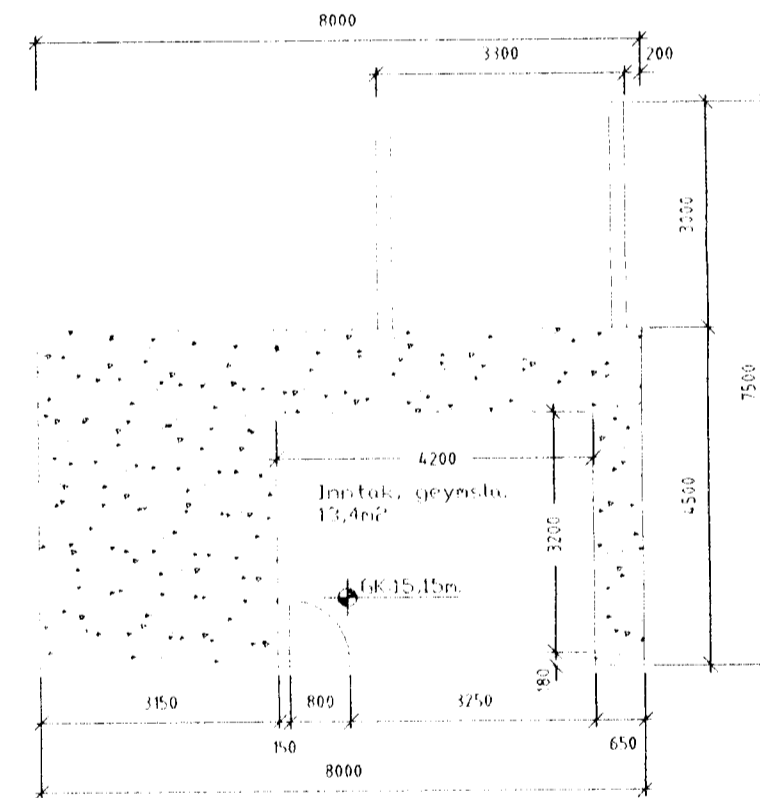

GRUNNMYND KJALLARA

VESTURBRAUT 16
GRUNNMYNDIR, ÚTLITSMYNDIR, SKÝRINGAR.

A-4.