



FYRIR BREYTINGU

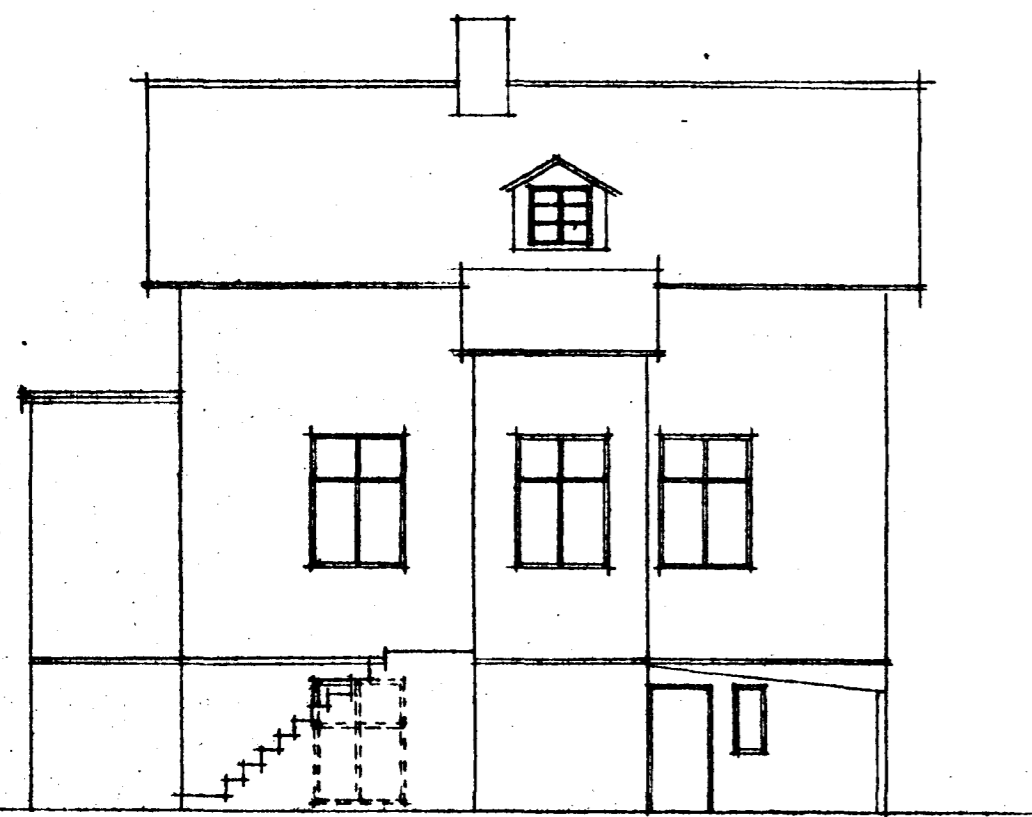


VESTURHLIÐ

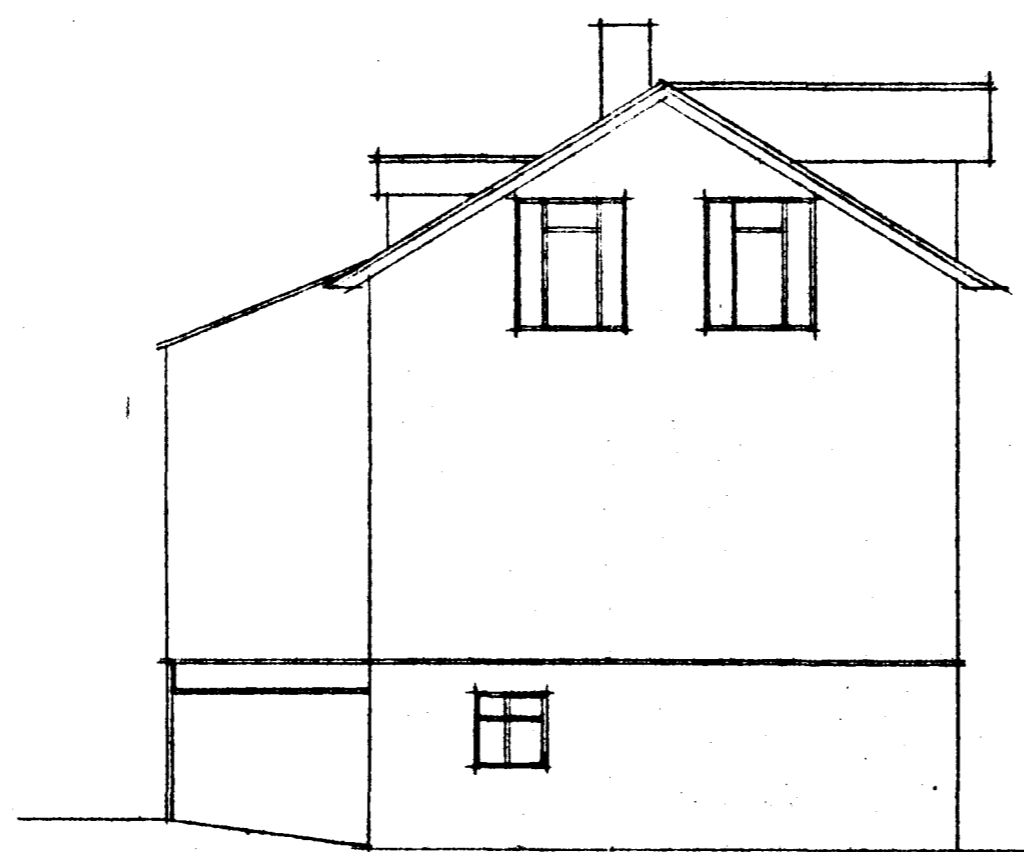


SÜBURGAFL

Samþykkt á fundi bygginga-
nefndar þ. 4. 6. 1969
BYGGINGAFULLTRÚINN
I HAFNARÞIRDI
S. Sigurðsson


Samþykkt með því skilyrði að
viðbyggingin ætli ekki að baki
skýlan þegar sjótt af sunnri
Nám yfir af ræðu vegna skipta-
lags.

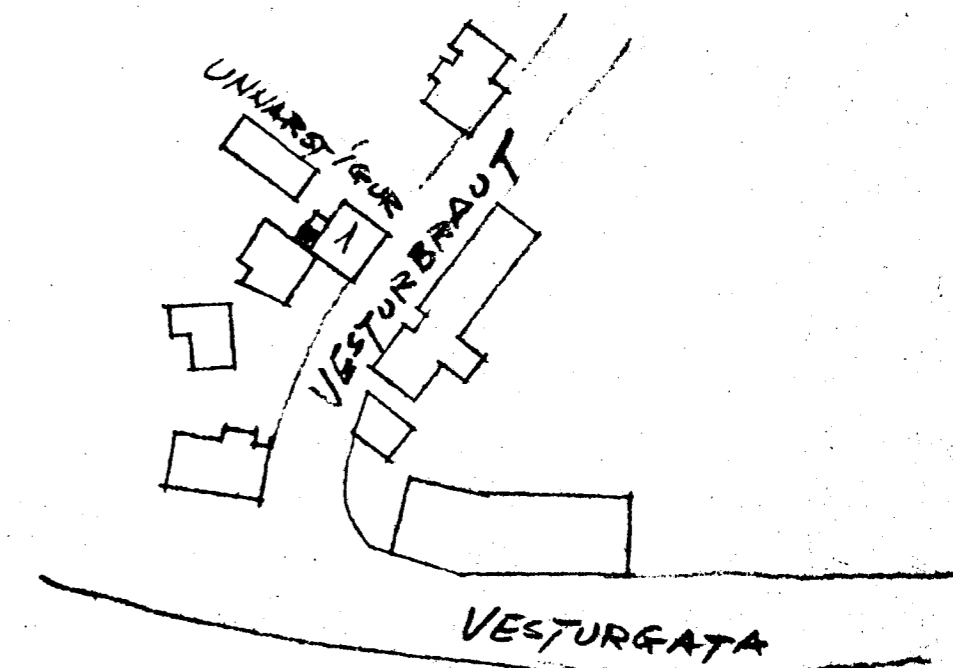

tifftopdf - www.rubissoftware.com - Demo Version

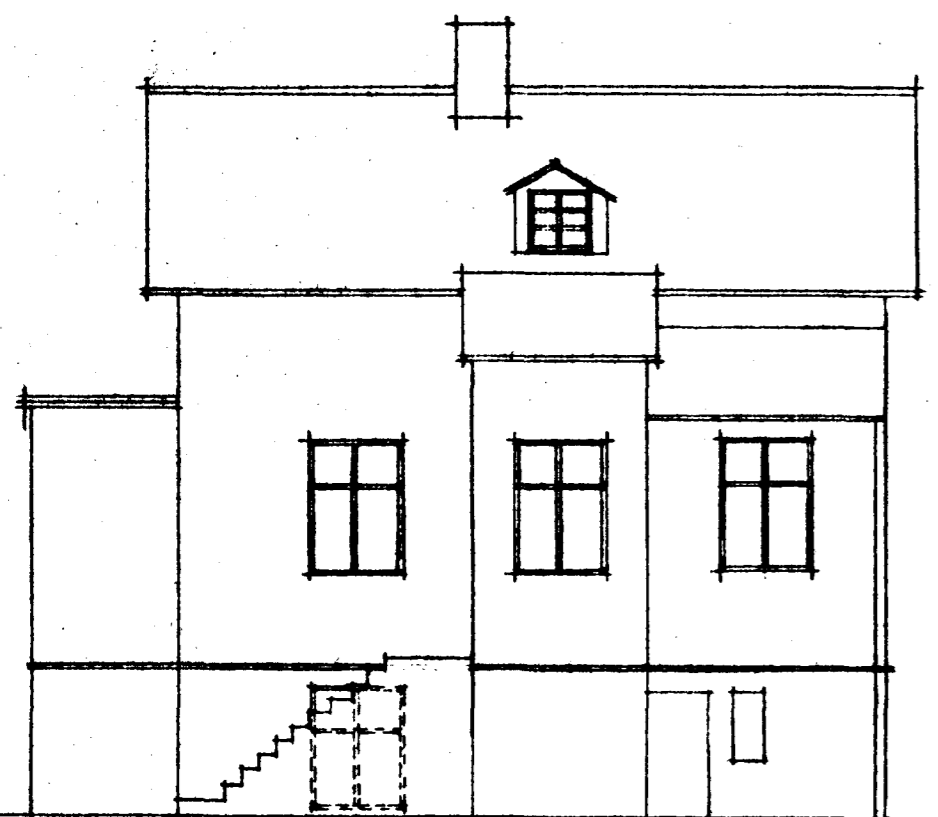


VESTURHLIÐ

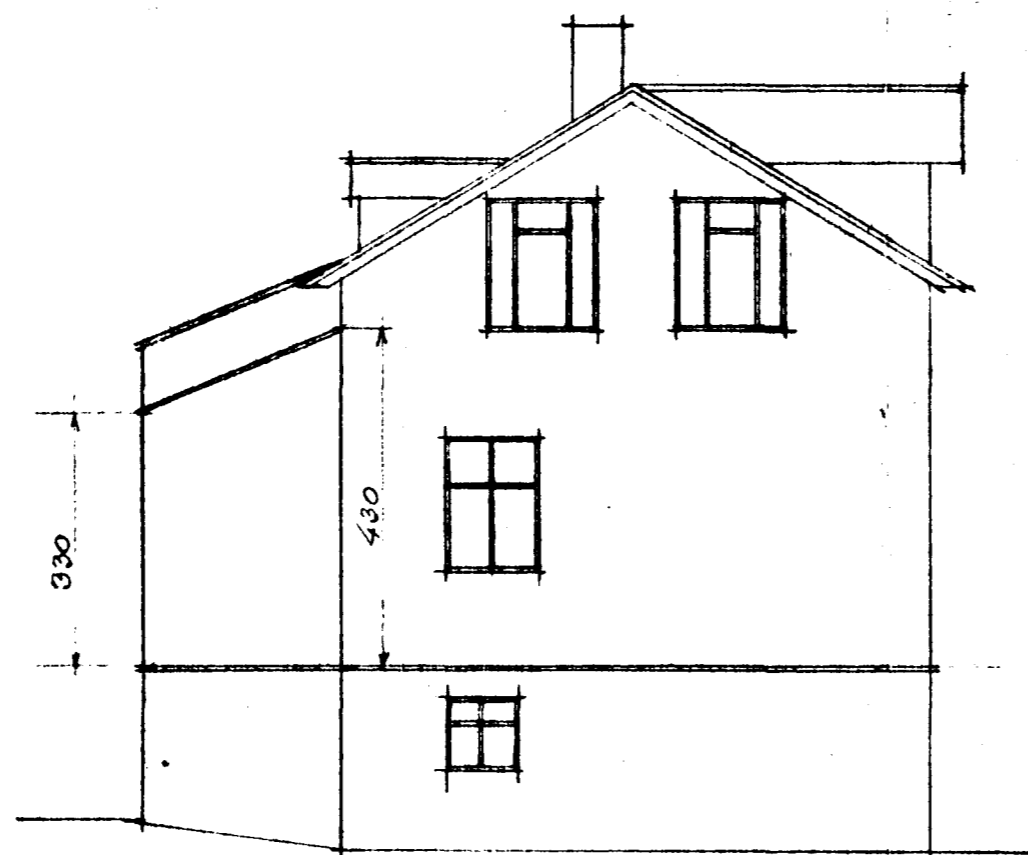

SÜBURGAFL

AFSTÖÐUMYND
KVARDI 1:1000

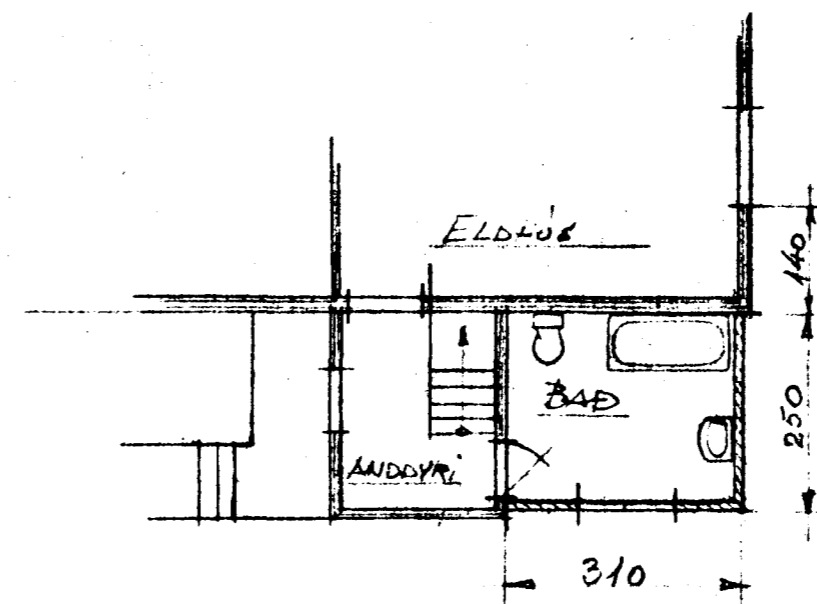

STÆKKUN 775M² ~ 28 M³

GRUNNMYND

VESTURBRAUT 1
BREYTING

EFTIR BREYTINGU

KVARDI 1:100

Hafnarfirdi í maí 1969
Póstskilum Sigurðsson F.T.F.I