



GRUNNMYND 2.HÆÐ

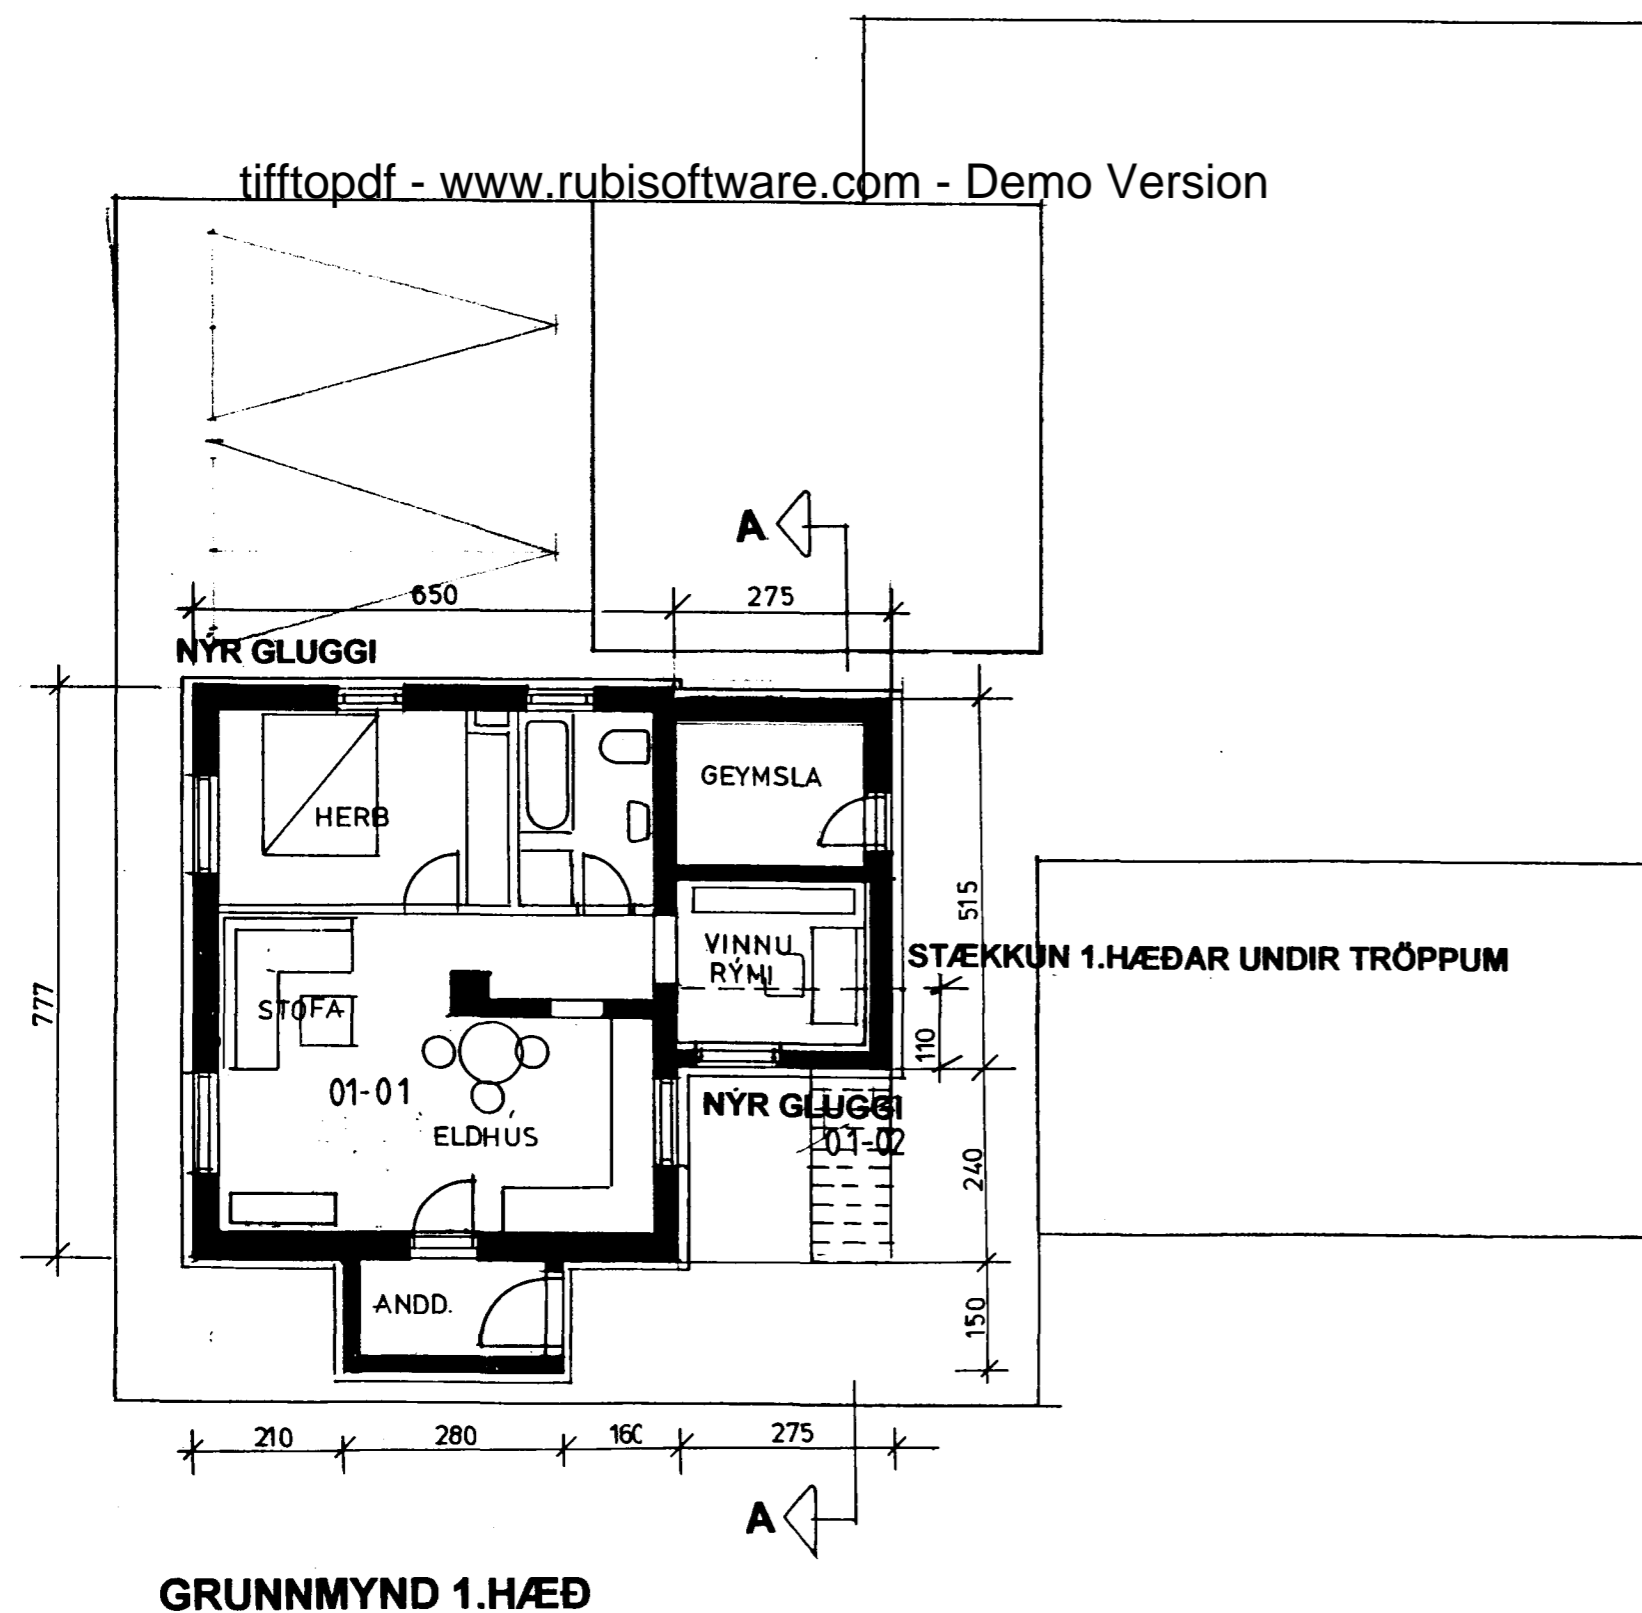

GRUNNMYND 1.HÆÐ

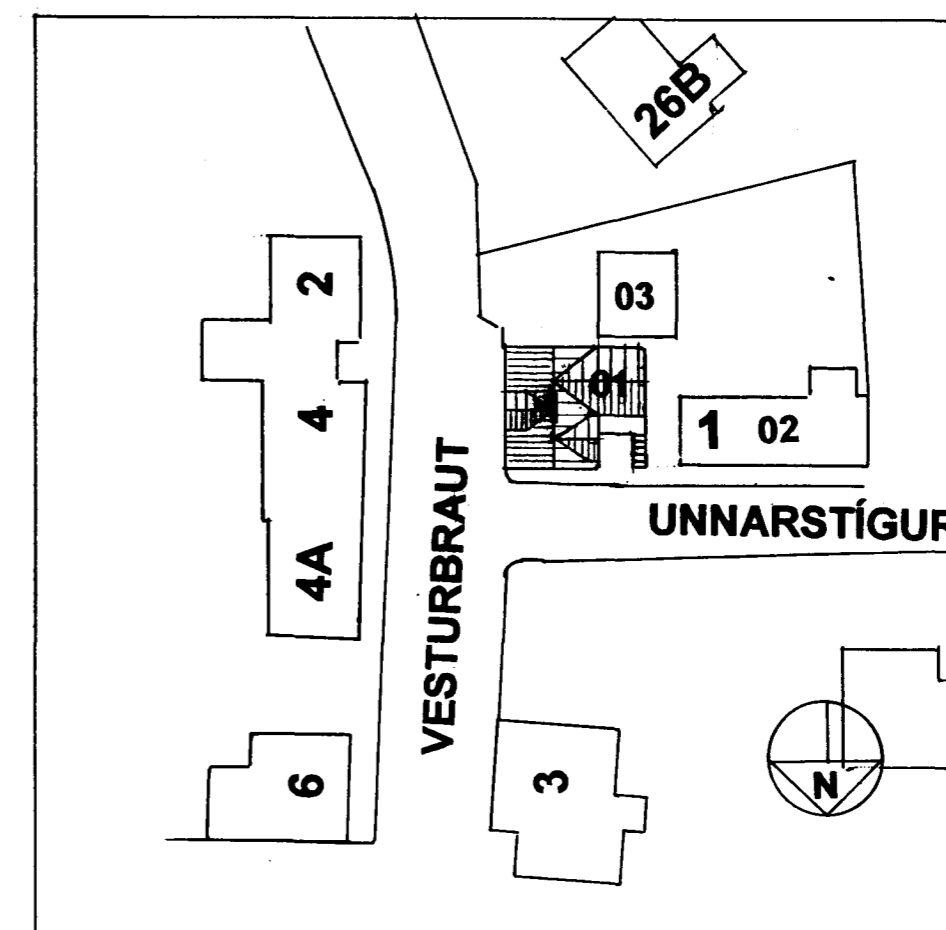

AFSTÖÐUMYND 1:500

VESTURBRAUT 1  
SVALIR, TRÖPPUR, VIÐBYGGING,  
GLUGGAR  
GRUNNMYNDIR OG AFSTÖÐUMYND  
M=1:100/1:500 br. 17.07.98 JÚLÍ 1998 BR. 22.10.98  
SÍGRÚN ÓLADÓTTIR ARKITEKT FAÍ  
HUGVERKSMÍÐJAN-VINNUSTOFA  
HRAUNBRÚN 31, 220 HAFNARFJÖRÐUR  
SÍMI 565 0703,852 1007, SÍMI OG FAX 565 4405

Sigrún Óla  
110753-4119