



Samþykkt á fundi bygginga-
nefndar þ. 215 1979
BYGGINGAFULLTRÚINN
Í HAFNARFIRDI
S. Jónsson

Þorbjörg Jónsdóttir

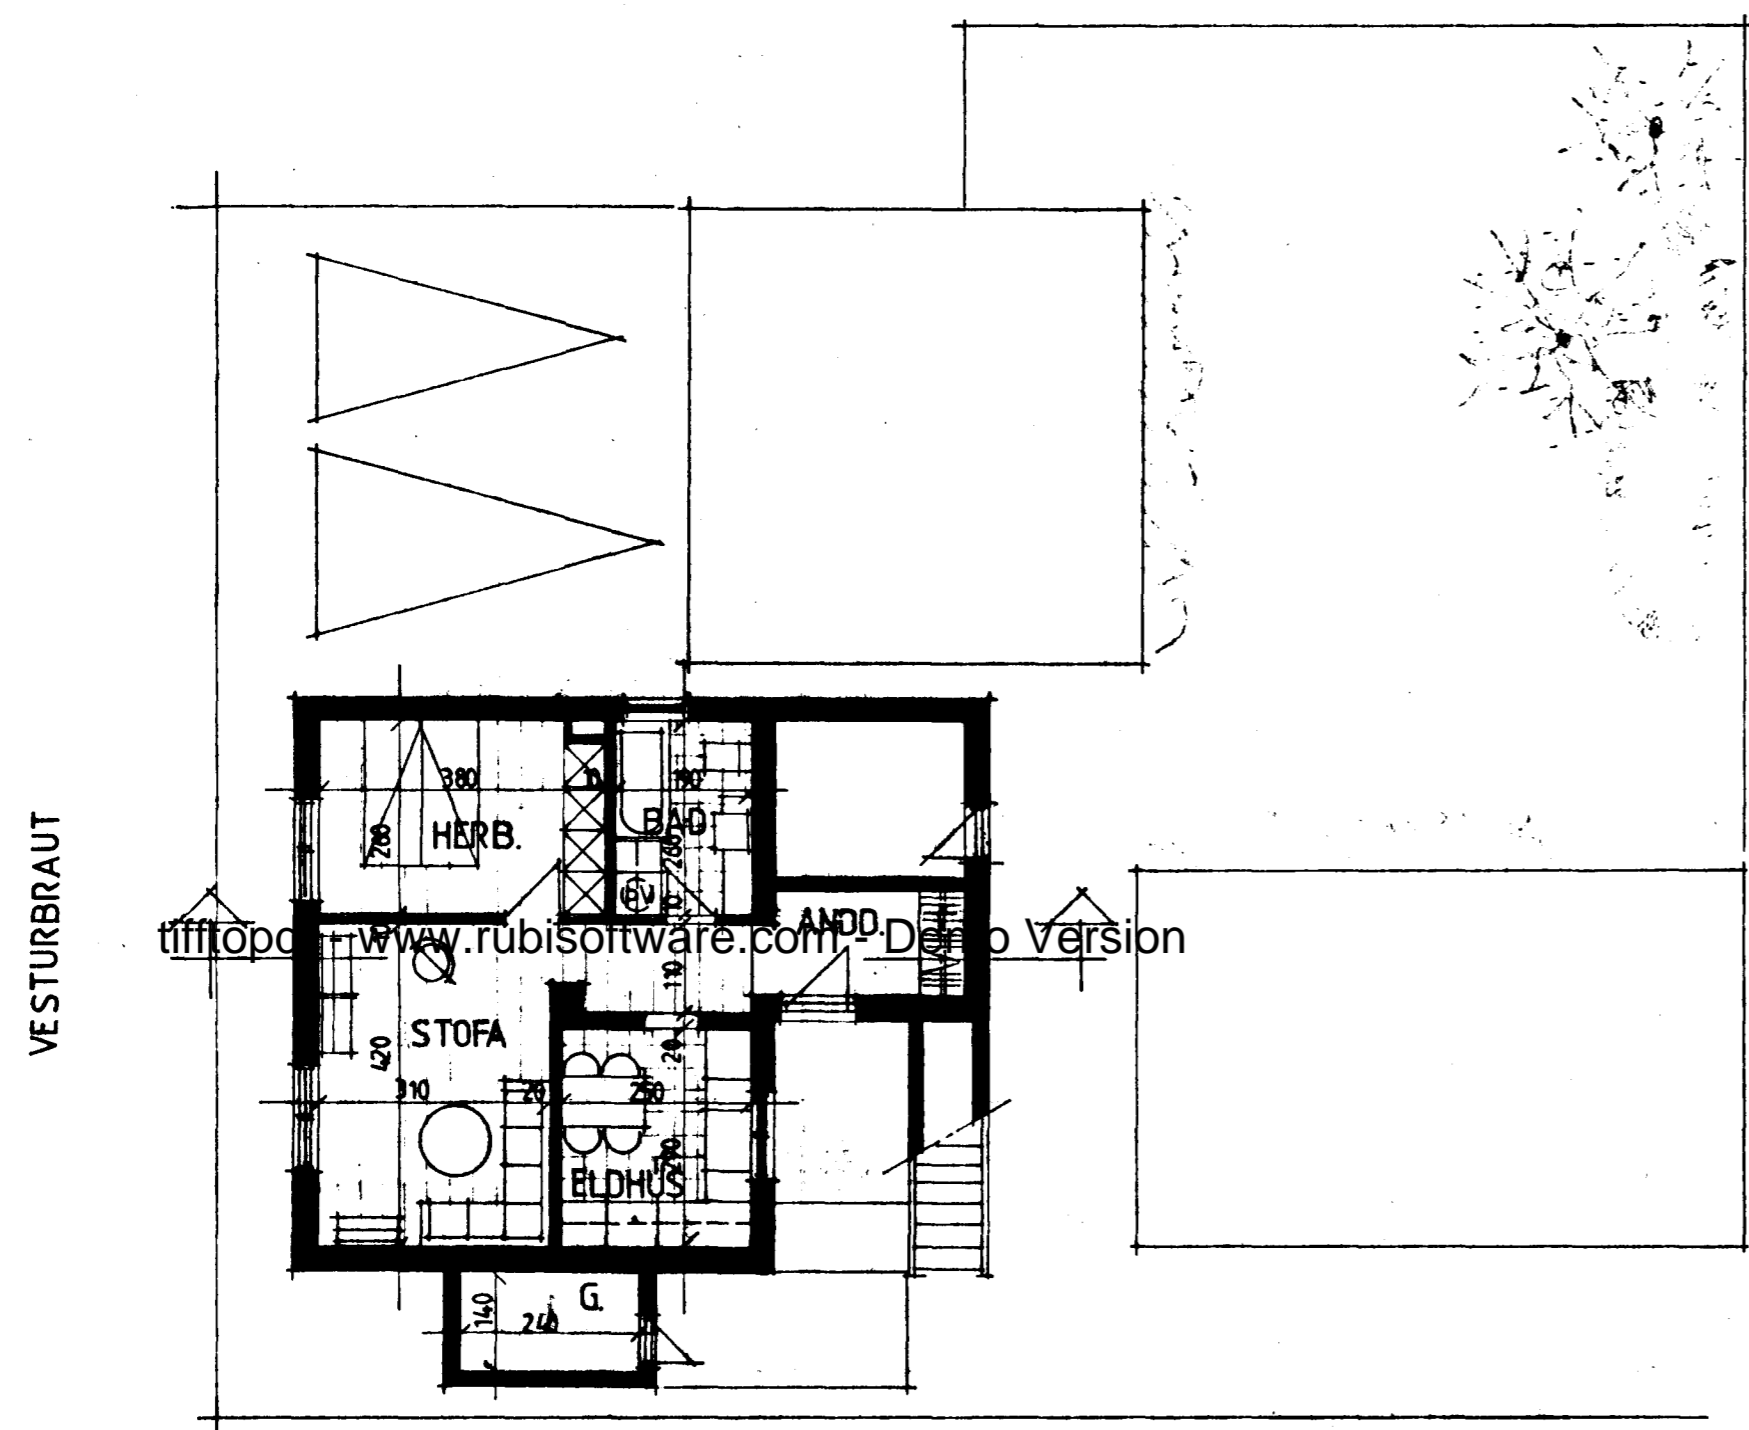

UNNARSTÍGUR

GRUNNMYND 1:100

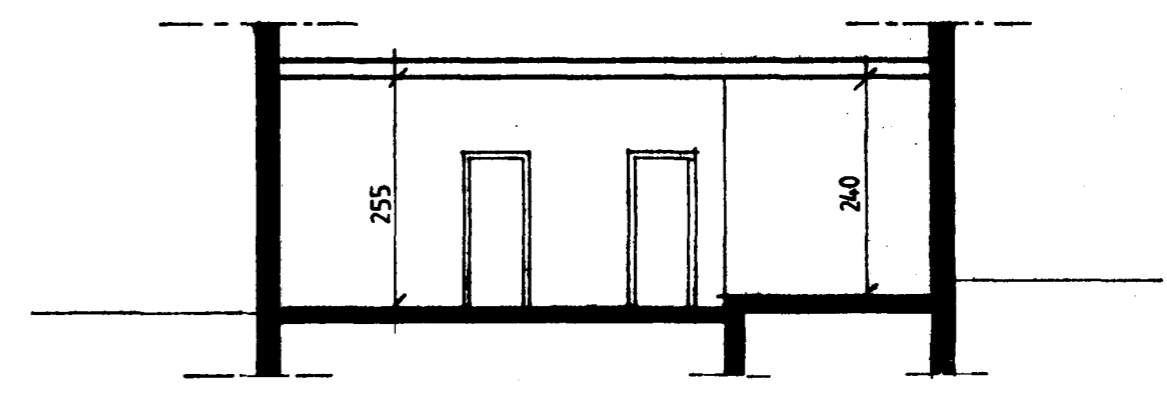

SNEIÐING 1:100

VESTURBRAUT 1
MÆLT OG TEKNAÐ JÚLÍ 1984
ÁRSÆLL VIGNISSON, ARKITEKT