



Samþykkt á fundi bygginga-
nefndar nr. 2/5 1979
BYGGINGAVALTUN
Í HAFNARFIRDI
[Signature]

Íbúð á jörðhæð.

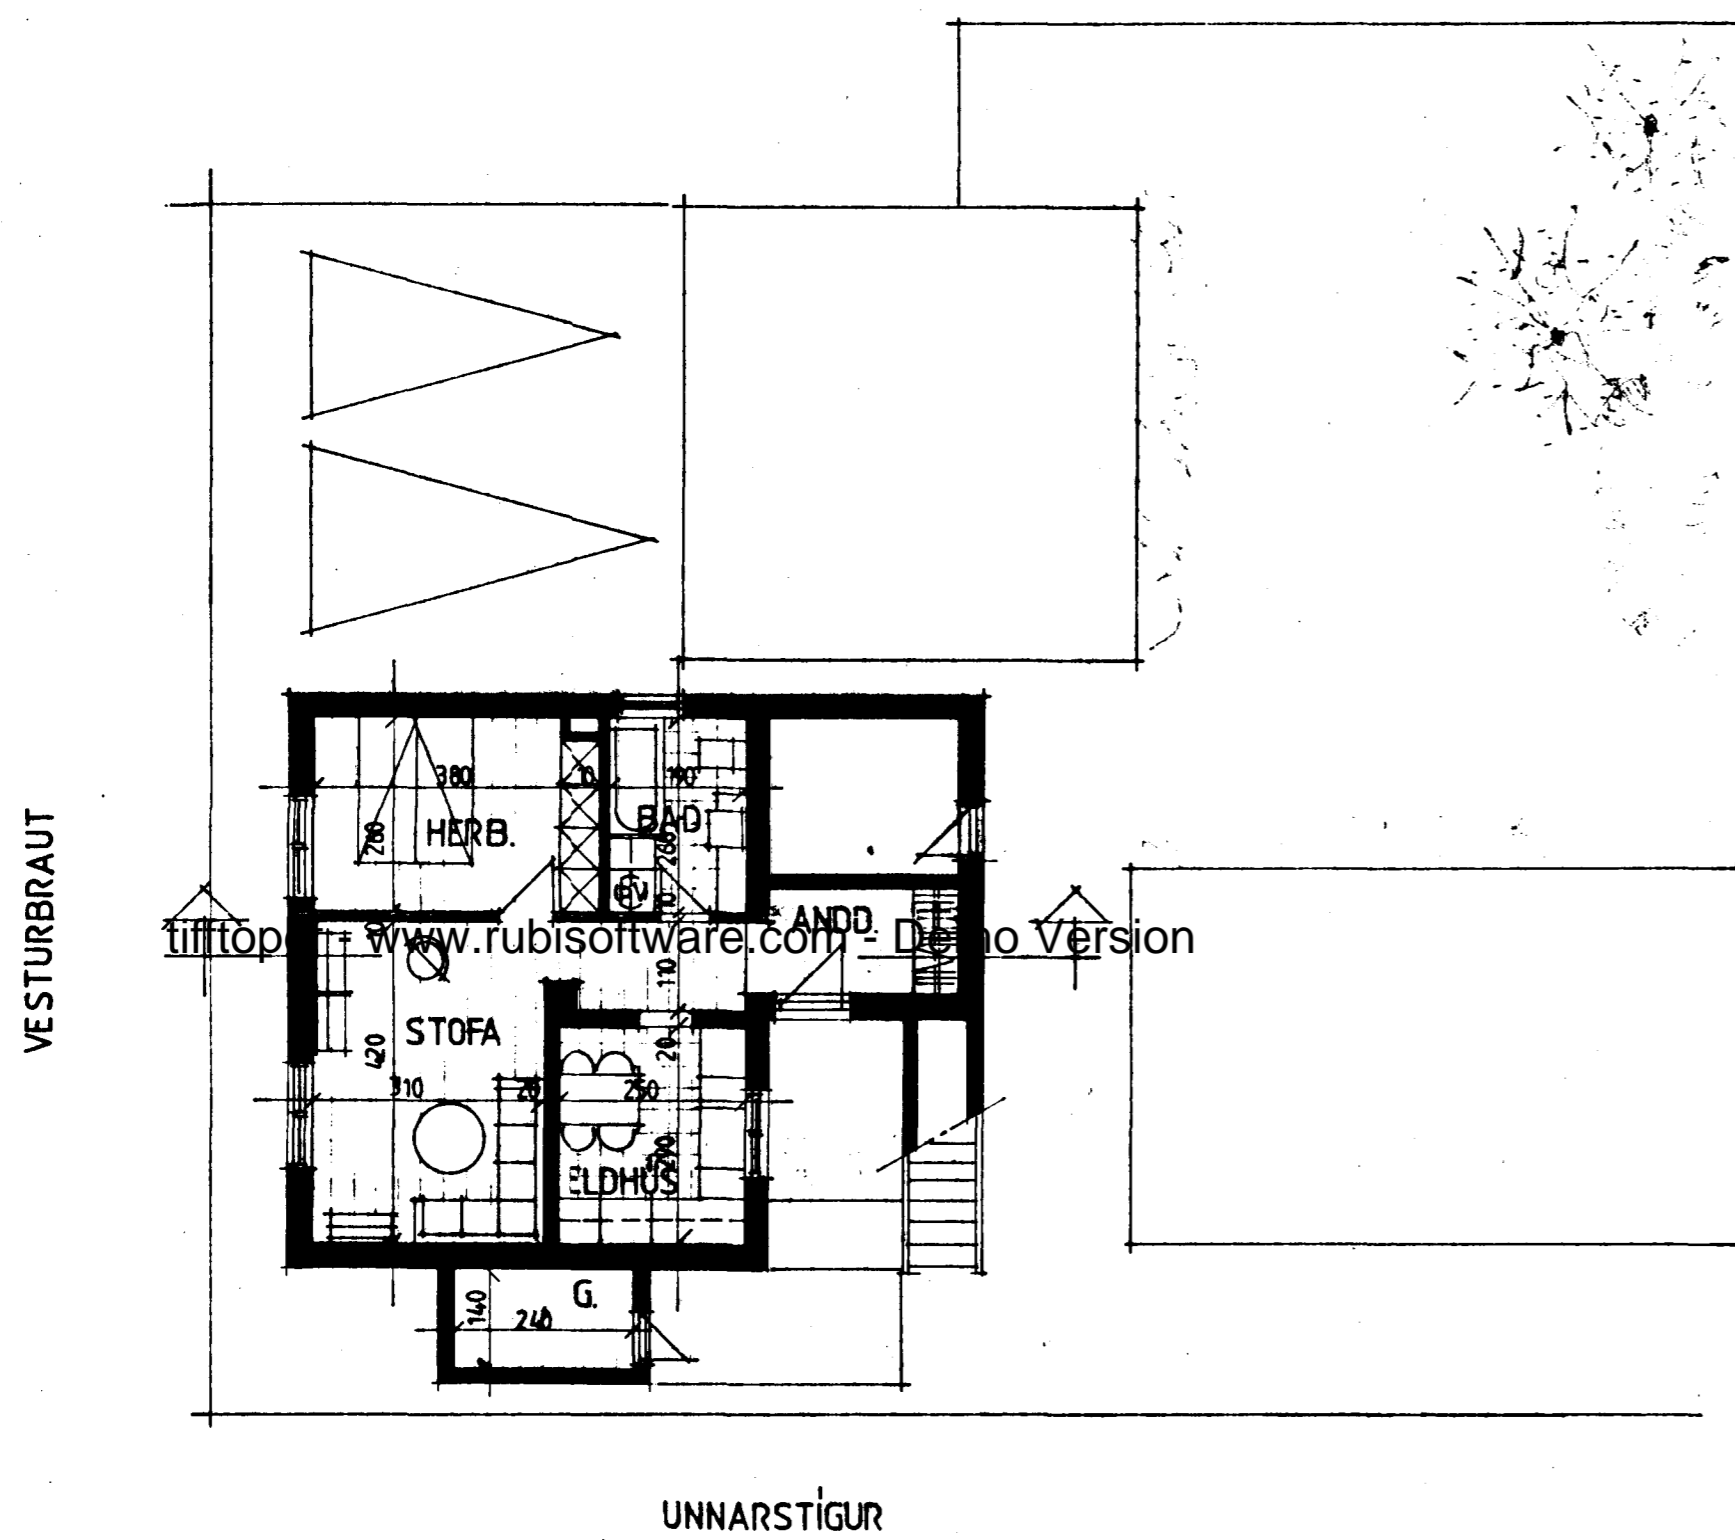

GRUNNMYND 1:100

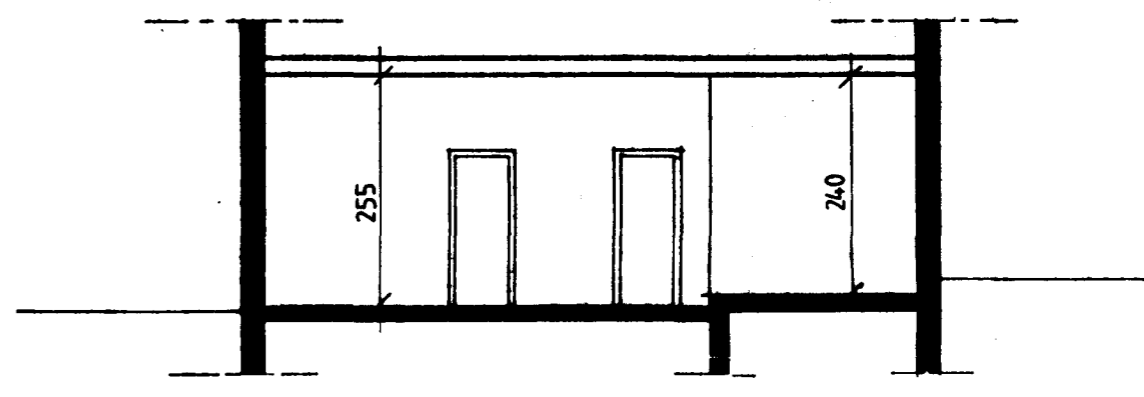

SNEIÐING 1:100

VESTURBRAUT 1
MÆLT OG TEIKNAD JÚLÍ 1984
ÁRSÆLL VIGNISSON, ARKITEKT