



ENDURNÝJADAR TRÖPPUR

GRUNNMYND 2.HÆÐ

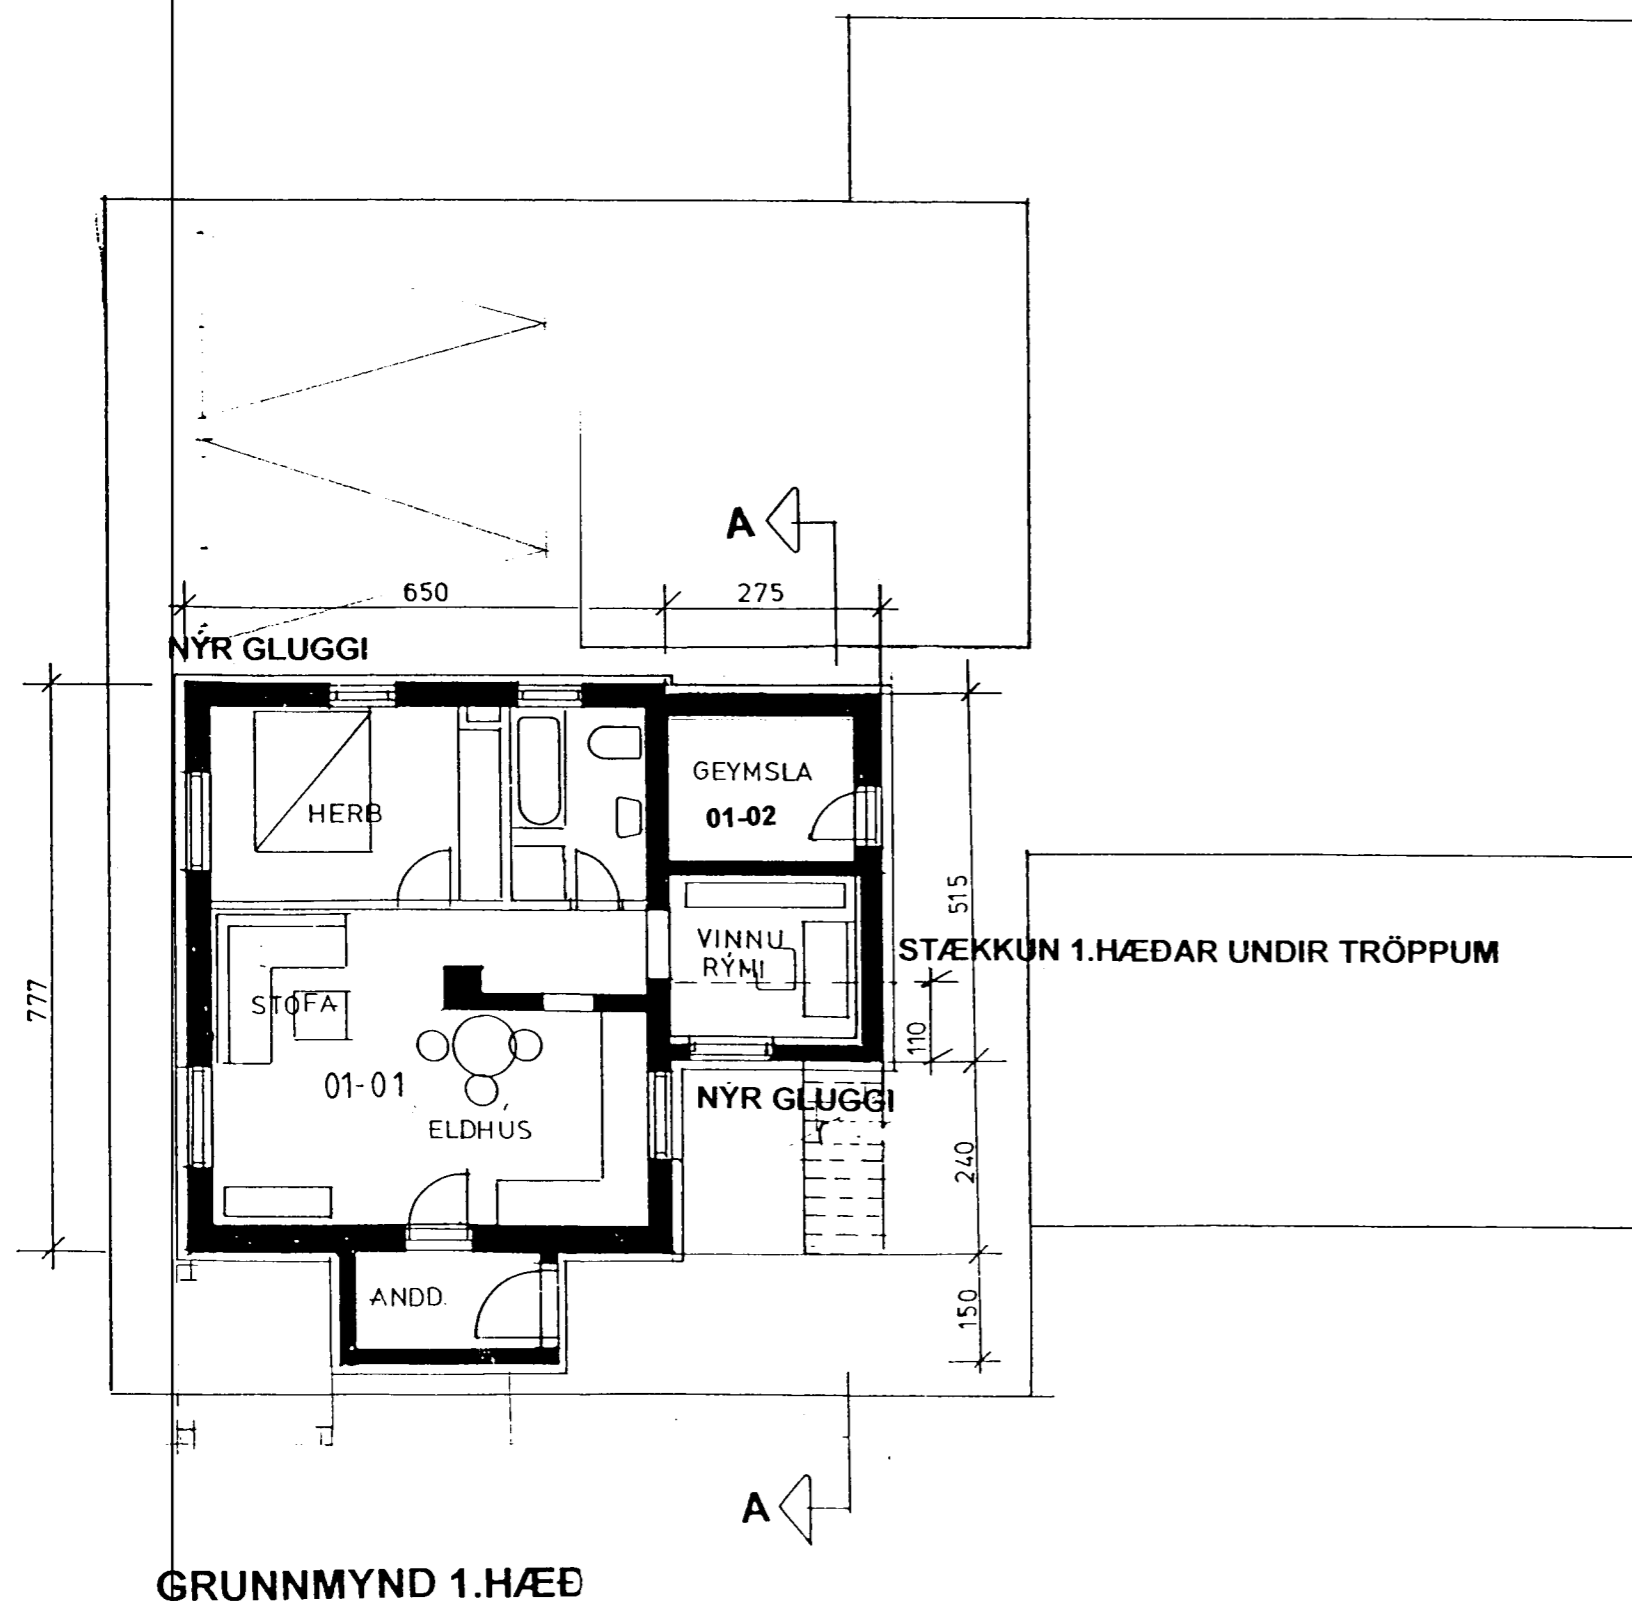

GRUNNMYND 1.HÆÐ

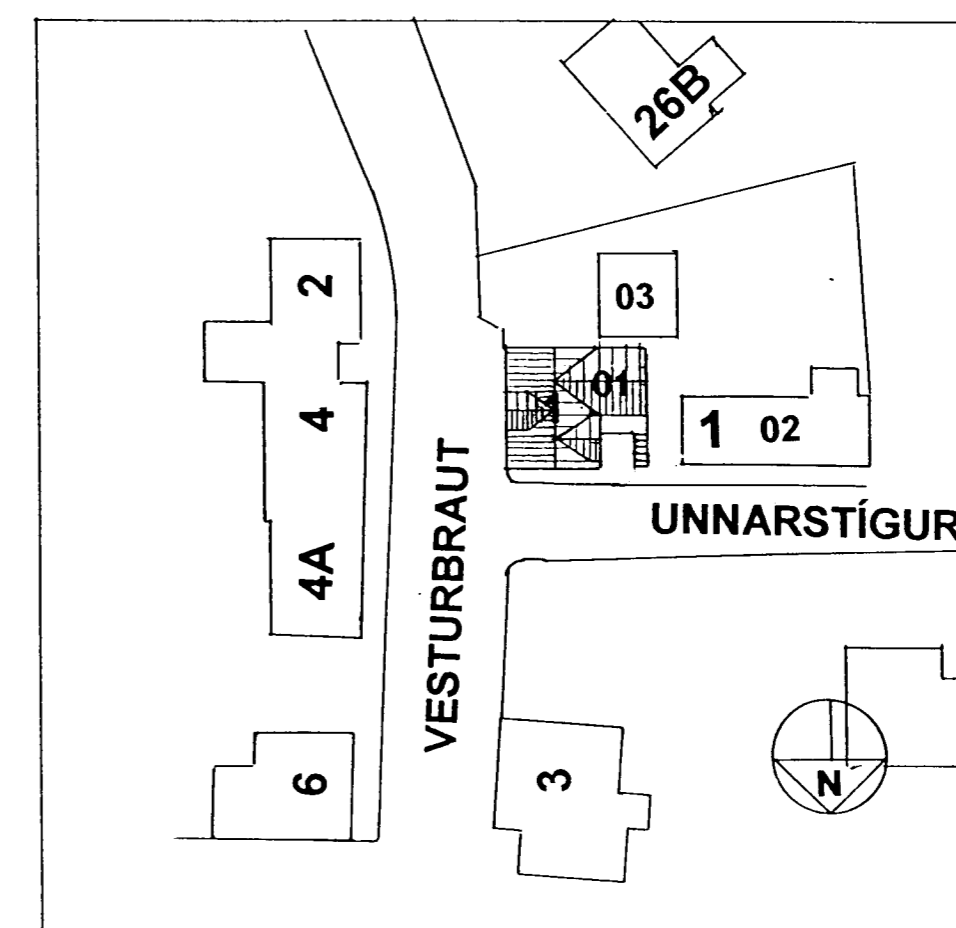

AFSTÖDUMYND 1:500

BREYTING: 16.01.02 SKRÁNINGARTAFLA LAGFÆRD
 BREYTING : 10.01.00. 02-03 EKKI GERÐAR SVALIR
 HELDUR TRÖPPUR ENDURNÝJADAR ,BREYTTAR
 OG GERÐAR ÚR TIMBRI
 INNGANGUR FÆRÐUR AÐ ÞEIM TRÖPPUM. GAMLA
 ANDDYRINU LOKAÐ.

Sigrún Óla
VESTURBRAUT 1
 SVALIR, TRÖPPUR, VIÐBYGGING,
 GLUGGAR
 GRUNNMYNDIR OG AFSTÖDUMYND
 M=1:100/1:500 br. 17.07.98 JÚLÍ 1998 BR. 22.10.98
 SIGRÚN ÓLADÓTTIR ARKITEKT FAÍ
 HUGVERKSMÍÐJAN-VINNUSTOFA
 HRAUNBRÚN 31, 220 HAFNARFJÖRÐUR
 SÍMI 565 0703, 852 1007, SÍMI OG FAX 565 4405