





ÚTLIT NORÐUR



ÚTLIT VESTUR

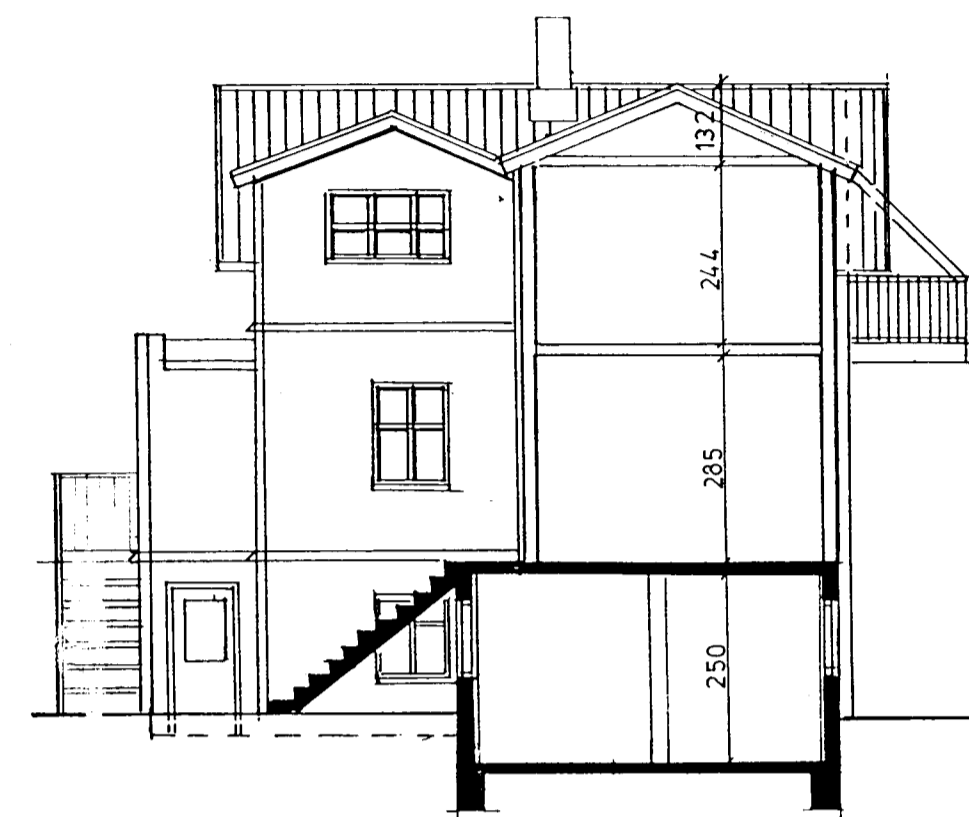

SNEIDING A- A

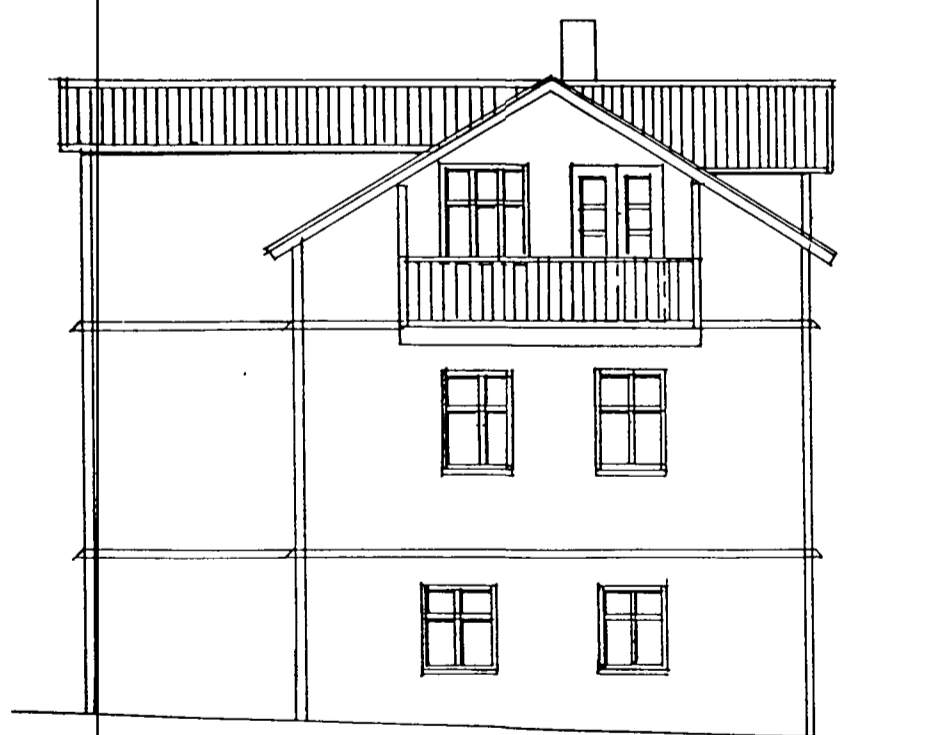

ÚTLIT SUÐUR



ÚTLIT AUSTUR

VERKLÝSING:
ENDURNÝJA SKAL ALLA KLÆÐINGU UTANHÚSS
OG VERÐUR ALLT HÚSIÐ KLÆTT MED BÁRUÐU
STÁLI.FJARLÆGJA TRÖPPUR Á AUSTUR OG NORÐUR HLIÐ
HÚSSINS. STEYPTAR NÝJAR TRÖPPUR VIÐ INNGÖNGUDYR
1.OG 2.HÆÐAR Á NORÐURHLIÐ.
STÆKKA KJALLARA UNDIR TRÖPPUM Á VESTUR HLIÐ.NÝR
INNGANGUR. ENDURNÝJA GLUGGA OG SAMRÆMA. BÆTA
VIÐ GLUGGA Í KJALLARA OG 1.HÆÐ Á SUÐURHLIÐ. GLUGGI
Á STÆKKUN Á NORÐURHLIÐ
BYGGJA NÝJAR SVALIR Á ÞAKHÆÐ Á SUÐURHLIÐ OG
SVALAHURÐ KOMI Í STAÐ GLUGGA.
EINNIG SVALIR Á 1.HÆÐ NORÐURHLIÐ. BURÐARGRIND ÚR
TIMBRI OG STÁLI.

Sigrún Ólaf

VESTURBRAUT 1
SVALIR, TRÖPPUR,VIÐBYGGING OG
GLUGGAR
ÚTLIT OG SNEIDING
M=1:100/1:500 JÚLÍ 1998
SIGRÚN ÓLADÓTTIR ARKITEKT FAÍ
HUGVERKSMÍÐJAN –VINNUSTOFA
HRAUNBRÚN 31, 220 HAFNARFJÖRÐUR
SÍMI 565 0703, 852 1007,SÍMI OG FAX 565 440!

BREYTING:16.01.02 SKRÁNINGARTAFLA LAGFÆRD
BREYTING : 10.01.00. 02-03 EKKI GERÐAR SVALIR
HELDUR TRÖPPUR ENDURNÝJADAR ,BREYTTAR
OG GERÐAR ÚR TIMBRI
INNGANGUR FÆRÐUR AÐ ÞEIM TRÖPPUM. GAMLA
ANDDYRINU LOKAÐ.