


Samþykkt á fundi bygginga-
nefndar þ. 26/5 1994


BYGGINGAFULLTRÚINN
Í HAFNARFIRÐI

Handwritten signature

Áskilið samþykki nágretta.


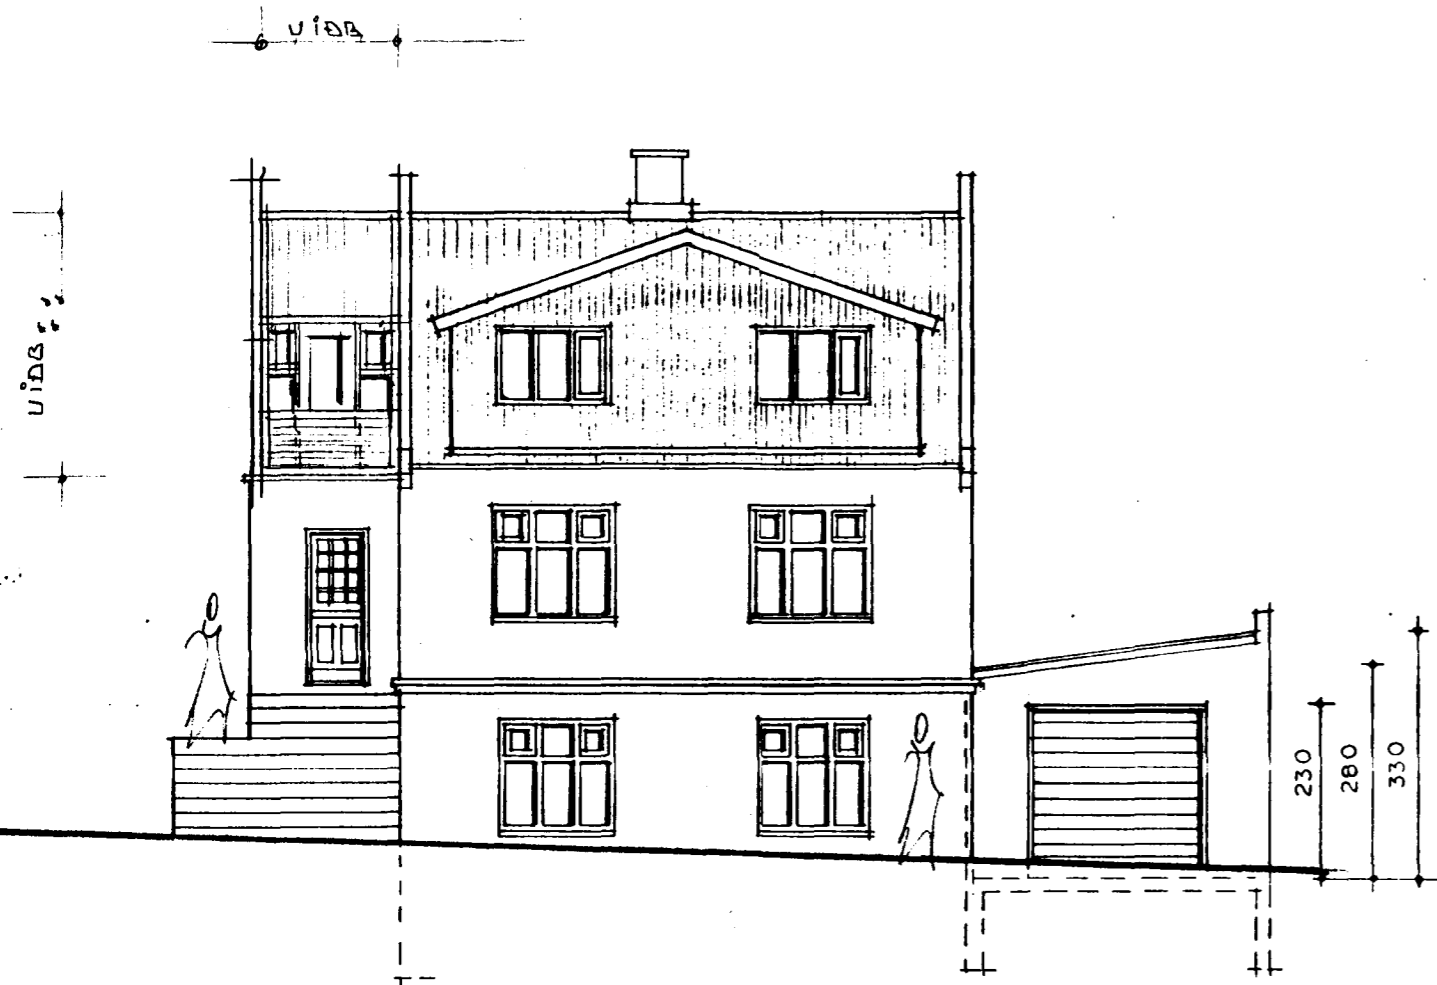


NORÐVESTUR M. 1:100

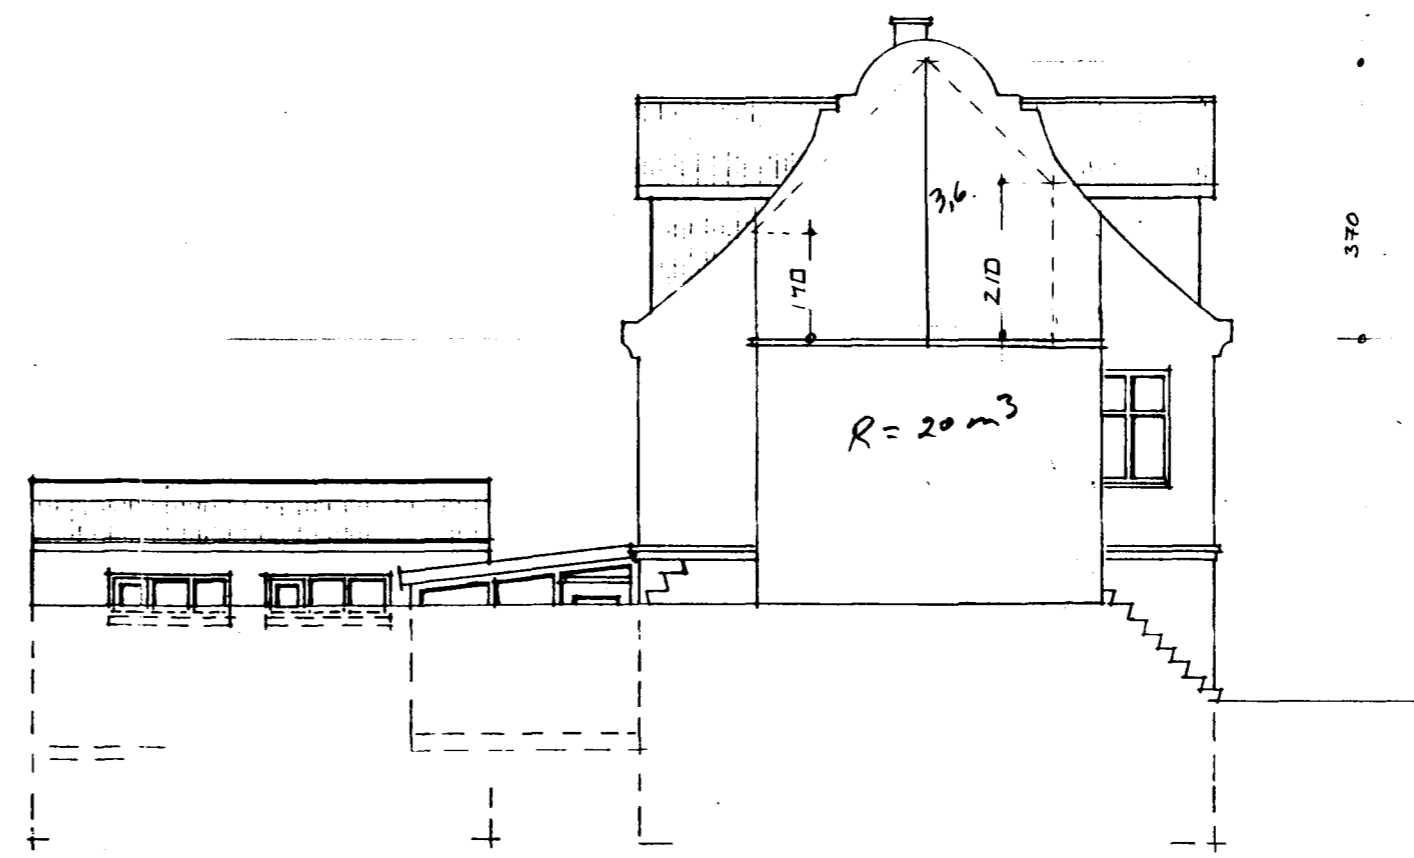

NORÐAUSTUR M. 1:100

tifftopdf - www.rubissoftware.com - Demo Version

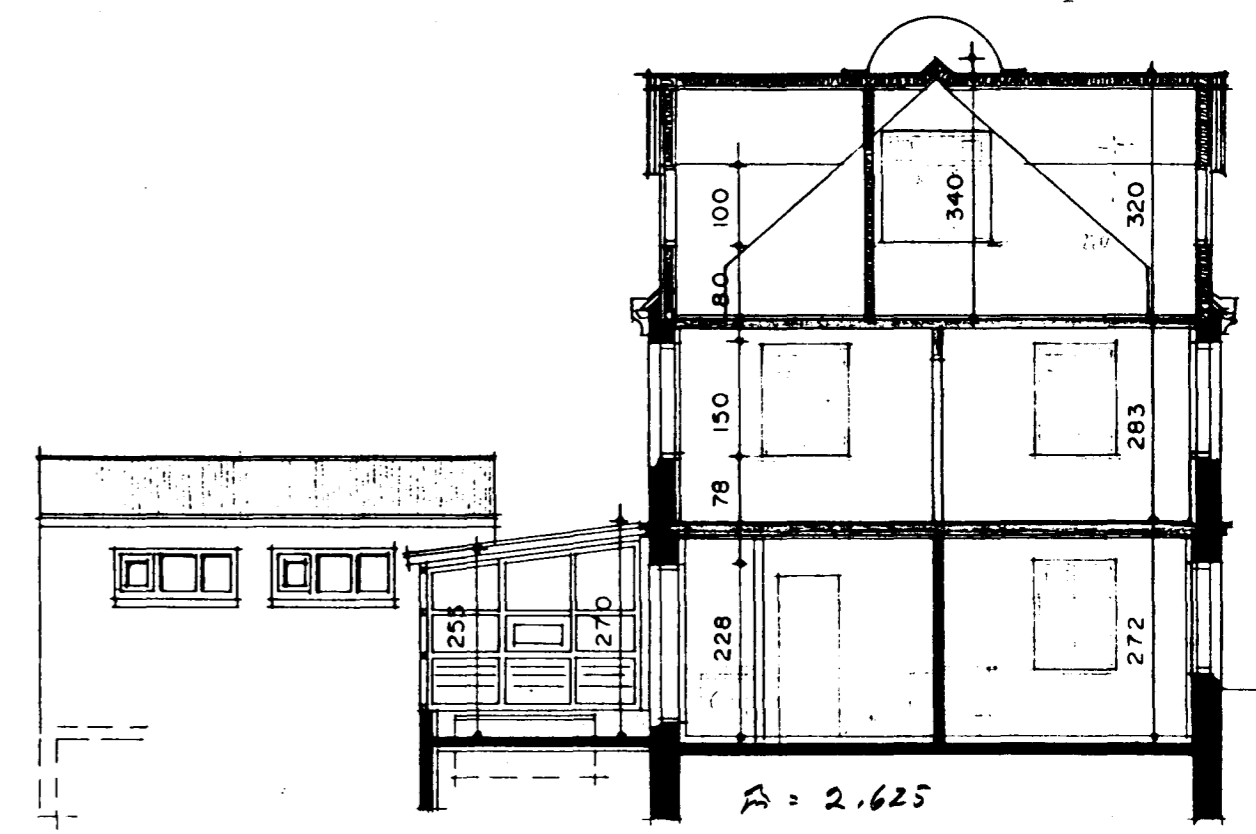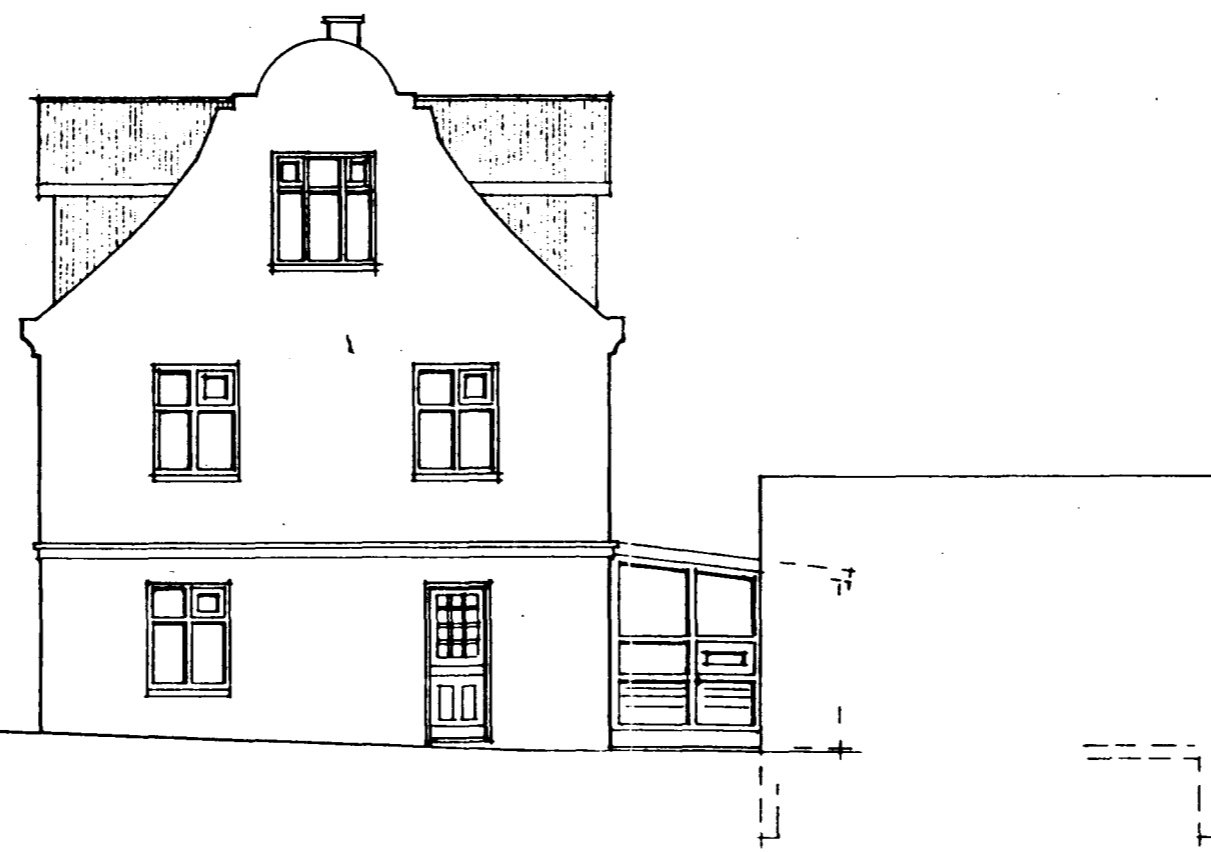

Handwritten signature