

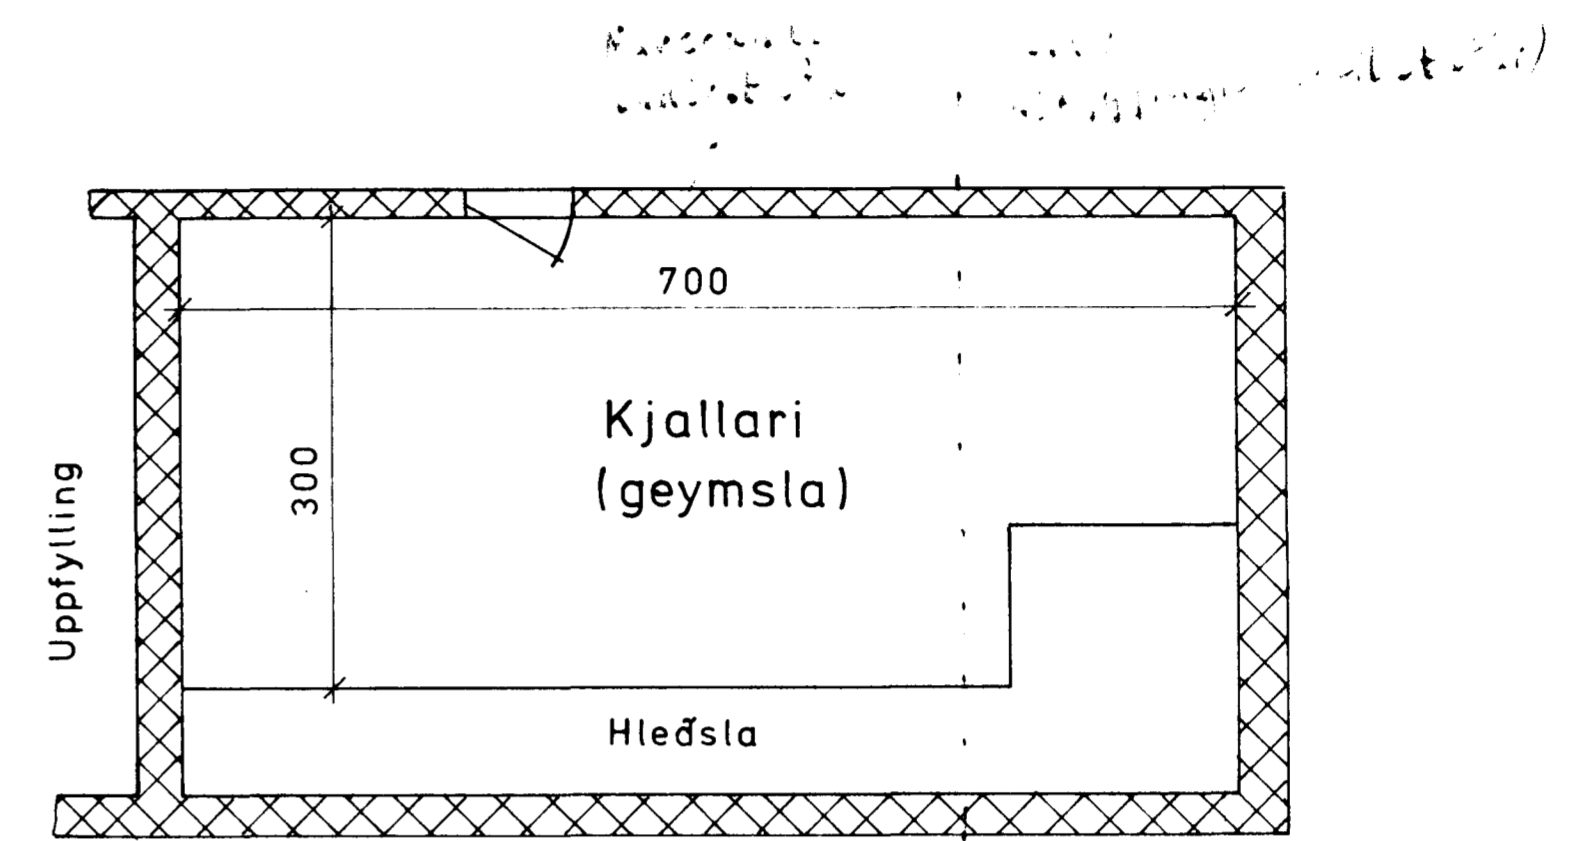


Fyrir breytingu

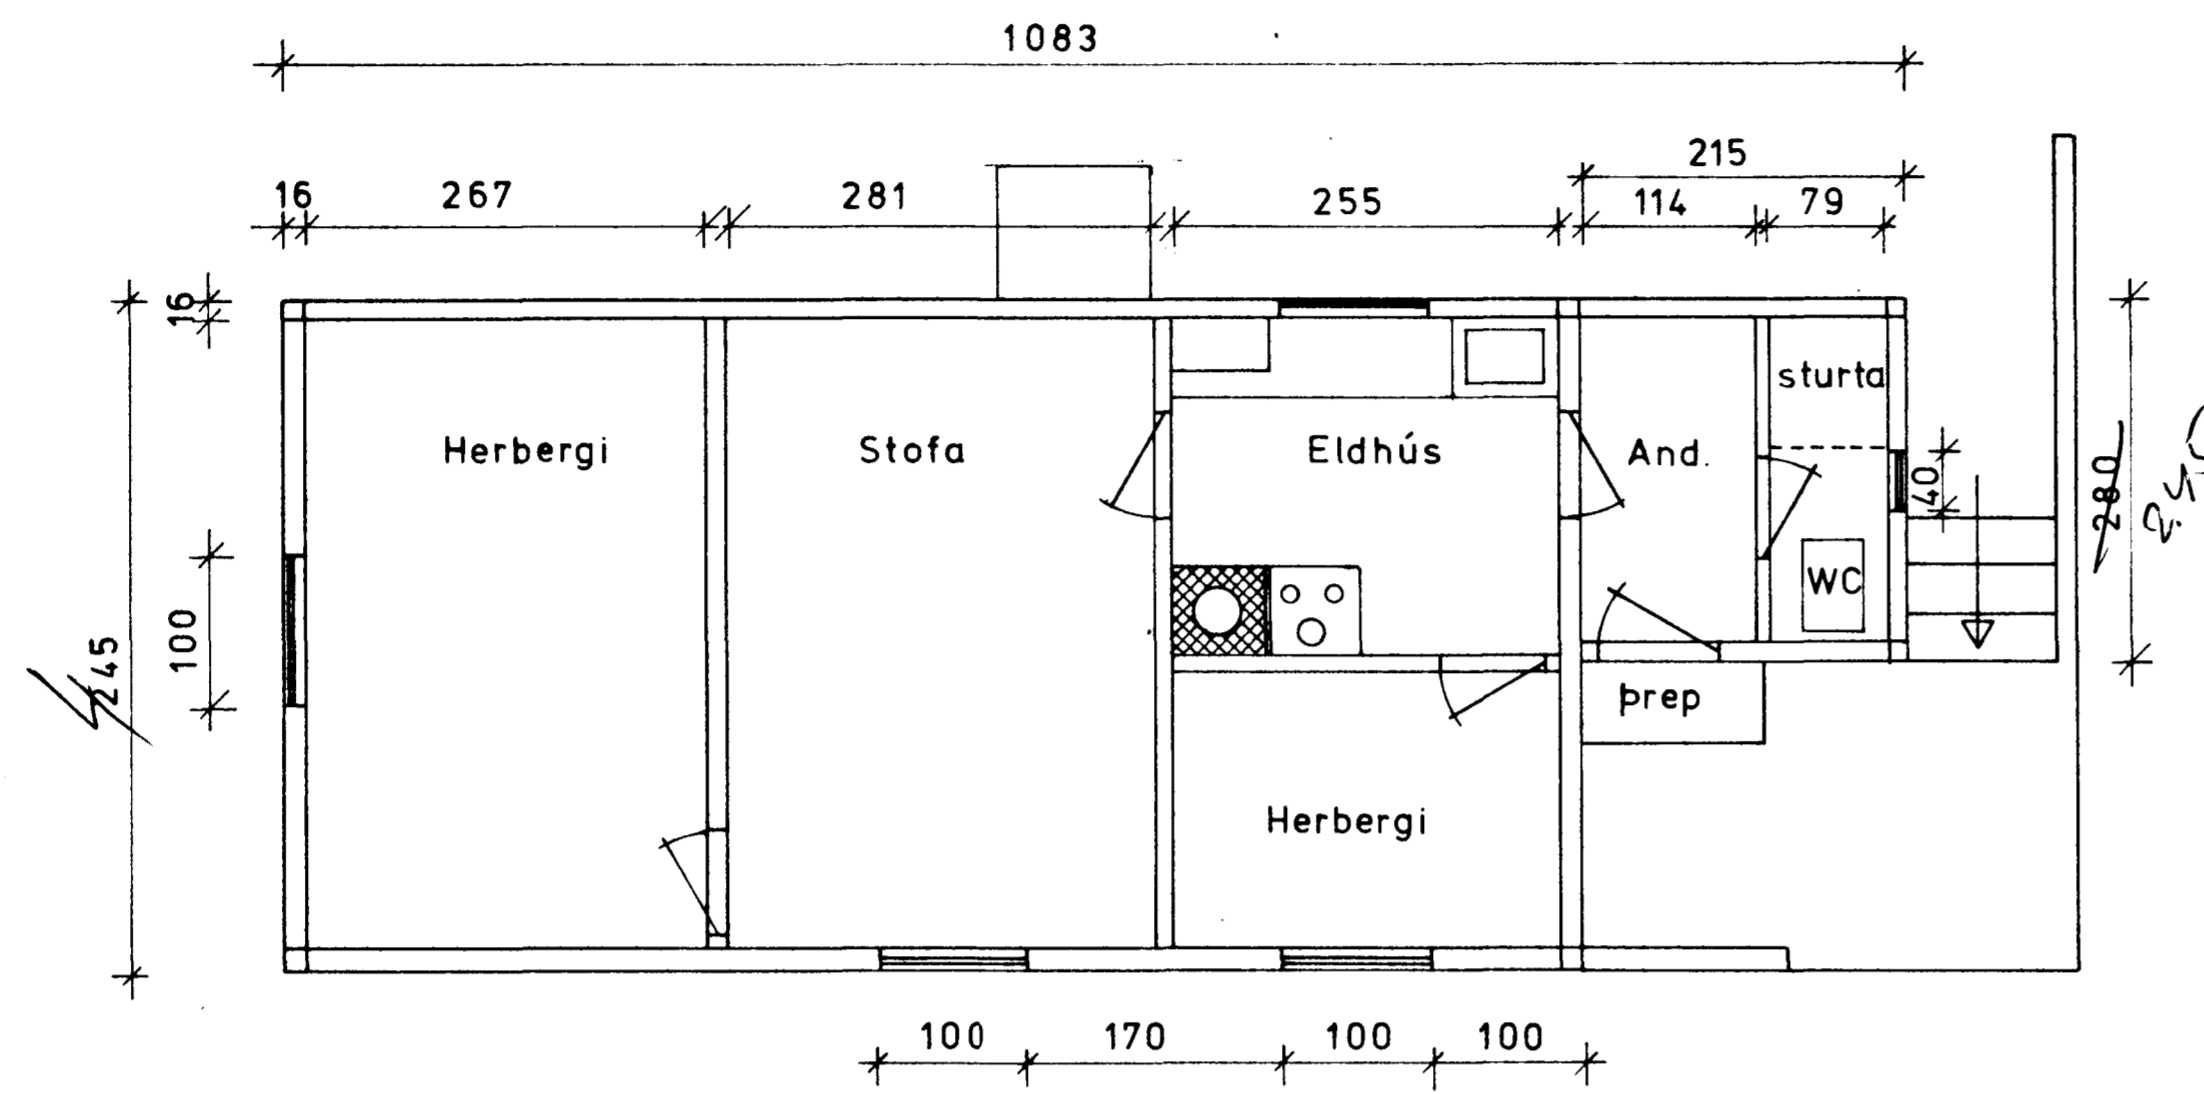

tifftopdf - www.rubissoftware.com - Demo Version

Eftir breytingu

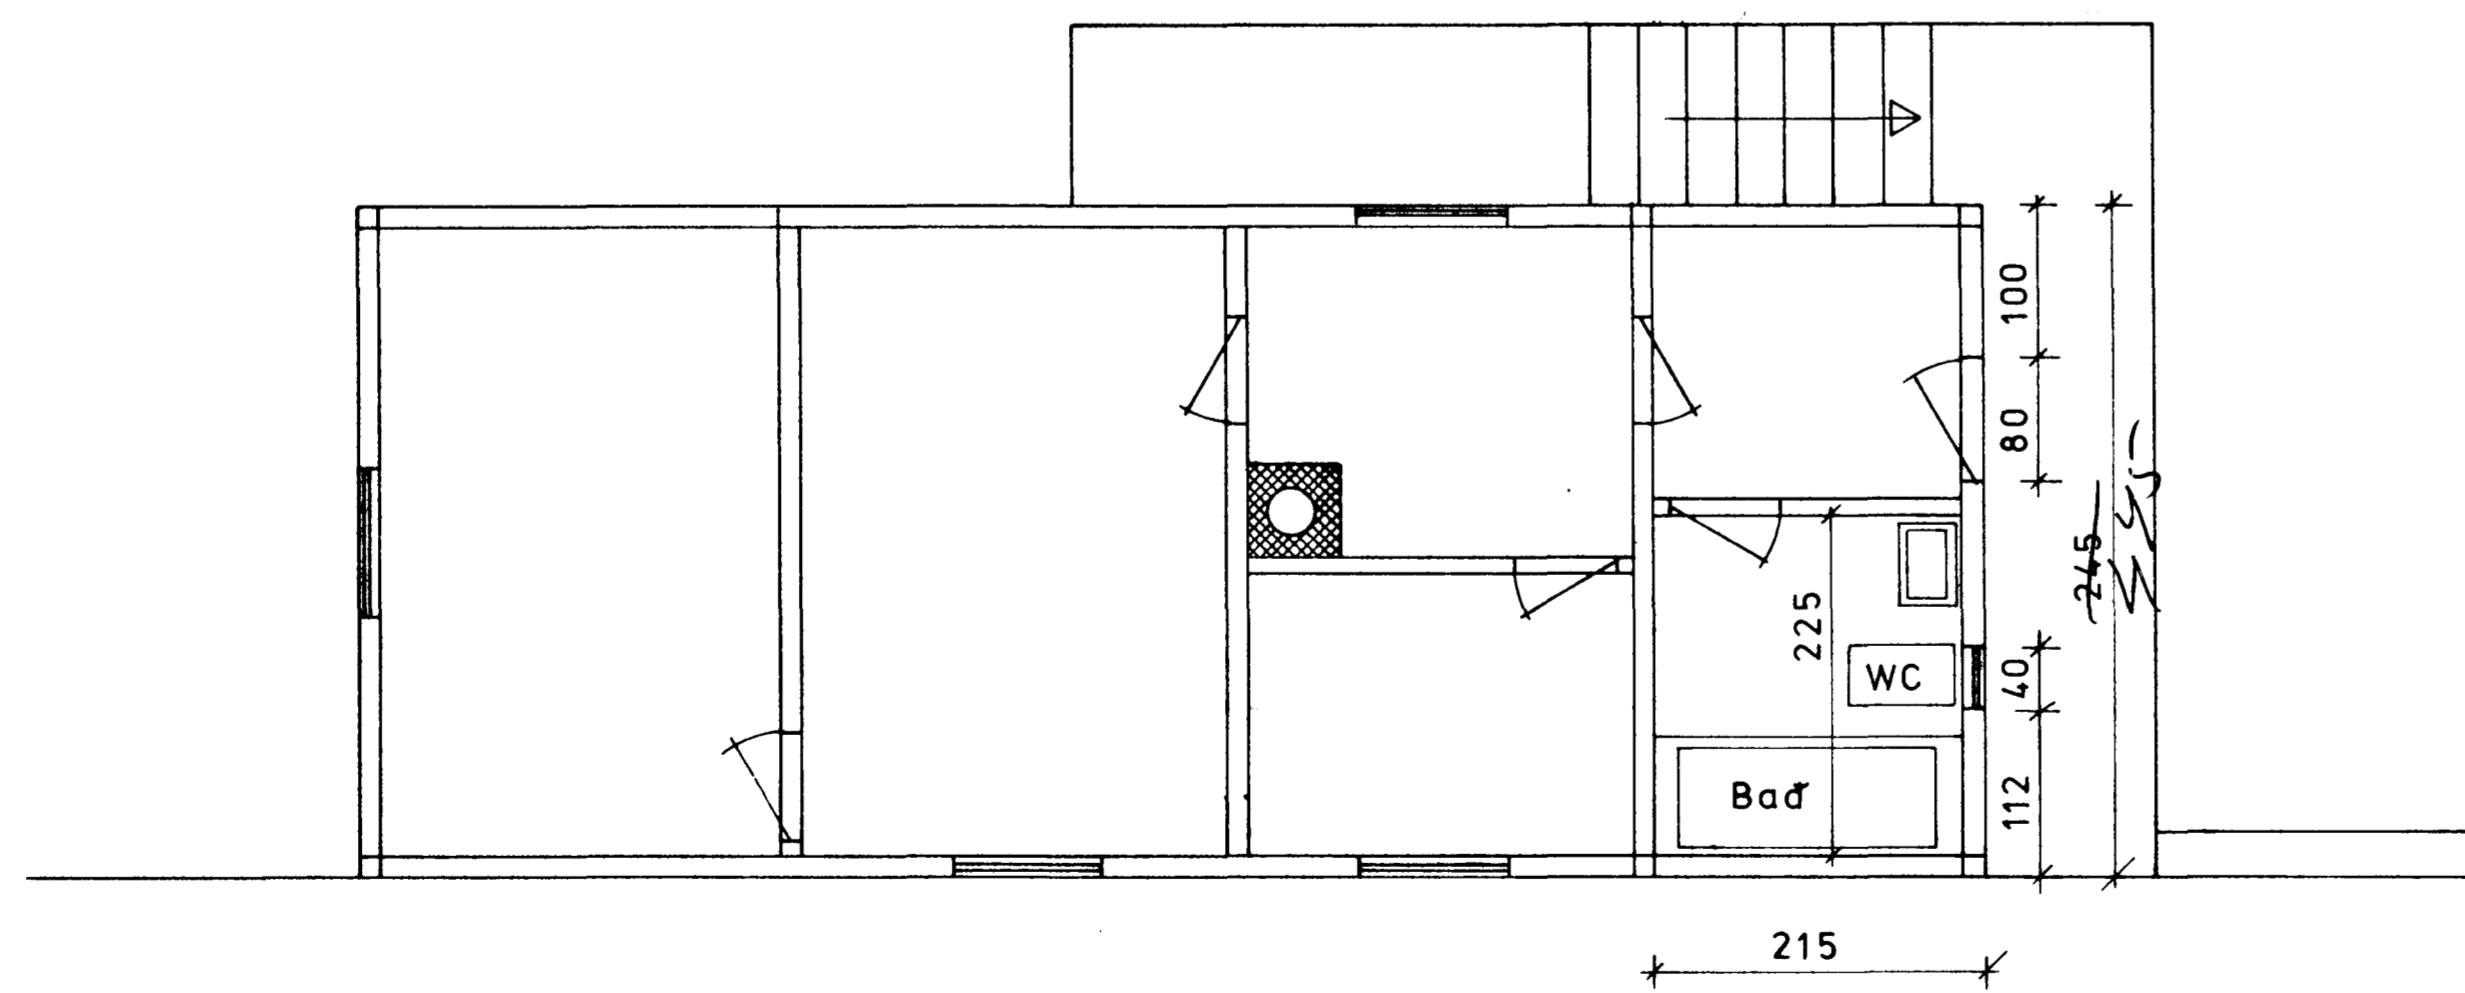

VIBBYGGING  
 Samþykkt á fundi bygginga-  
 nefndar þ. 20/9 1978  
 BYGGINGAFULLTRÚINN  
 Í HAFNARFIRÐI  
 [Signature]

Vesturbráut 21	MK.	9.9. '78
Breyting á andyri og baði	1:50	