

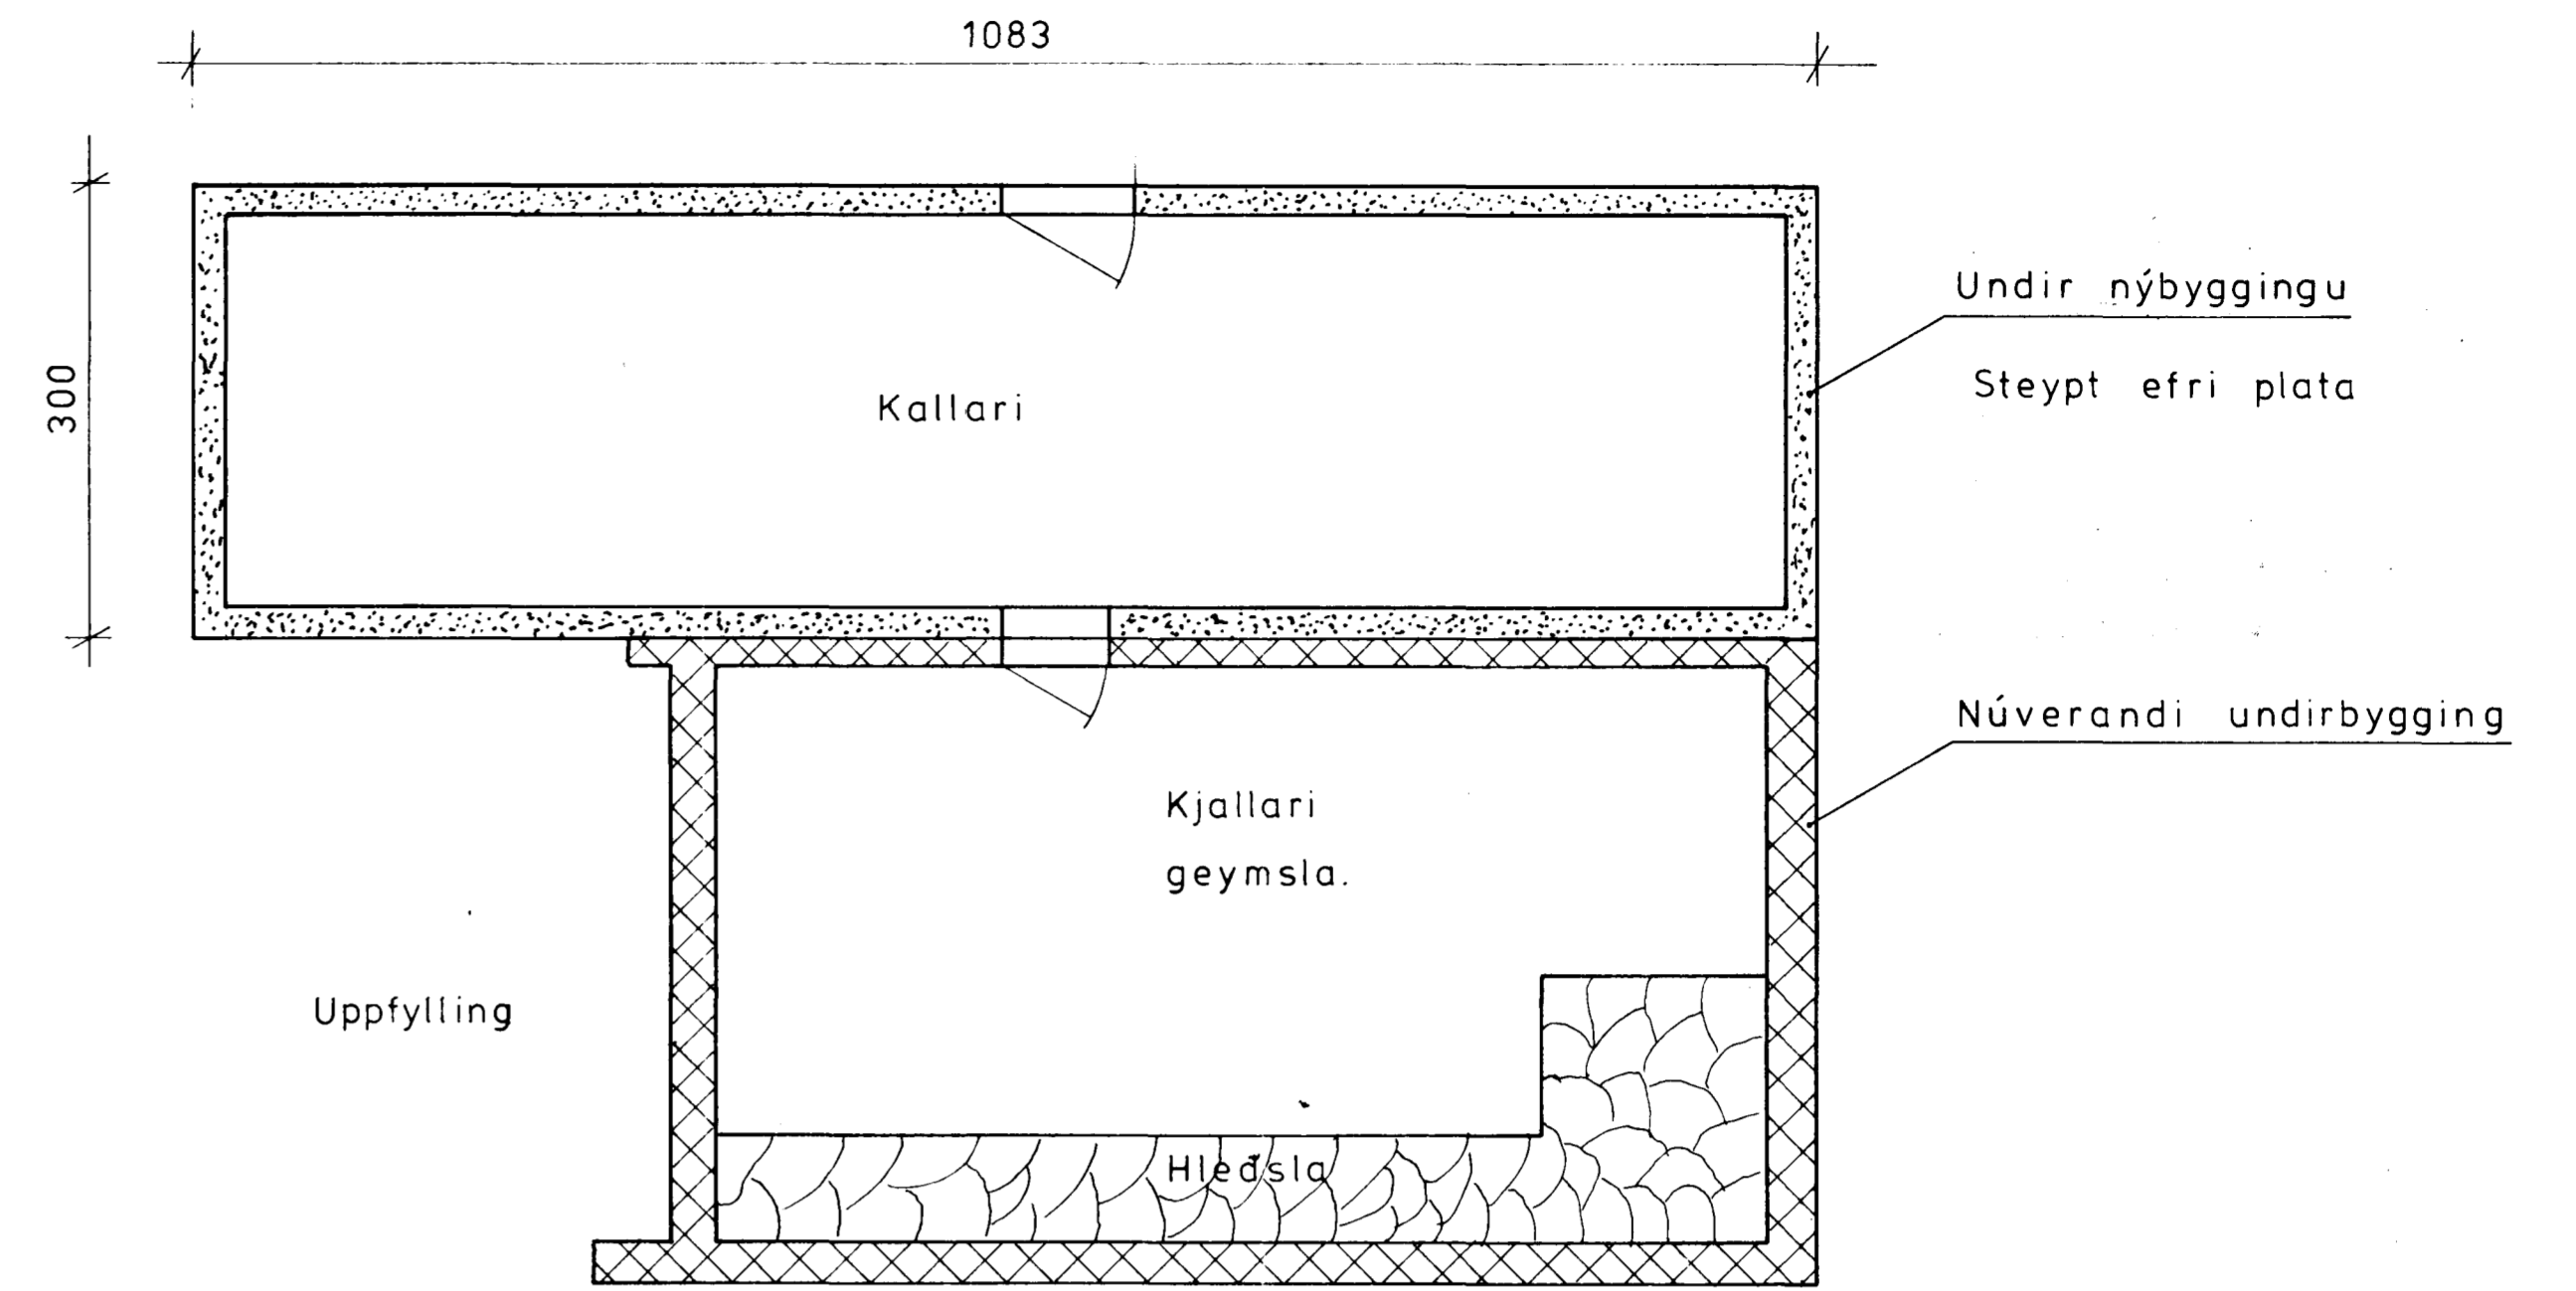


Fyrir breytingu

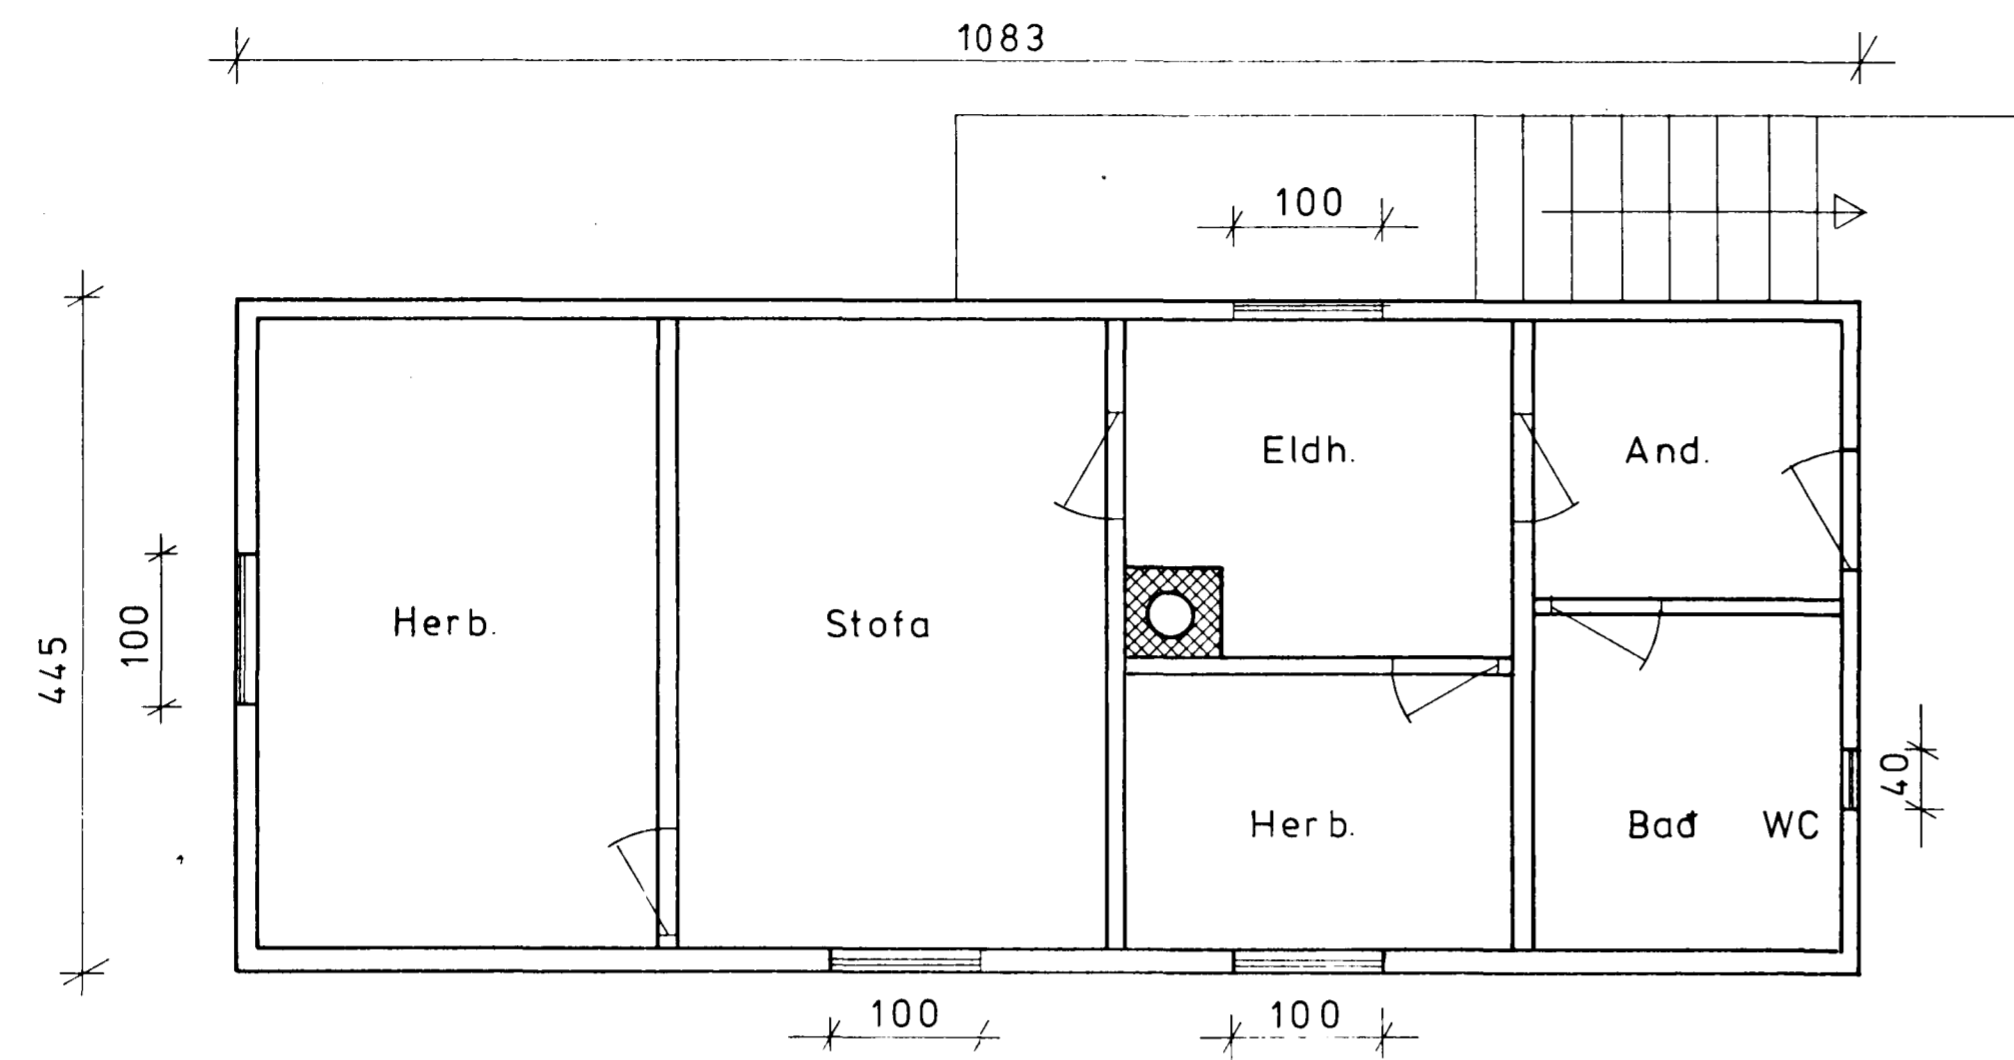

tiffpdf - www.rupissoftware.com - Demo Version 1083

Eftir br.

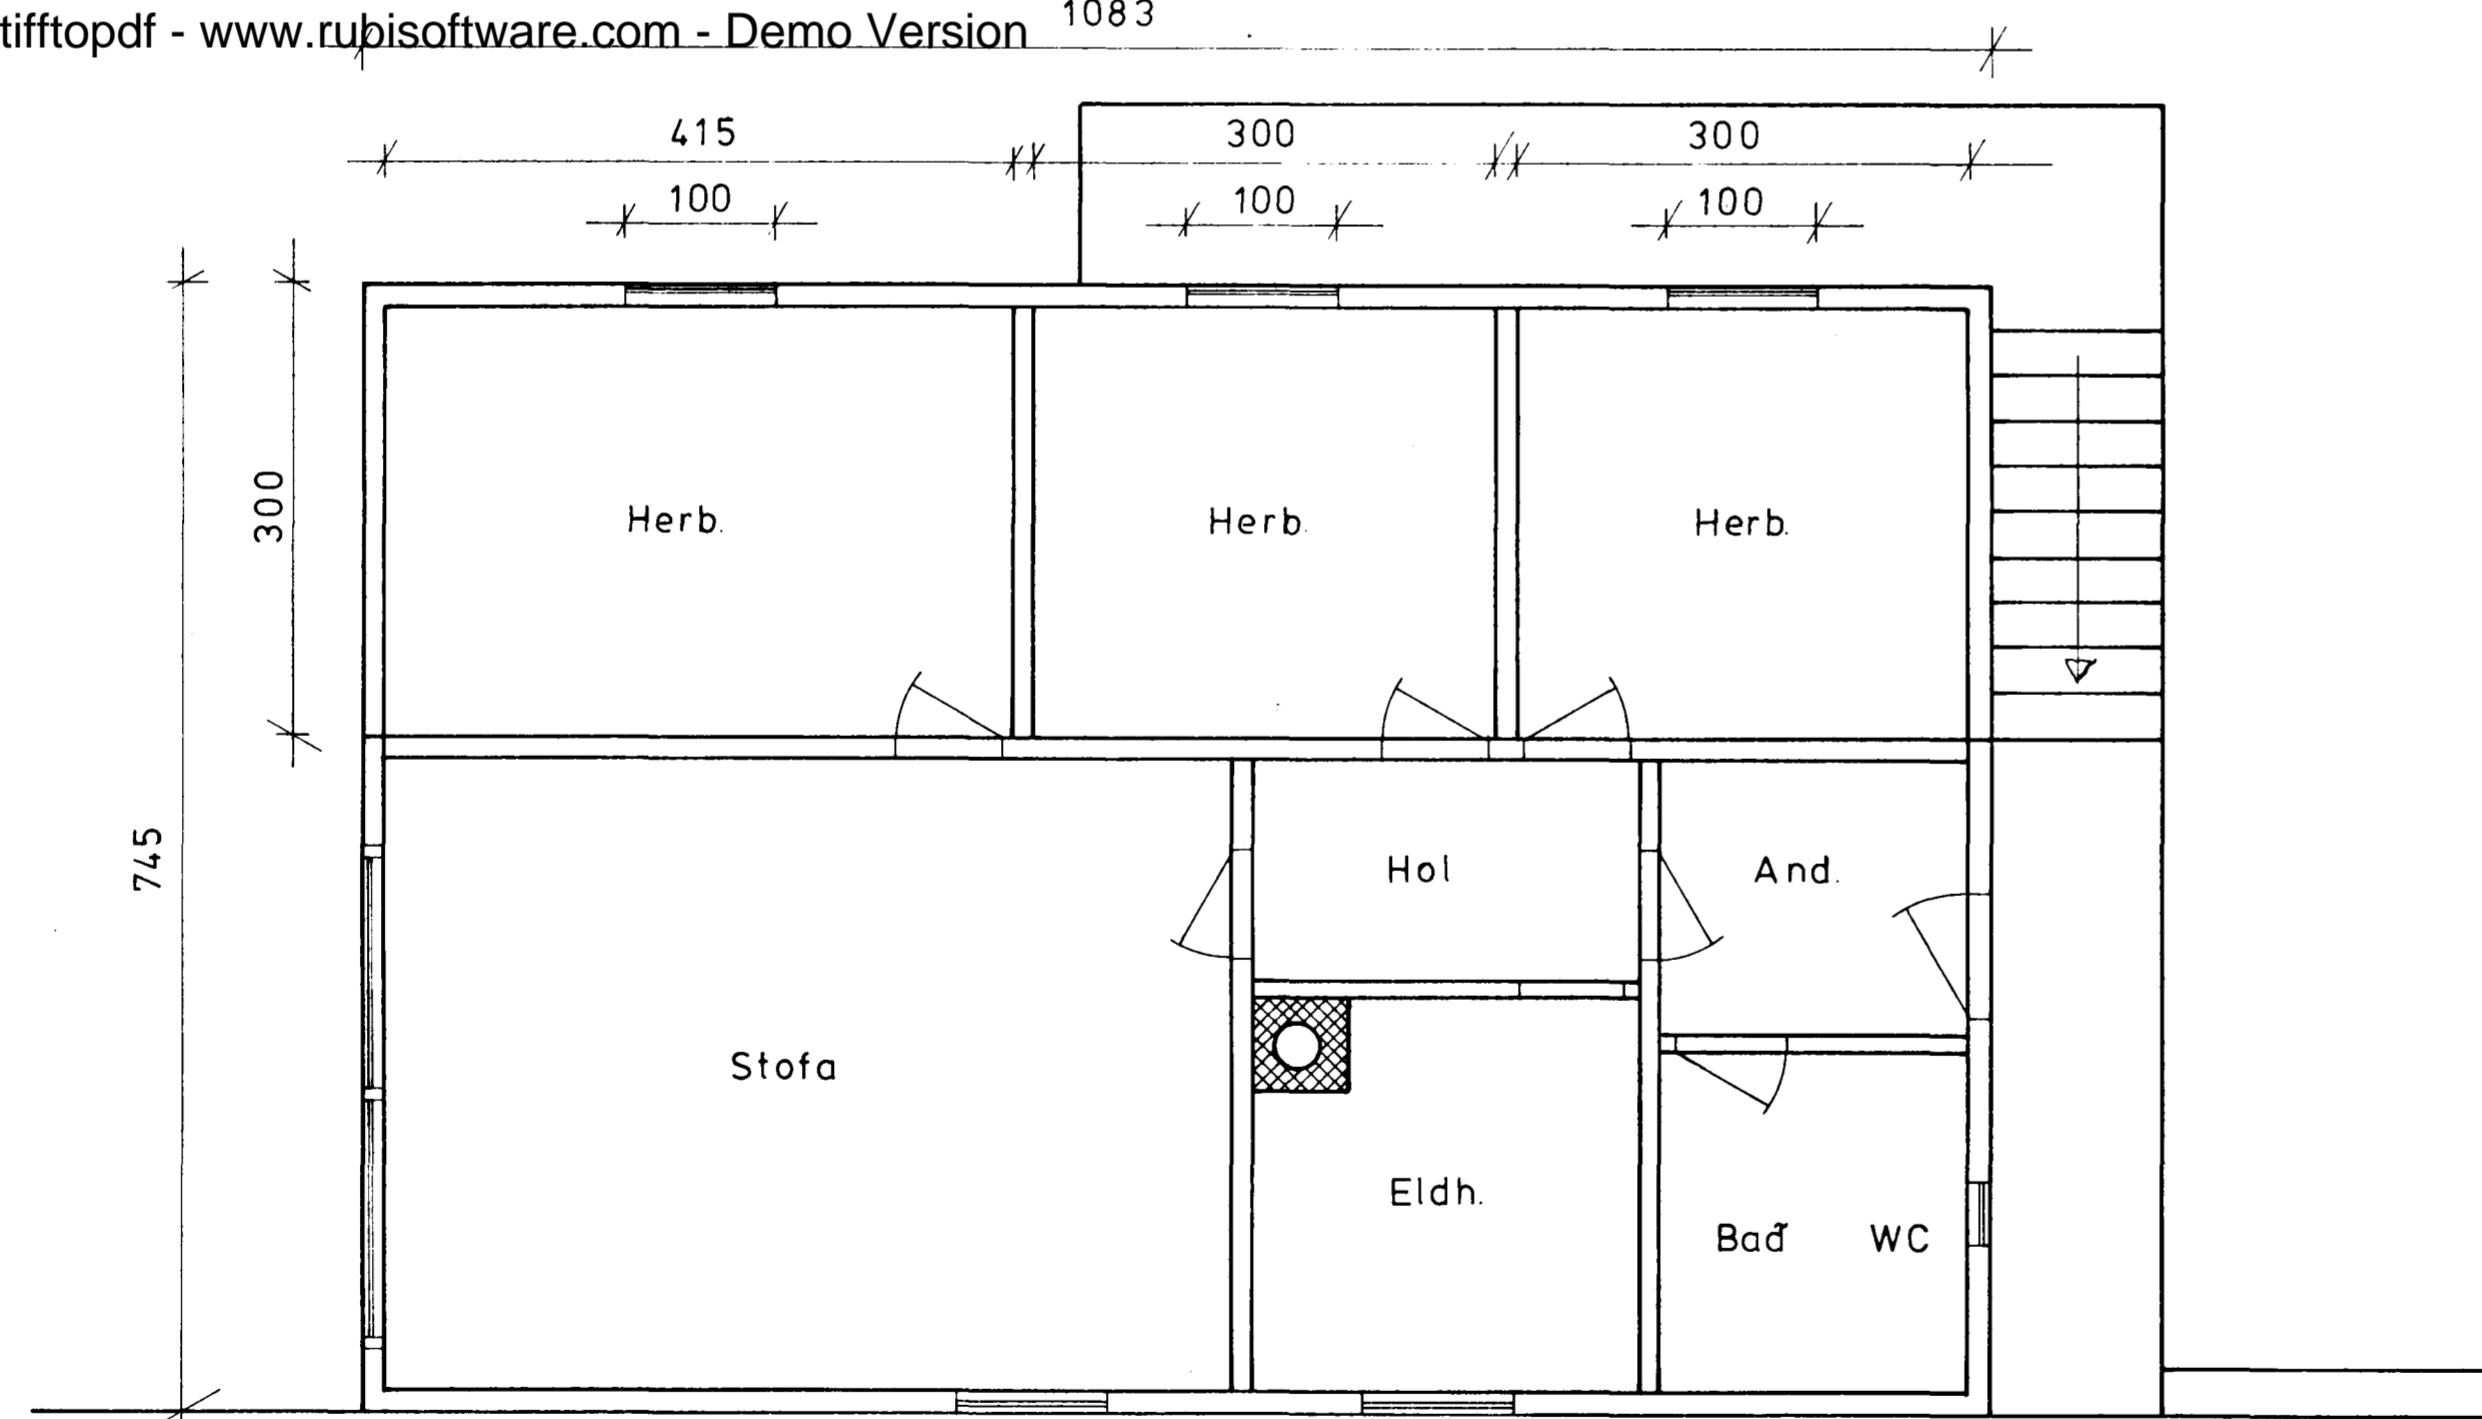

Núverandi þak verður fjarlæggt og nýtt sett yfir allt húsið

GATA

Samþykkt á fundi bygginga-
nefndar þ. 21.5.1980
BYGGINGAFULLTRÚA
Í HAFNARFIRÐI

MK	31.3.80	M.L.
	1:50	
VESTURBRAUT 21 Vidbygging		T. nr. 80-0331-2