


FYRIR BREYTINGU

Samþykkt á fundi bygginga-
nefndar þ. 11.15 1977
BYGGINGAFULLTRÚINN
Í HAFNARFIRDI
P. V. Bjarnason

*Þreyta þess ímitt
Bilgæmsla elda
Jón P.*




NORÐAUSTUR (FRAMHLÍÐ)

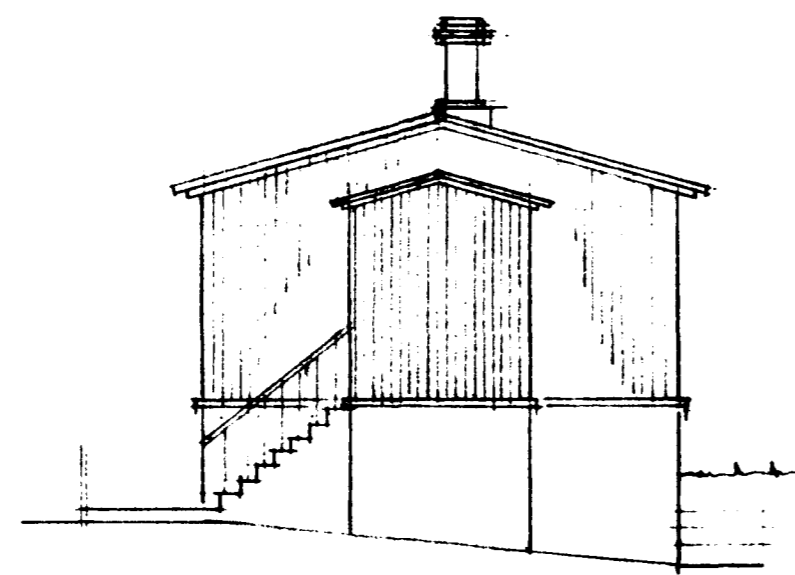


NORÐVESTURGAFI




SÚÐVESTURHLÍÐ

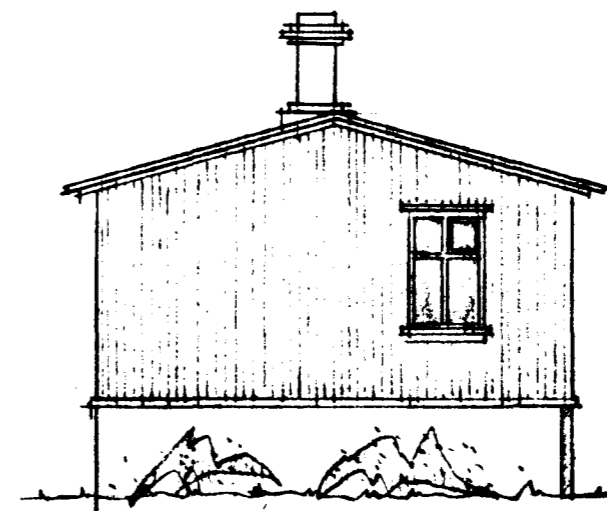


SÚÐAUSTURGAFI

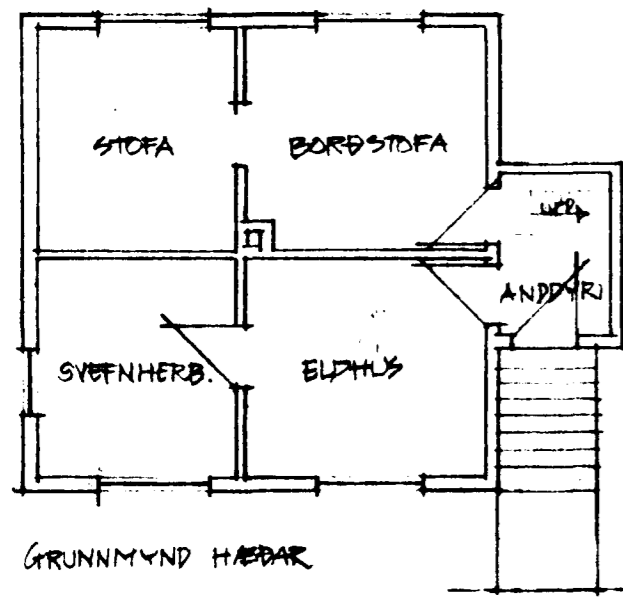


GRUNNMYND HÆÐAR

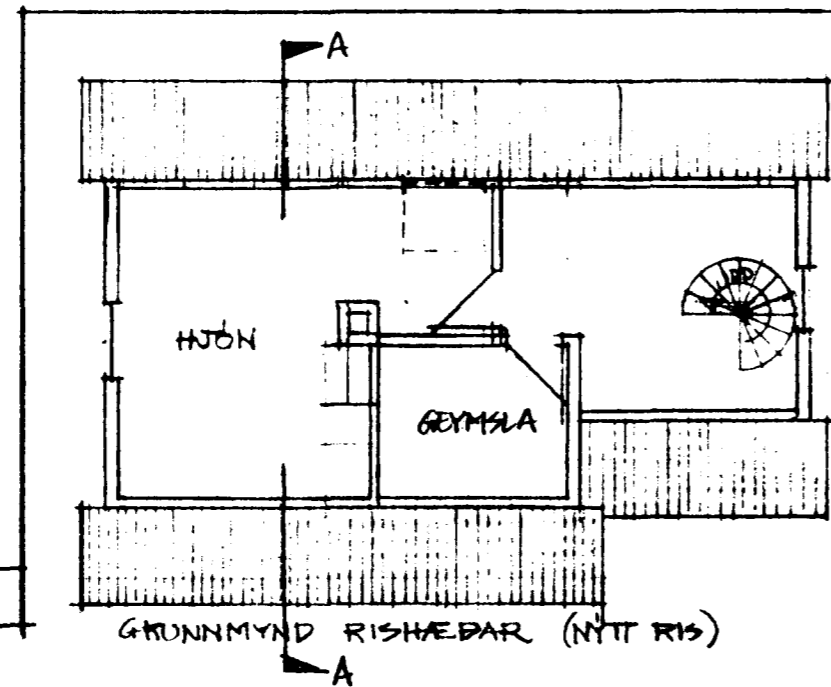

GRUNNMYND RISHÆÐAR (NYTT RIS)

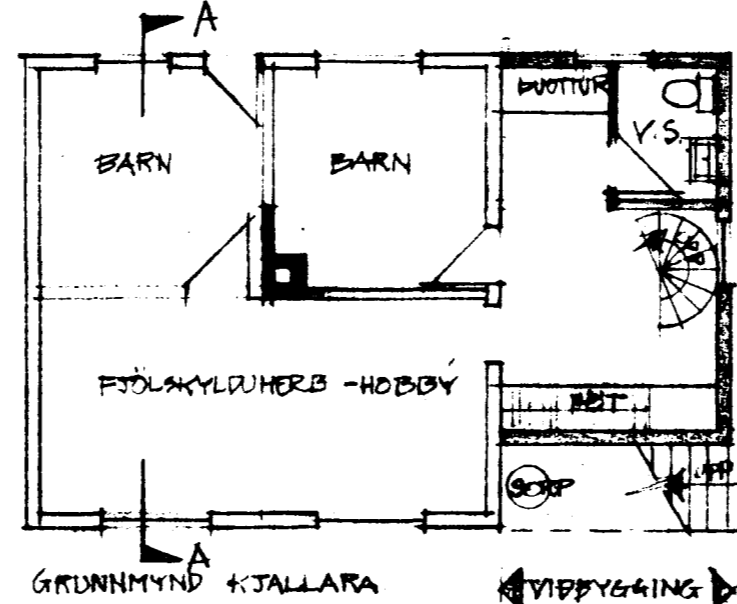

GRUNNMYND KJALLARA

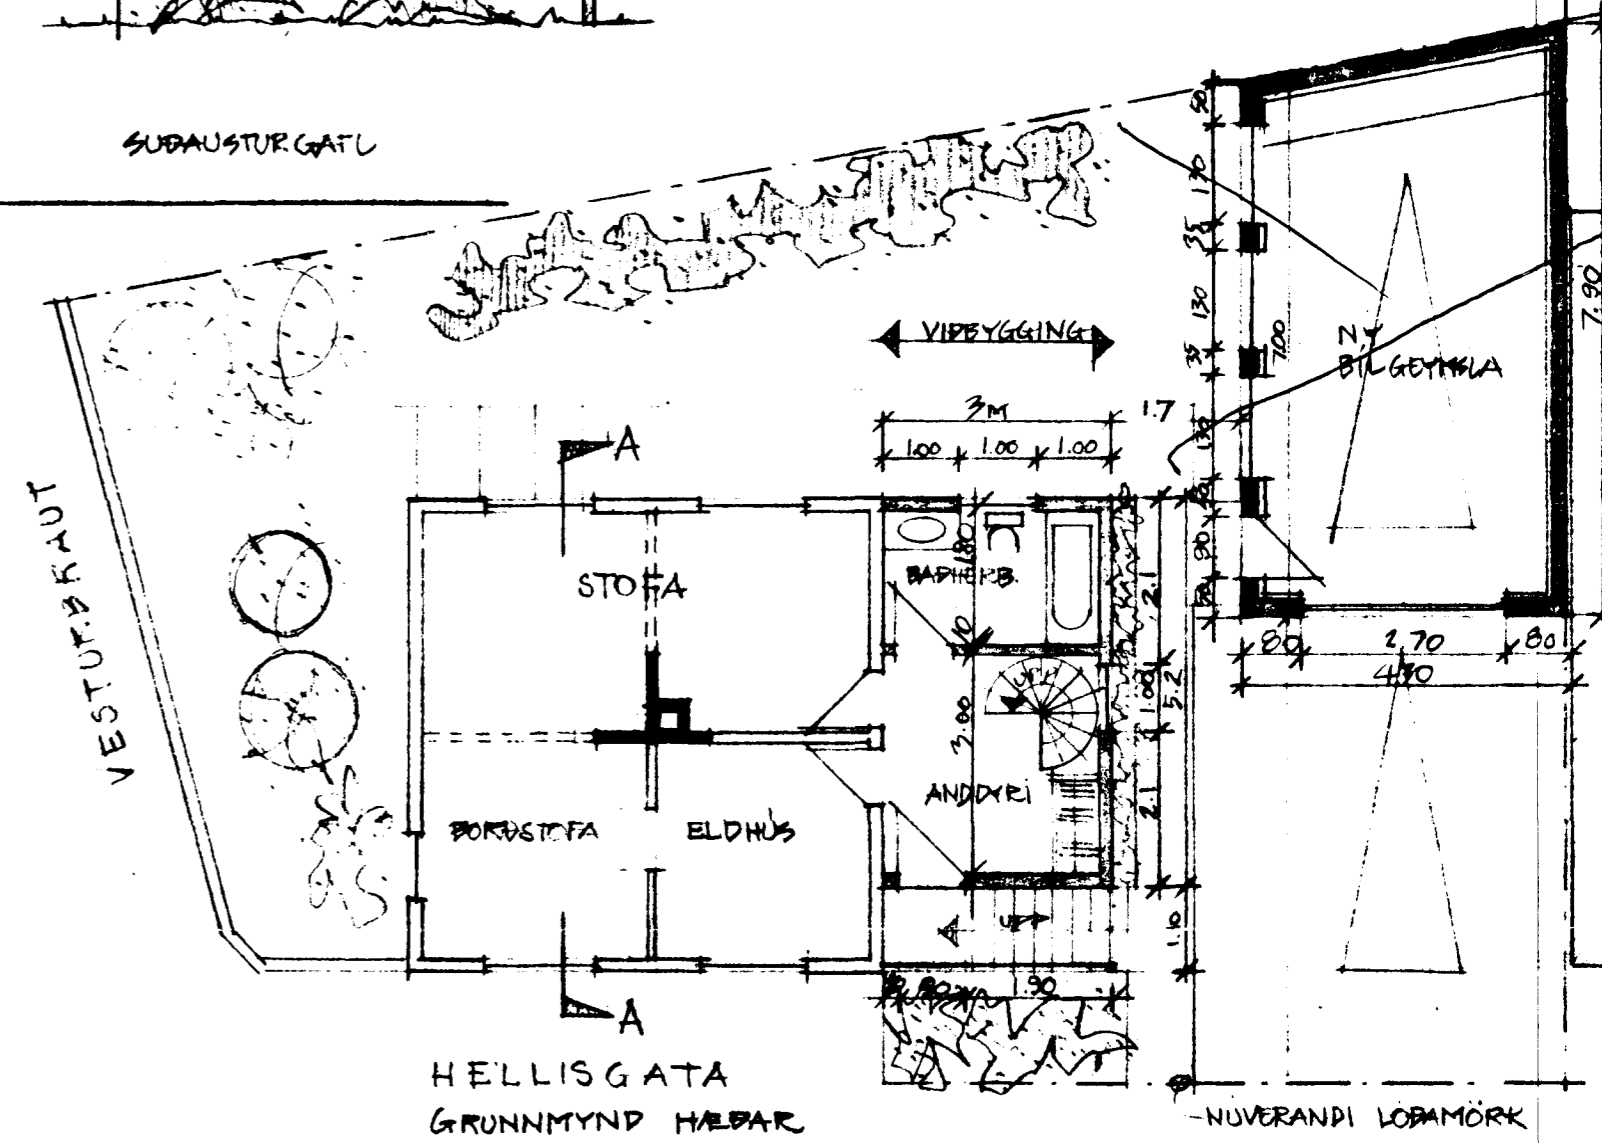


HELLISGATA
GRUNNMYND HÆÐAR

EFTIR BREYTINGU

tifftopdf - www.rubissoftware.com - Demo Version




NORÐAUSTUR (FRAMHLÍÐ)

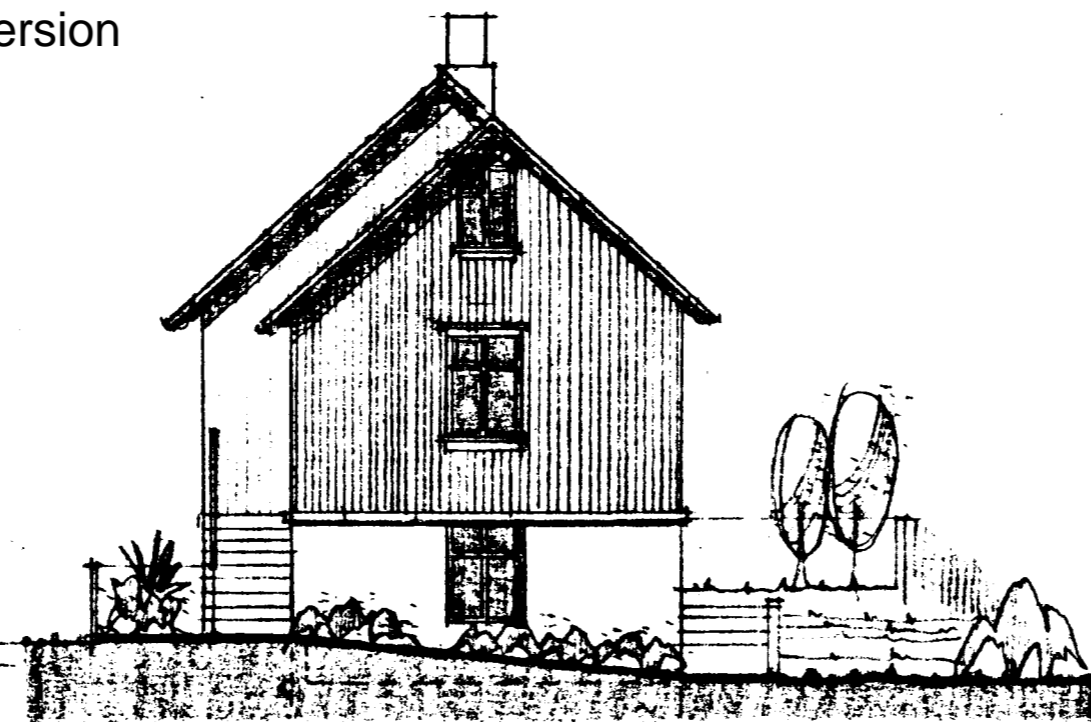


NORÐAUSTURGAFI




SÚÐVESTURHLÍÐ

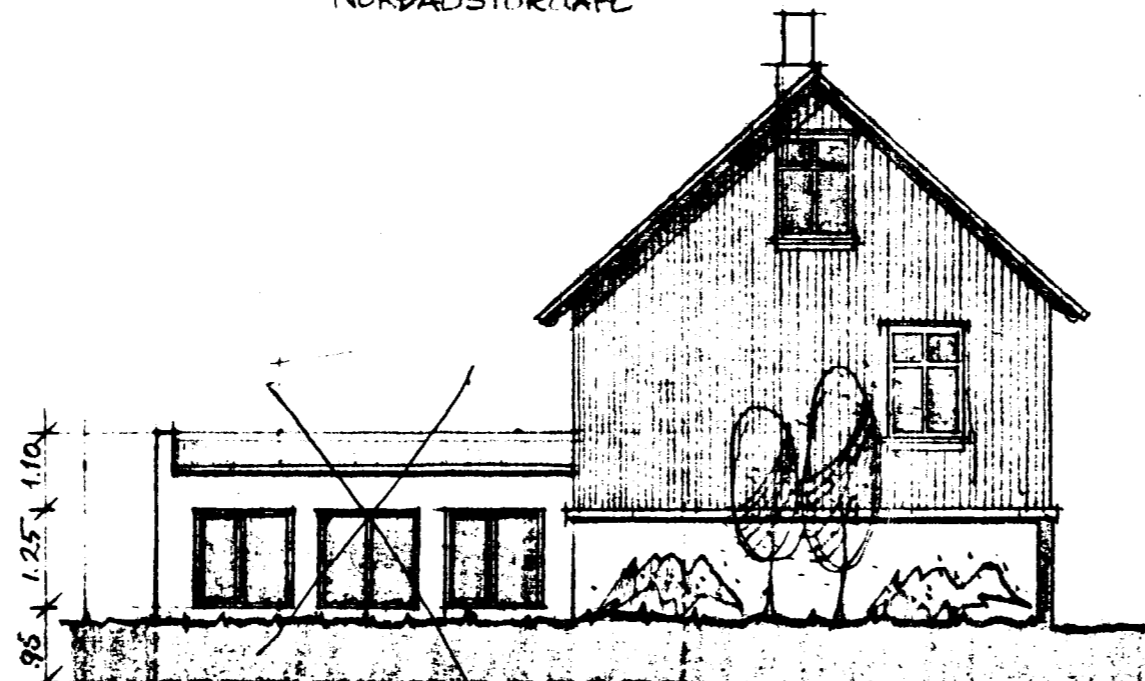

SÚÐAUSTURGAFI

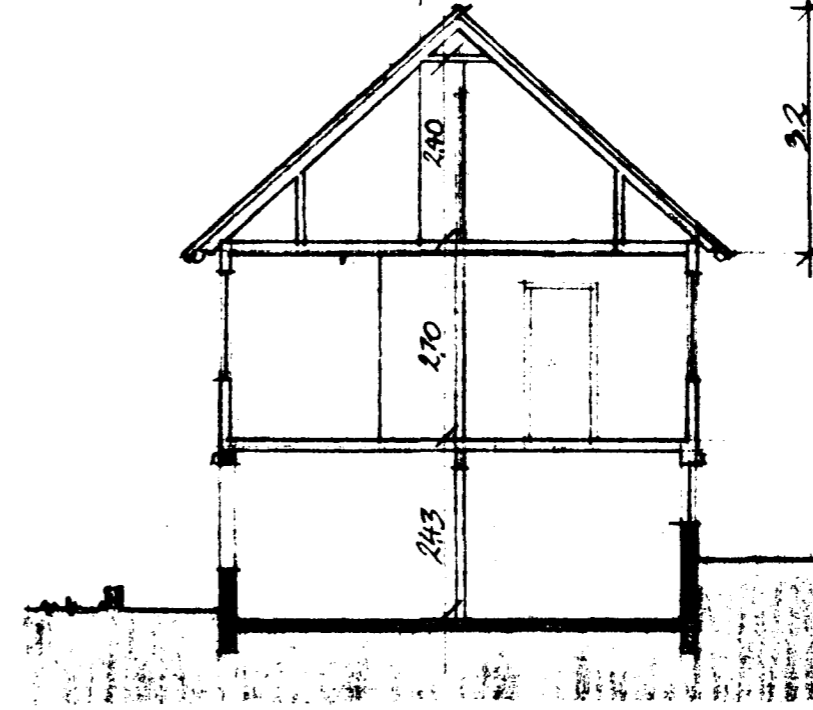

SNIBDING A-A

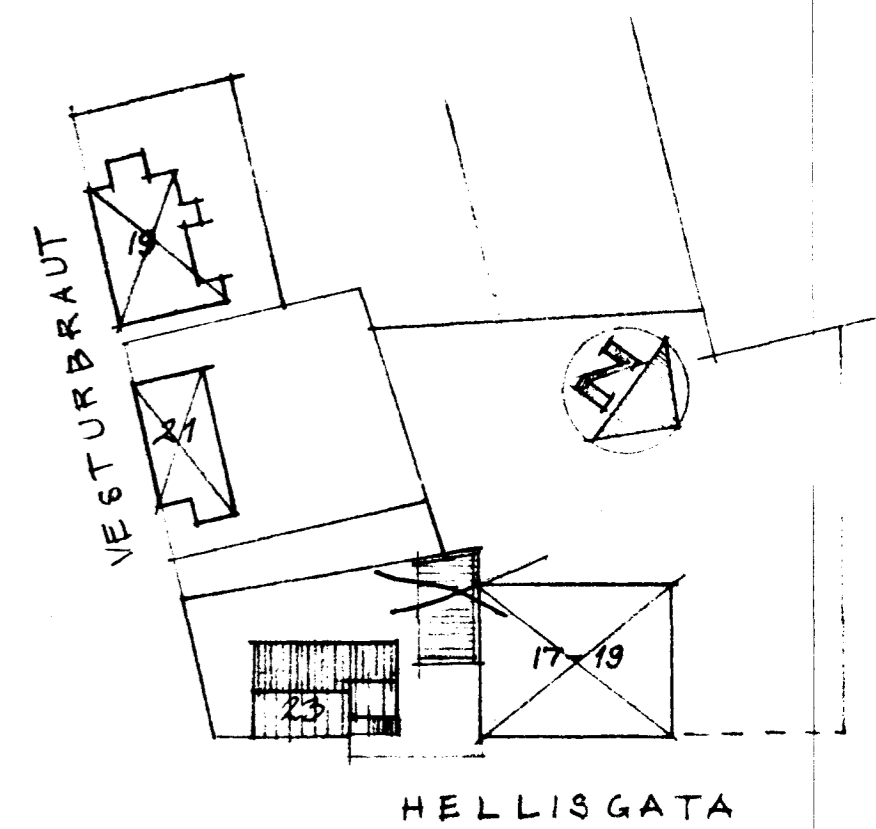

HELLISGATA

AFSTÖÐUMYND M.1:500

PÁLL V. BJARNASON, ARKITEKT F.A.I.
HALEITISBRAUT 14, REYKJAVÍK
KV. APRIL 77 TEHN. Bj
VESTURBRAUT 23, HAFNARFIRDI
VIÐBYGGING, NYTT RIS & BILGÆMISLA
UTLIT, GRUNNMYNDIR, SNEIÐING & AFSTAPA

Páll V. Bjarnason