


FYRIR BÆYTINGU




NORÐAUSTUR (FRAMHLÍÐ)

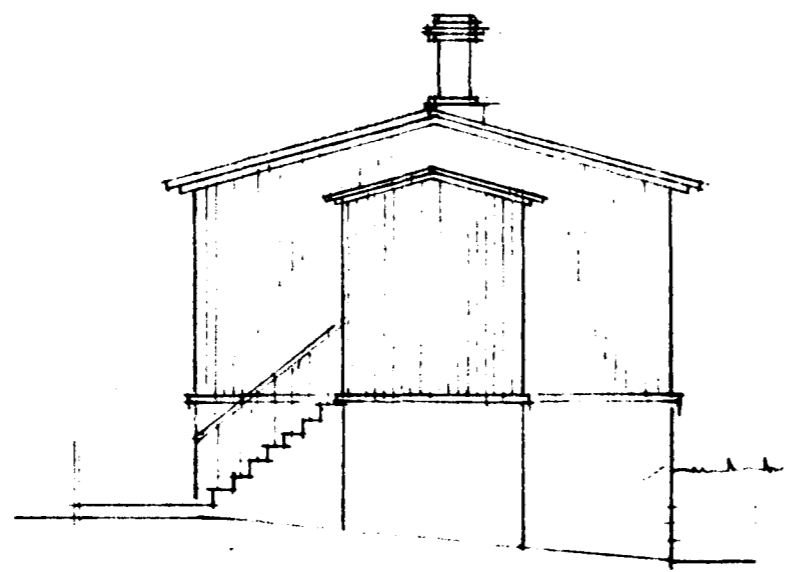

NORÐVESTURGAFL



SUVESTURHLÍÐ

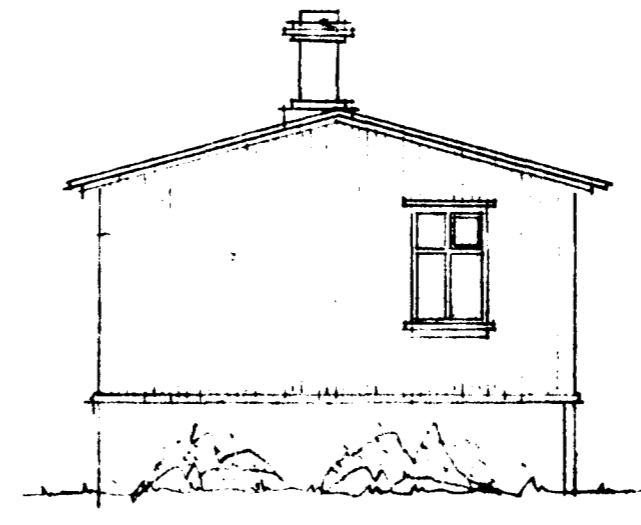





SUDAUSTURGAFL

Samþykkt á fundi bygginga-
nefndar þ. 10/12 1977

BYGGINGAFULLTRÚ: N
Í HAFNARFIRÐI


Einar Sigurðsson

Þinglýsinga skal tekið um að ekle.
veða leyfðar flísi en ein íbúð
í húsinu.

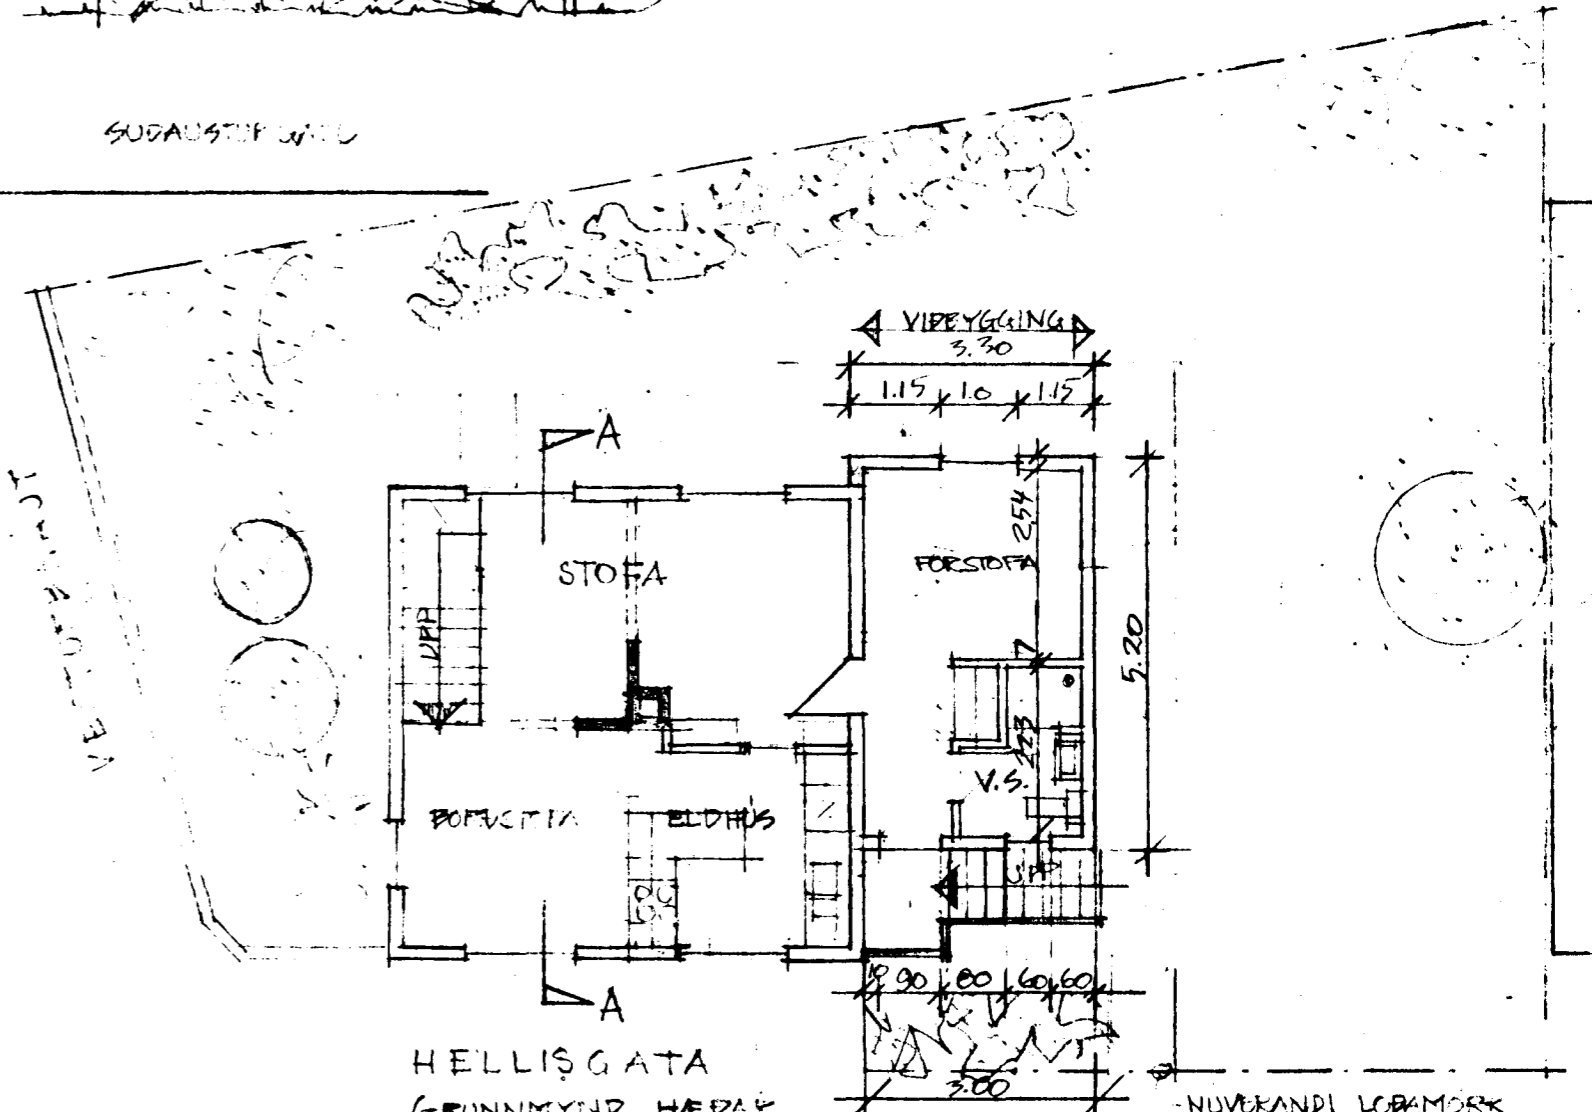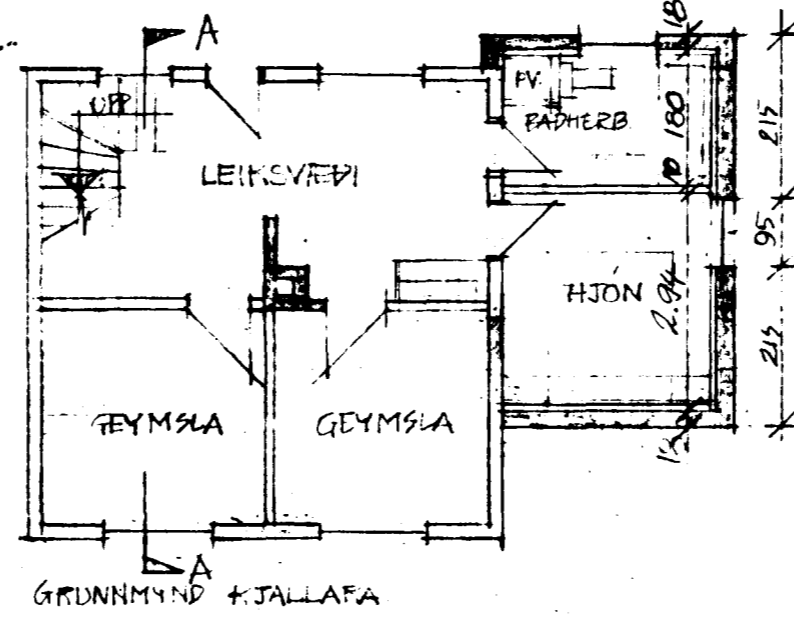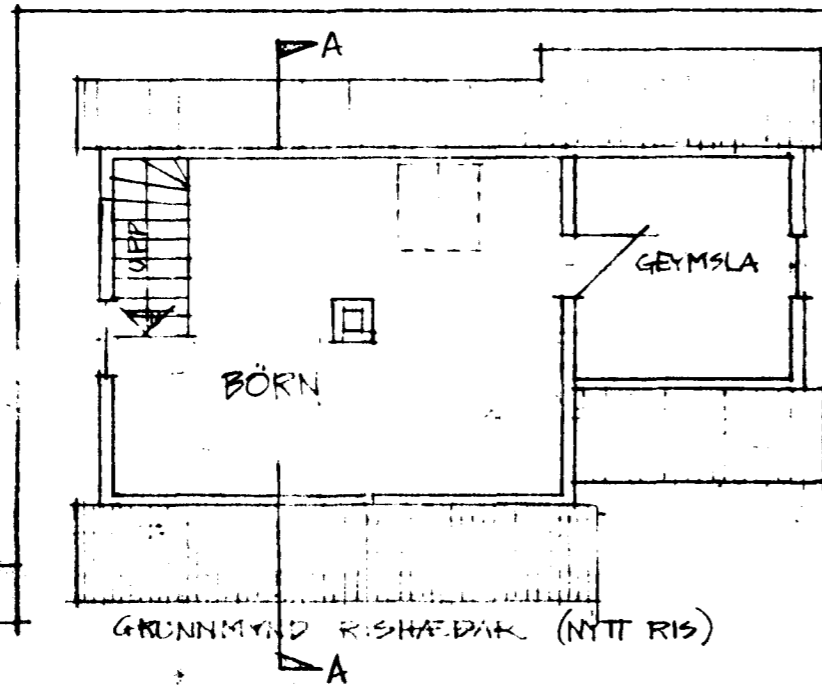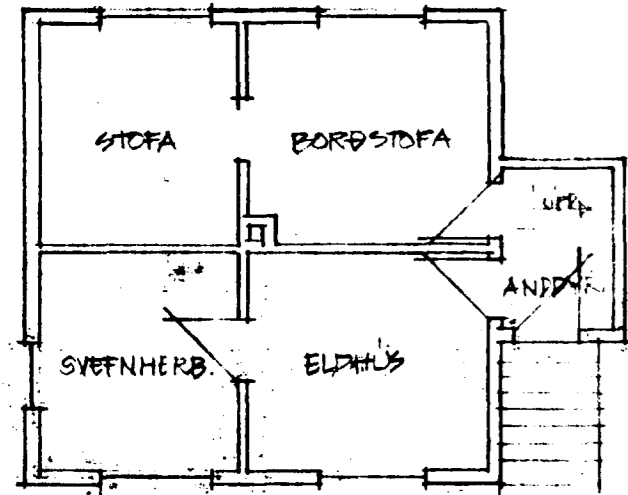


EFTIR BÆYTINGU

tifftopdf - www.rubissoftware.com - Demo Version

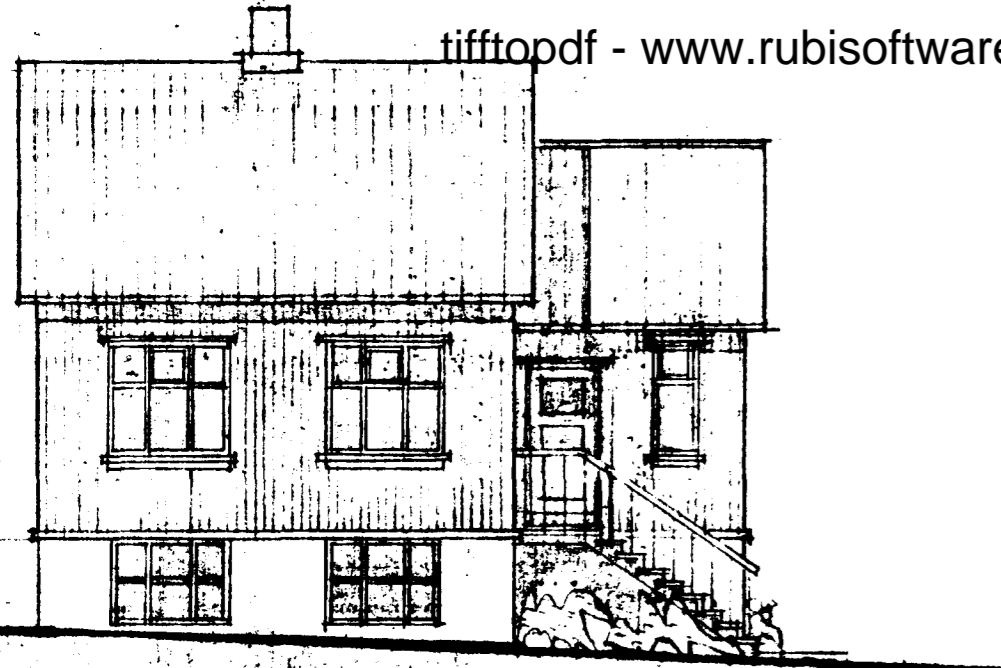


NORÐAUSTUR (FRAMHLÍÐ)

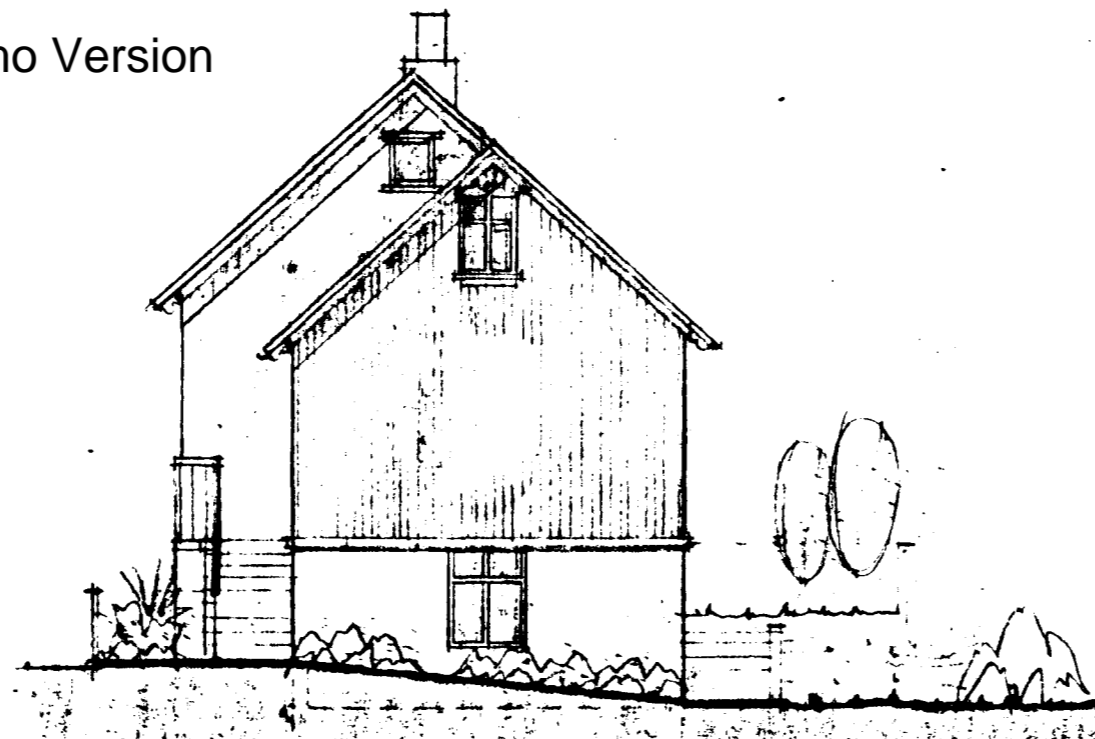


NORÐVESTURGAFL




SUVESTURHLÍÐ

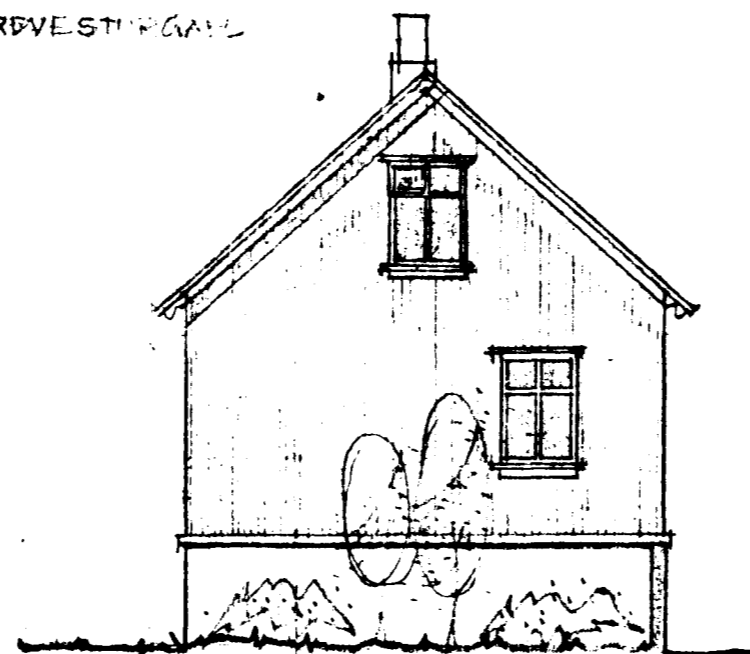

SUDAUSTURGAFL

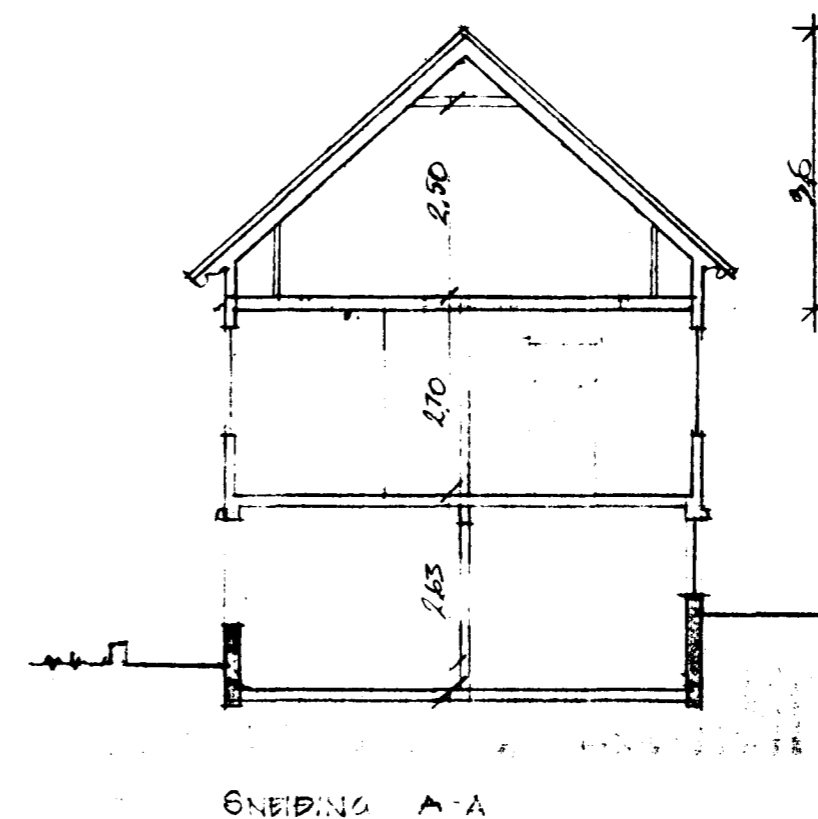

SNEIÐING A-A

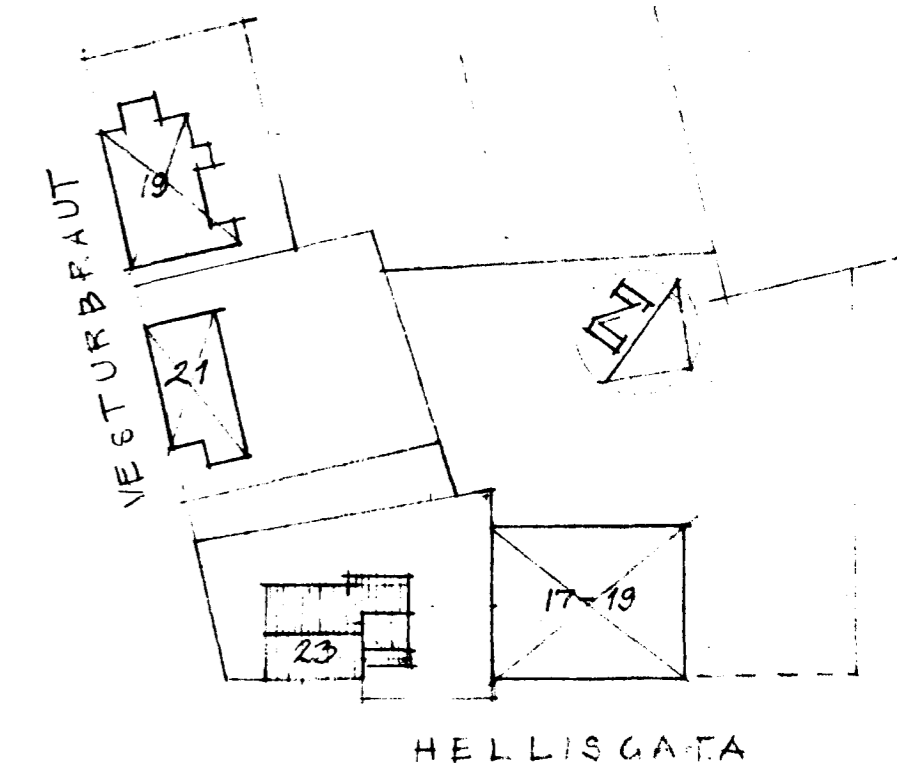

HELLISGATA

AFSTÖÐUMYND M.1:500

* BÆYTT 1 JUNÍ 1977 PBJ

PÁLL V. BJARNASON, ARKITEKT, F.A.L.
HAALÉISBRAUT 14, REYKJAVÍK

KVART. 1100 # 1070 PAGES APRIL 77 TEHN P. BJ.

VESTURBRAUT 23, HAFNARFIRÐI
VÍPBYGGING & NYTT RÍÐ

ÚTLIT, GRUNNMÝNDIR, SNEIÐING & AFSTAPA

Páll V. Bjarnason