Samþykkt á fundi byggingarnefndar þ. 23/2 1983
BYGGINGAFULLTRÚI
í HAFNARFIRÐI

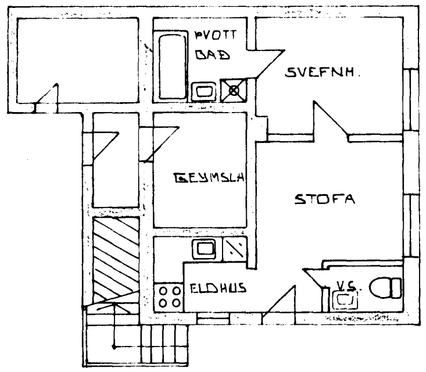

BARÐHÆÐ
1:100

tifftopdf - www.rubisoftware.com - Demo Version

9240 – 0030 - 01.01

BR.NR.	DAGS	EÐLI BREYTINGAR	SIGN.

VESTURBRAUT 3 HAFNARFIRÐI.

UPPTEIKNUN VEGNA SAMÞYKKTAR ÍBUÐAR
ÚTLIT HÚSS ÓBREYTT – SKV. ELDRI TEIKN

MÆLIKV. = 1:100

DAGS.	FEBR. '83
HANNAÐ	
TEIKNAÐ	
VERK NR.	
BLAÐ NR.	

SIGURÐUR ÞORLEIFSSON TÆKNIFRÆÐINGUR F.T.F.I.
STRANDGÖTU 11 HAFNARFIRÐI SÍMI 54751