



VESTUR

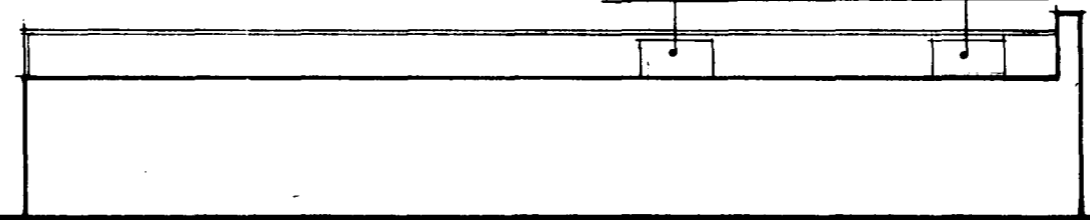

Velux þakgluggi opnanlegur.


NORÐUR

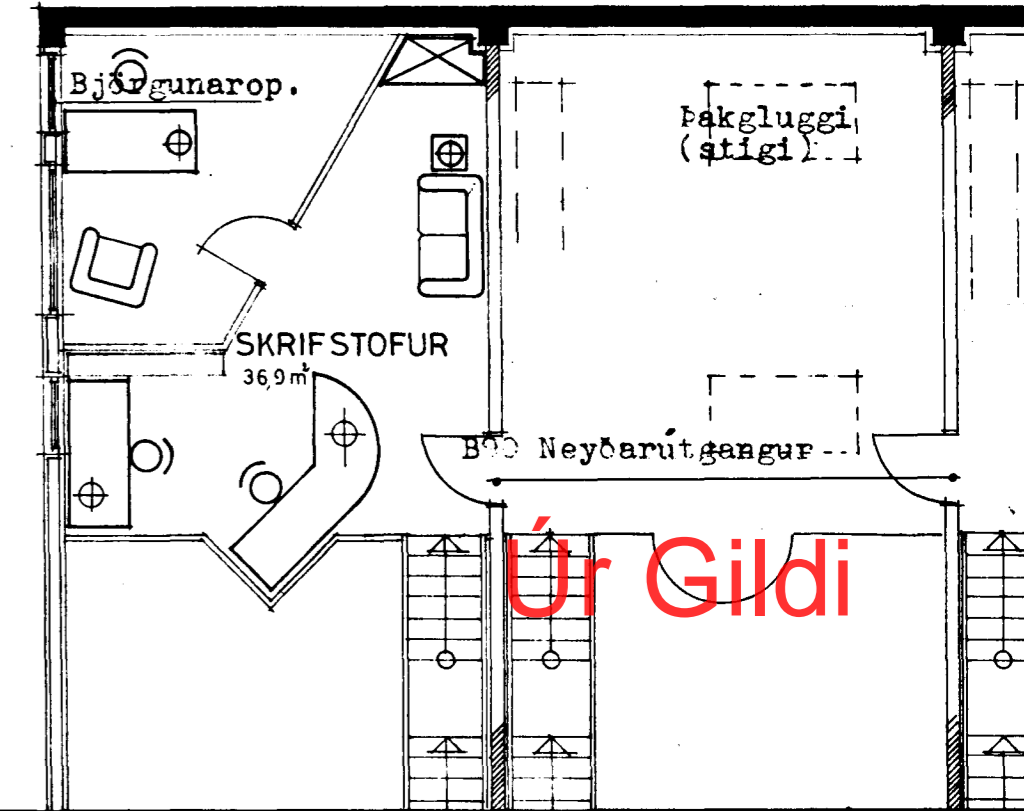


Samþykkt á fundi bygginga-
nefndar þ. 24. 8. 1989

BYGGINGAFLITRÚINN
Í HAFNARFJARÐI

Eyjólfur Valgandsson

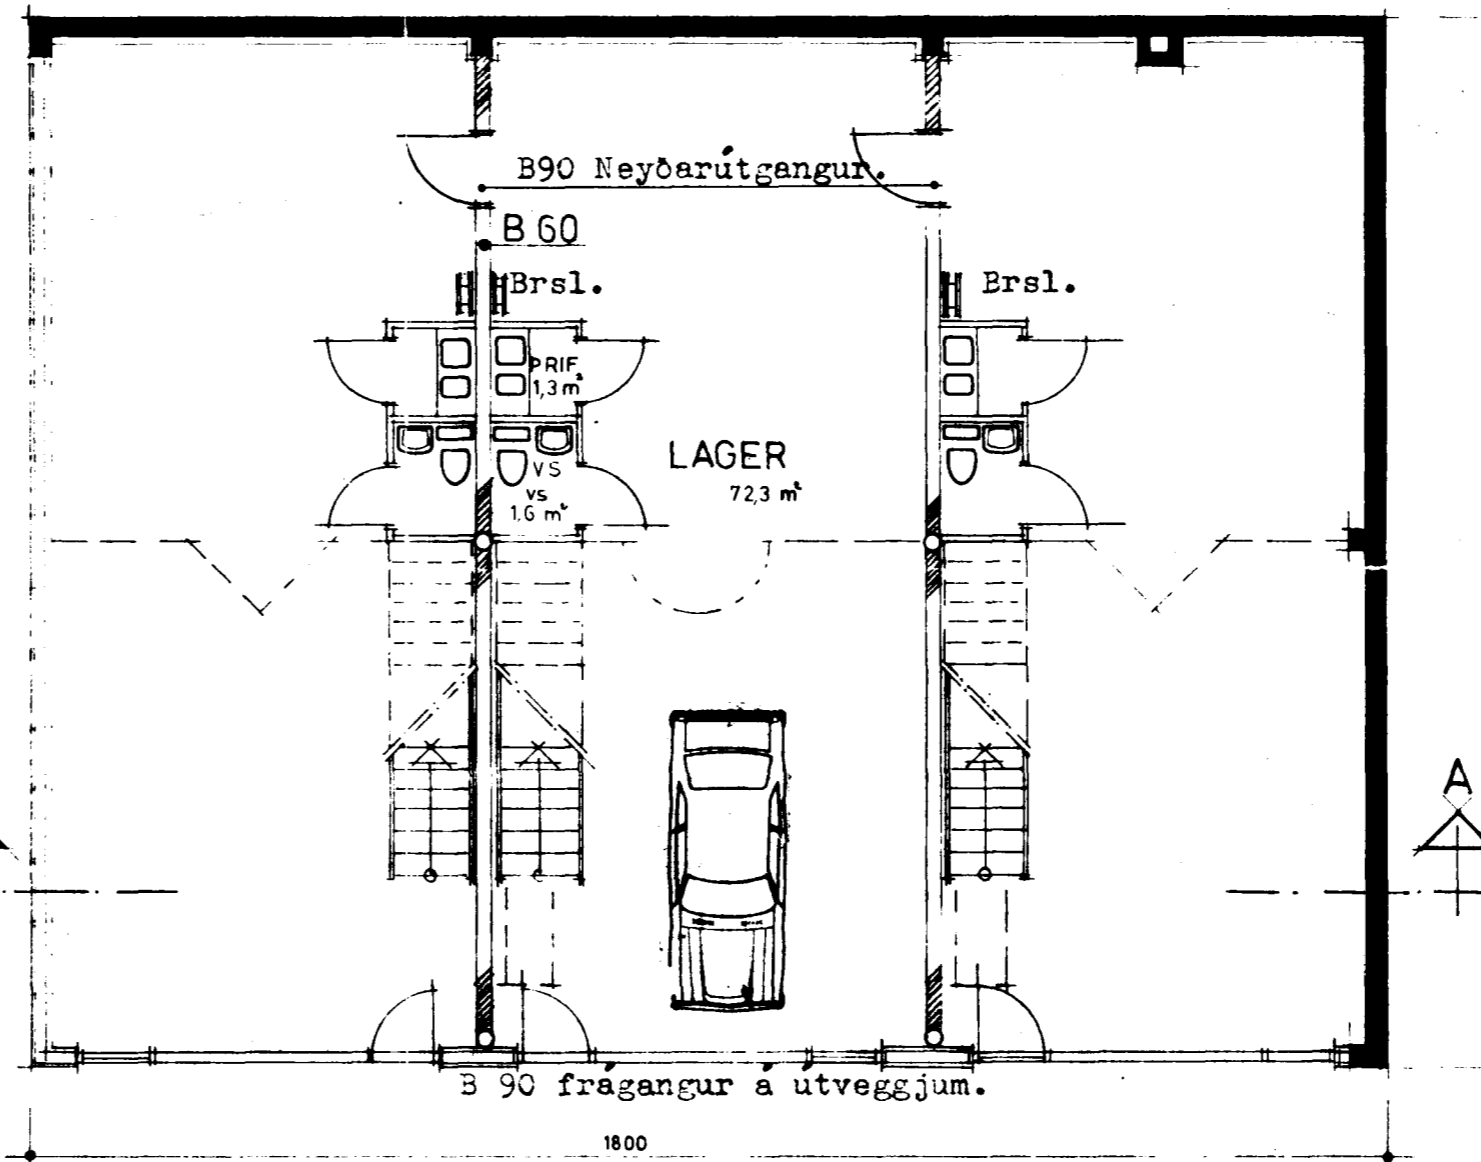


SNID A-A

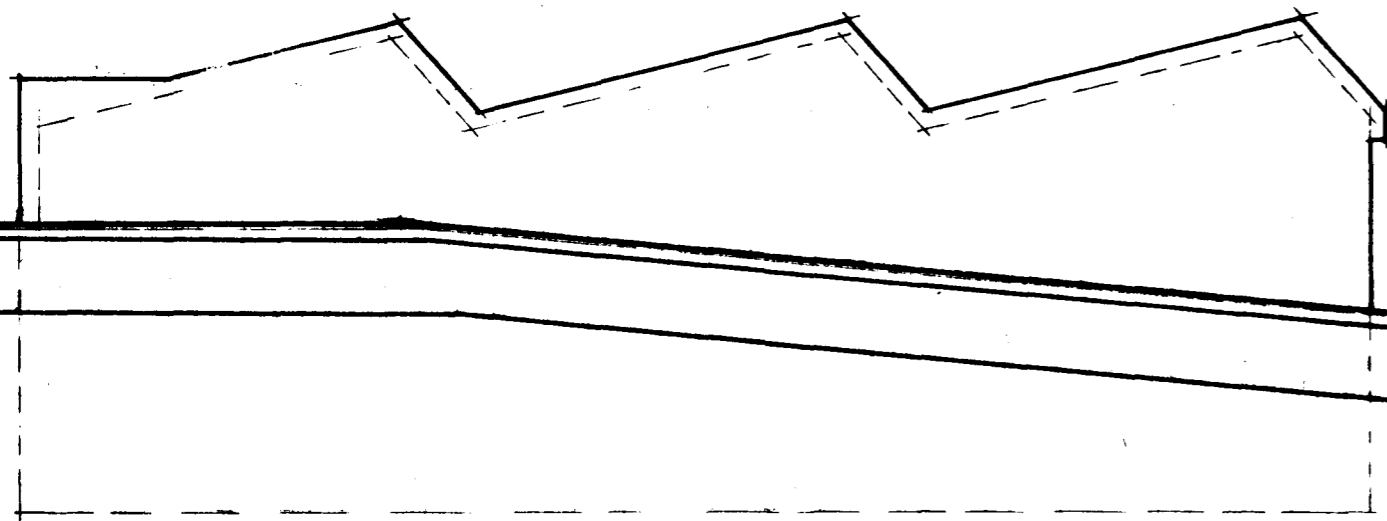


AUSTUR

Athitið: Þinglýsinga skal kvæð um að breytingu
eðli eðli bótaskyldu bótaskylds. ef til
opphampa kemur af skipulagsástandum.

ATH. Öll gluggalaus rými skulu loftræst.
Allur eldvarnarfrágangur skal gerður
í samráði við Eldvarnareftirlit Hafnarfjarðar
Öll mál skal athuga á staðnum áður en smíði
hefst.

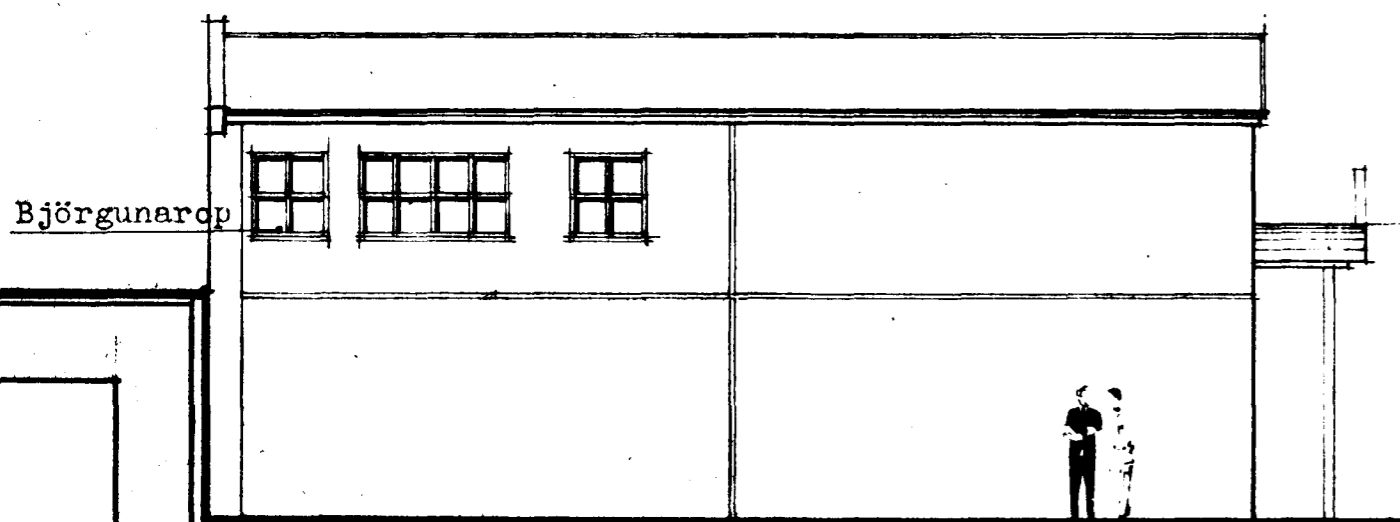

SUÐUR

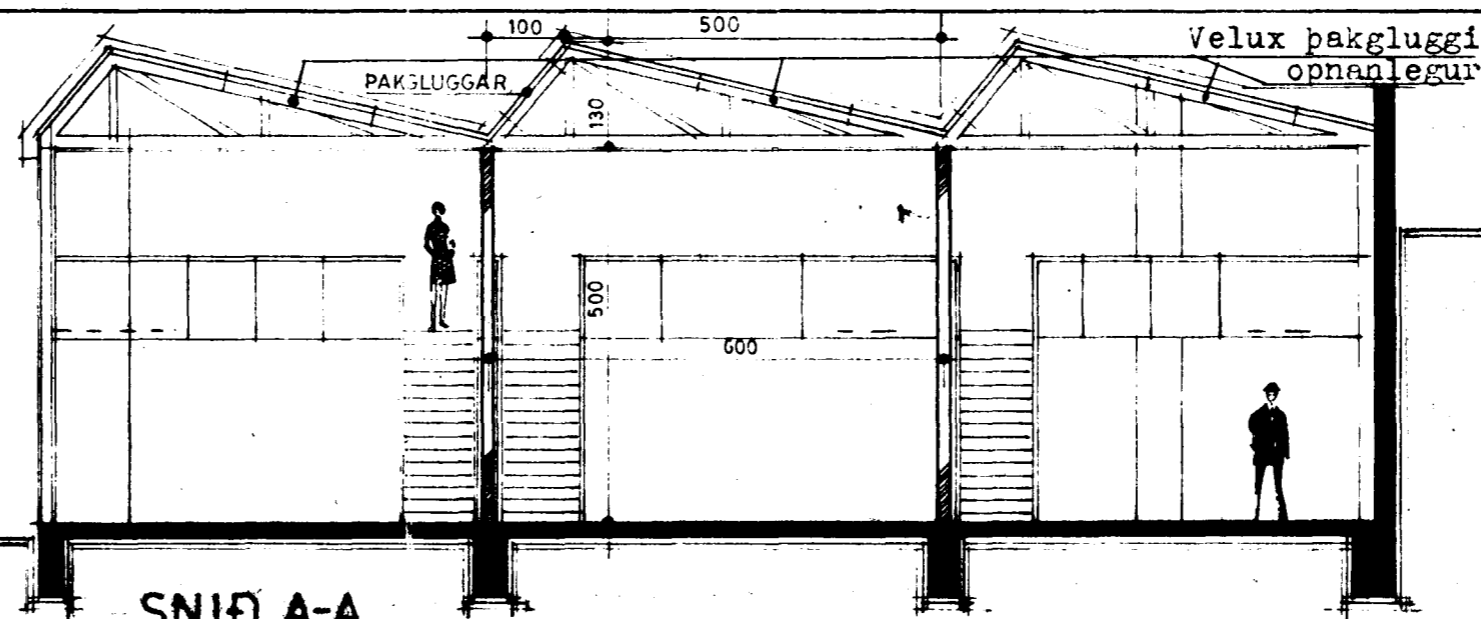

Breytt: Ágúst '89

VESTURGATA 18-24 H.F. SKEMMA ENDURINNRETTING

KVARDI 1:100

DAGSETNING 24/10 '88

NÚMÉR

ÞORMÓÐUR SVEINSSON arkitekt FAI

VINNUSTOFA KLAPPARSTÍG 25-27 Sími 25860