
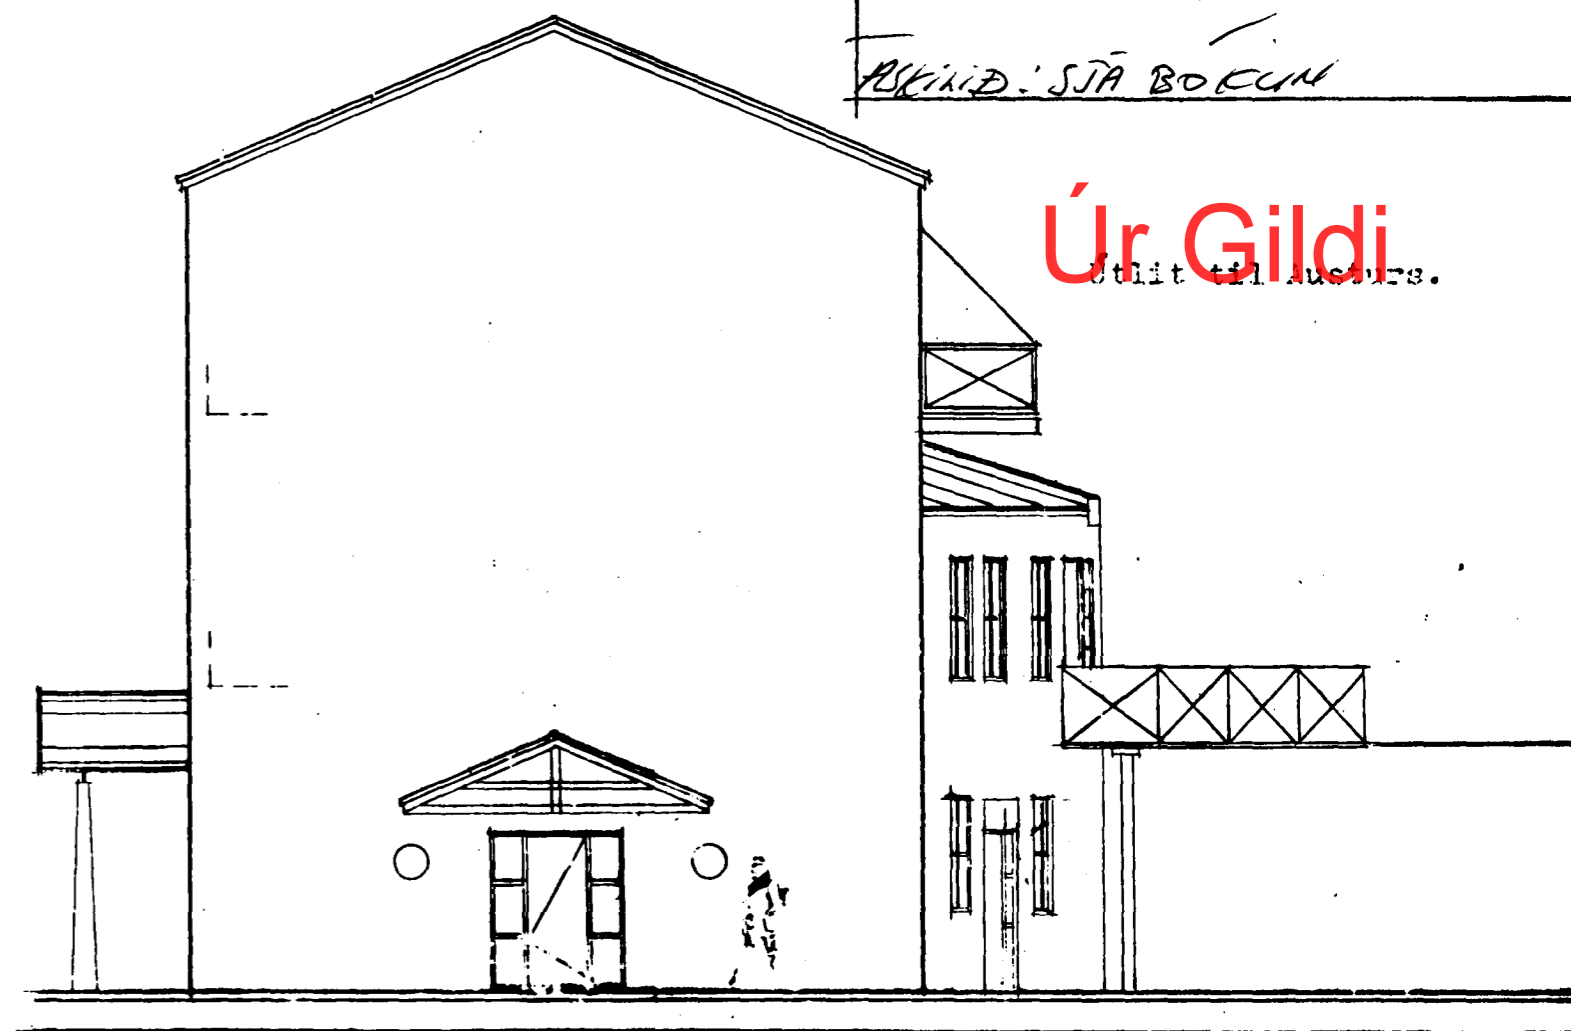


Endanlegar innréttingateikningar verða lagðar fyrir byggingarnefnd.

Samþykkt á fundi byggingarnefndar þ. 30. 7. 1992
BYGGINGARNEFNDIN
HAFNAFIRÐI

ALKIND: SJA BOCUN


Úr Gildi.

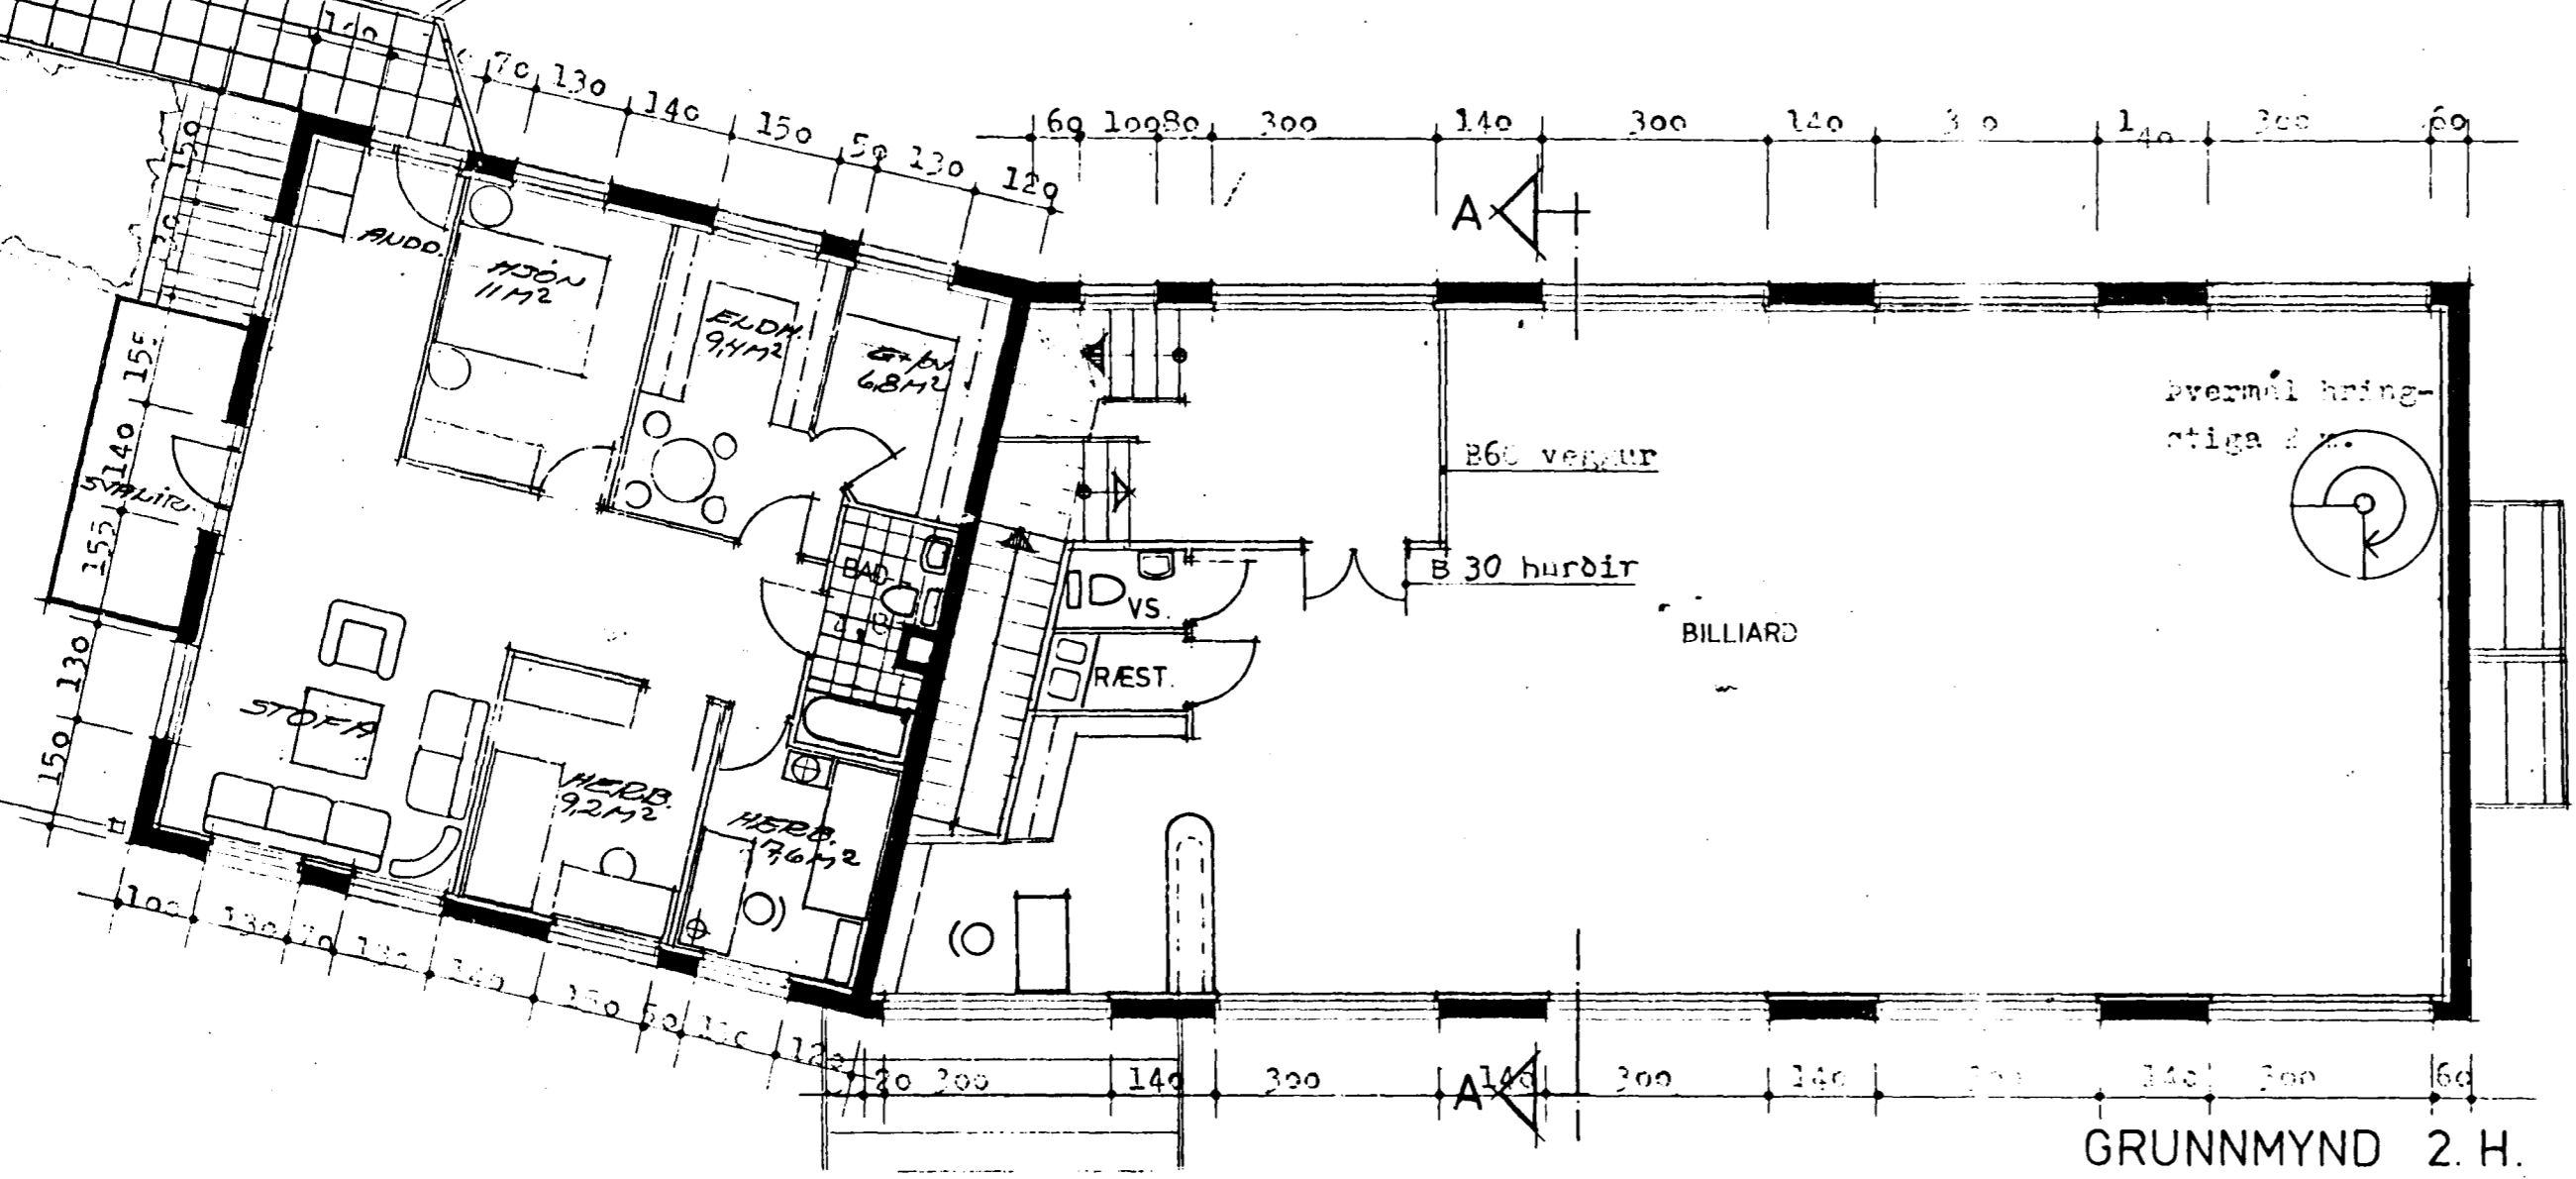

GRUNNMYND 2. H.

ATH. Öll gluggalauk rými skulu lofttröst.
allur eldvarnarsfrágangur skal gerður
í samráði við eldvarnarráð Hafnafjarðar.
Öll mál skal athuga á staðnum áður en smíði hefst.

Múra hf.
Kl. 611091-1179

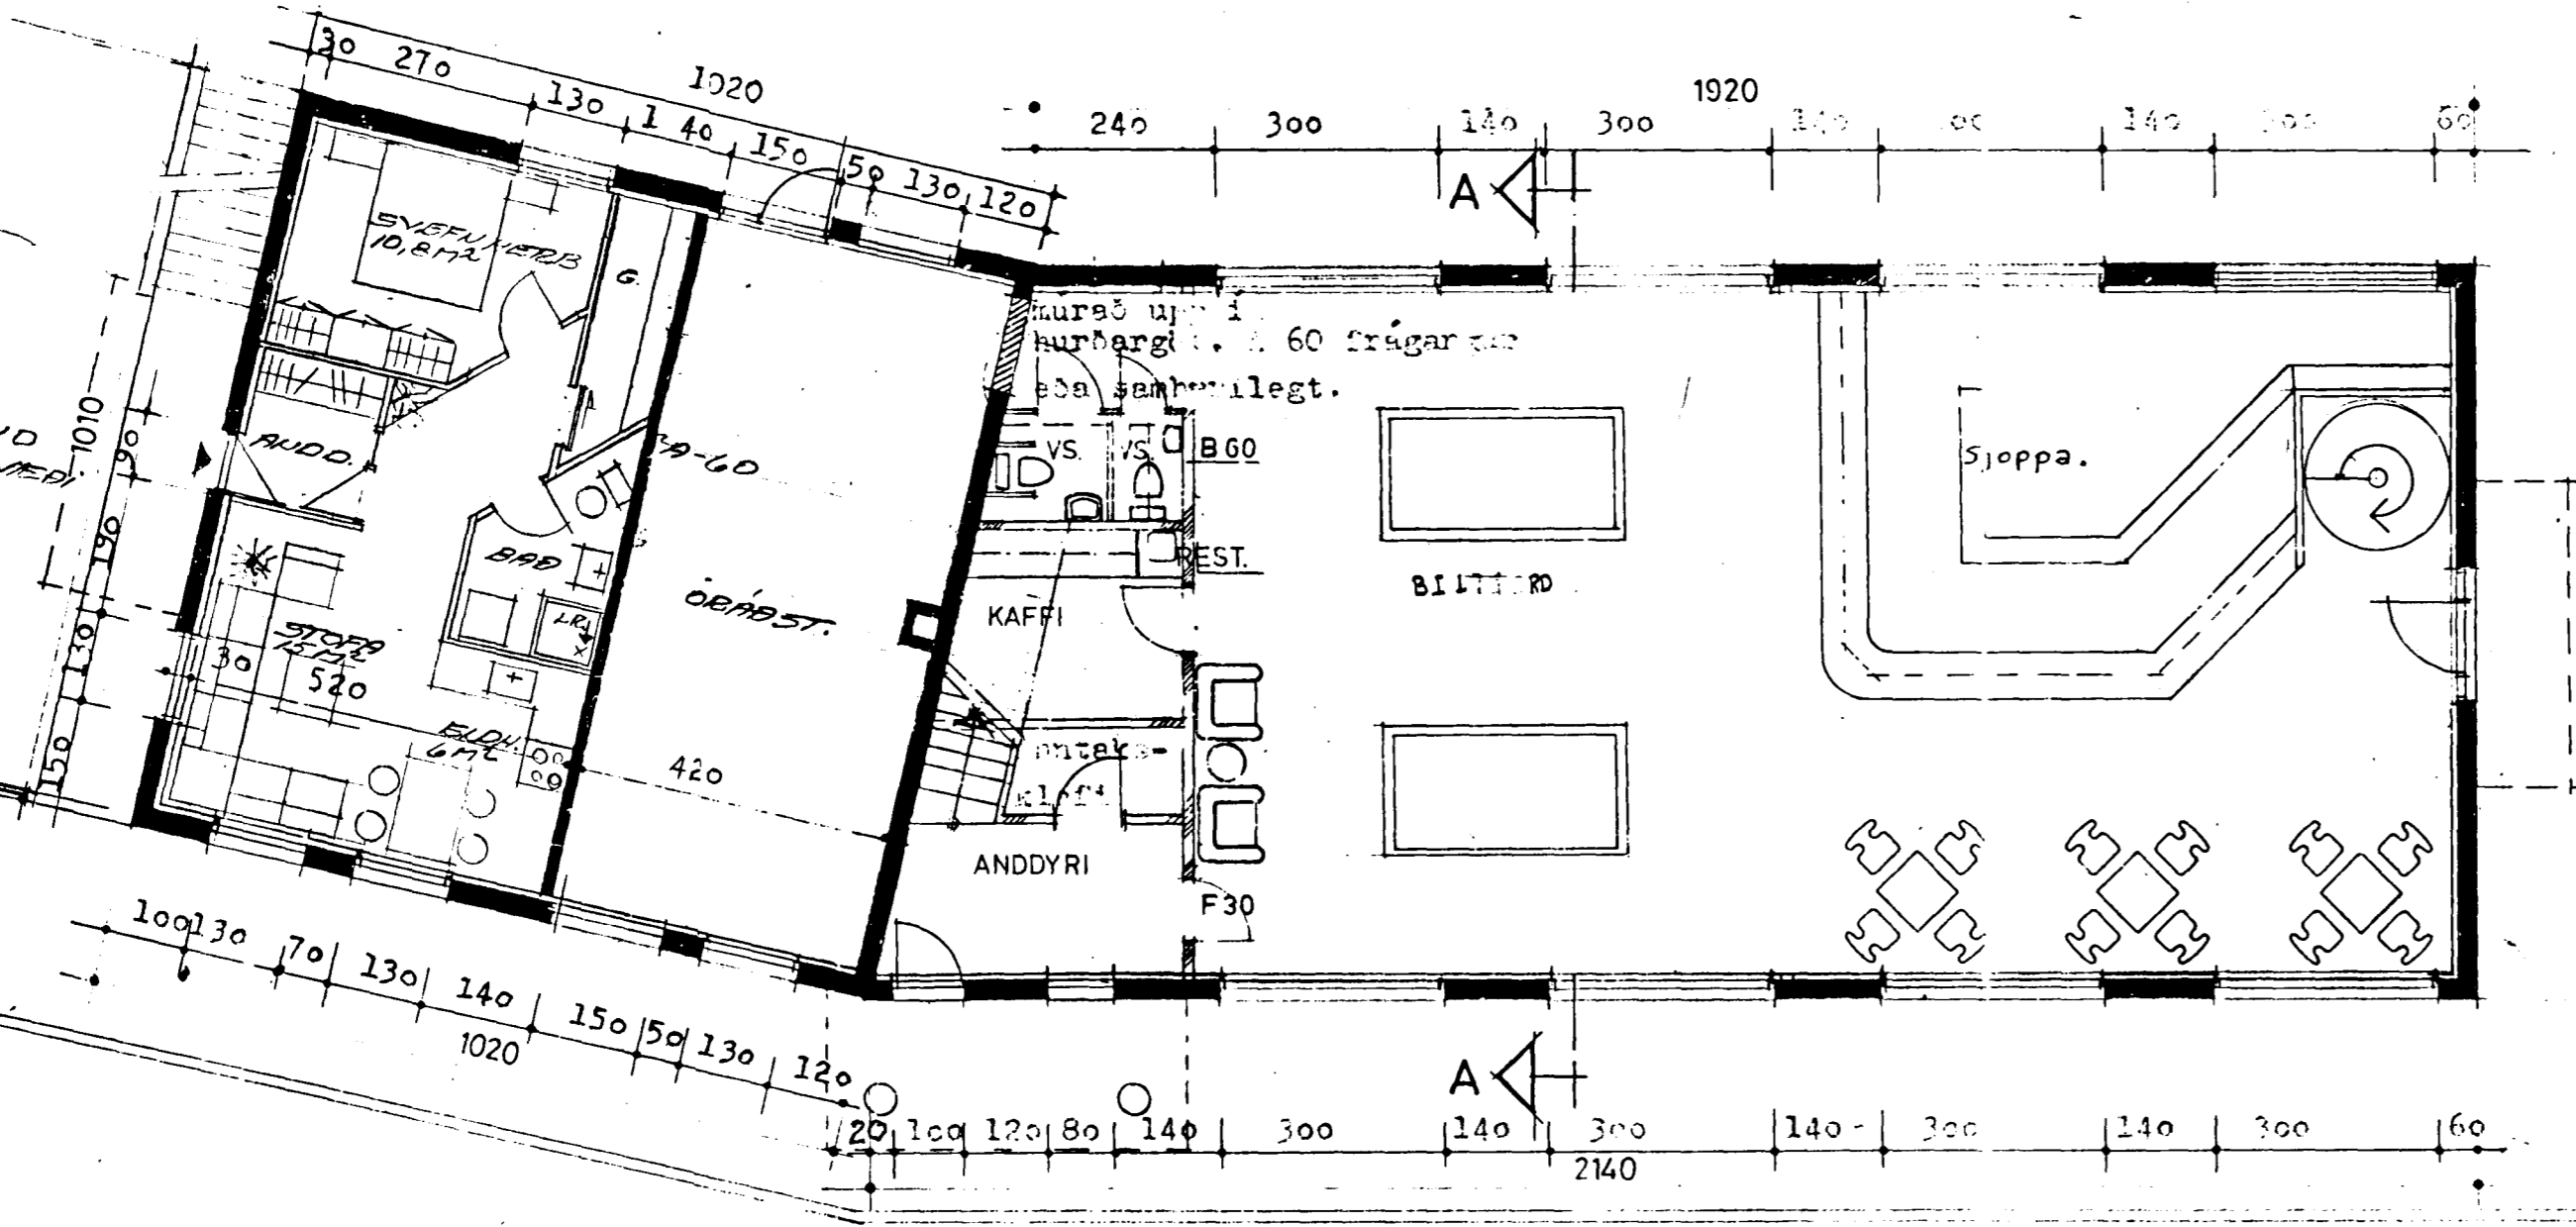

GRUNNMYND 1. H.

BOEYTT 27/5 '92 INNG. I ISL.Þ.
VESTURGATA 18-24 HAFNAFIRÐI NR. 2
EINSTALLINGSIÞÁÐ. I. HED GRUNNMYNDIR
VINGI LINDHAR ÞORÐARSON BYGGINGAÞ. ÞFI
EITJABARNA 18 BTK 5. 7. 33 23 Jón G. Þórh.