
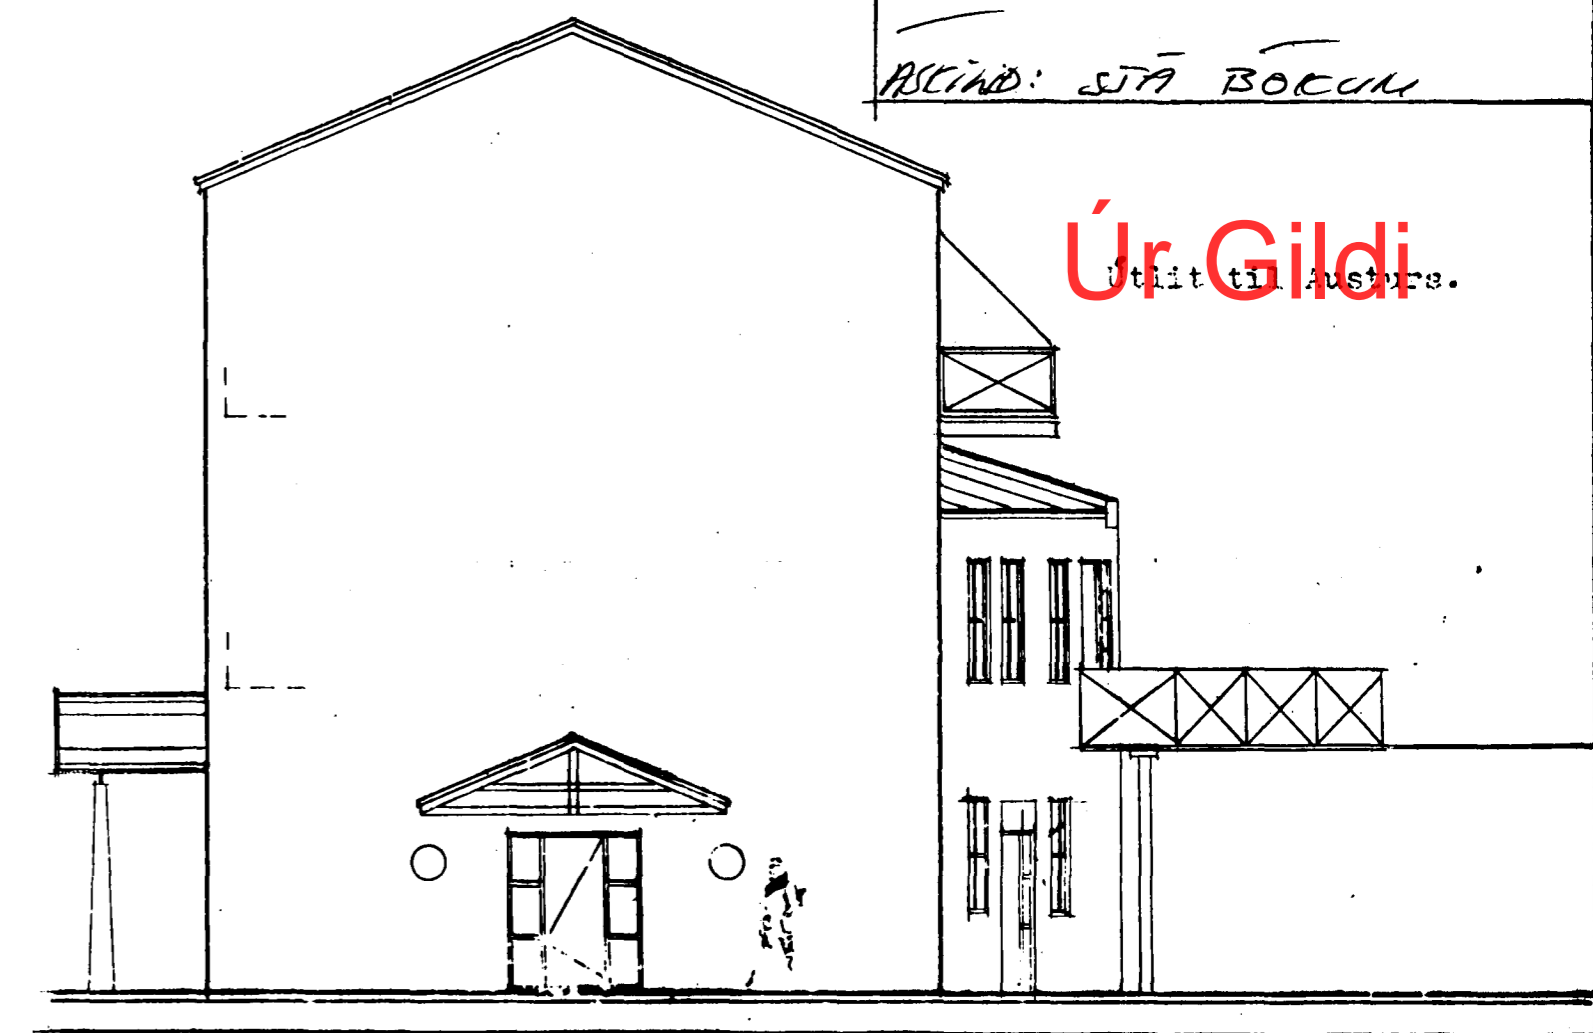


Endanlegar innréttingateikningar verða lagðar fyrir byggingarnefnd.

Sambykkt á fundi byggingarnefndar h. 30. 5. 1992
 BYGGINGAVALTFRÉTTIR
 Í HAFNARFIRÐI

ASCIND: SJÁ BOCUN


Úr Gildi.
 Útítt til Austurs.

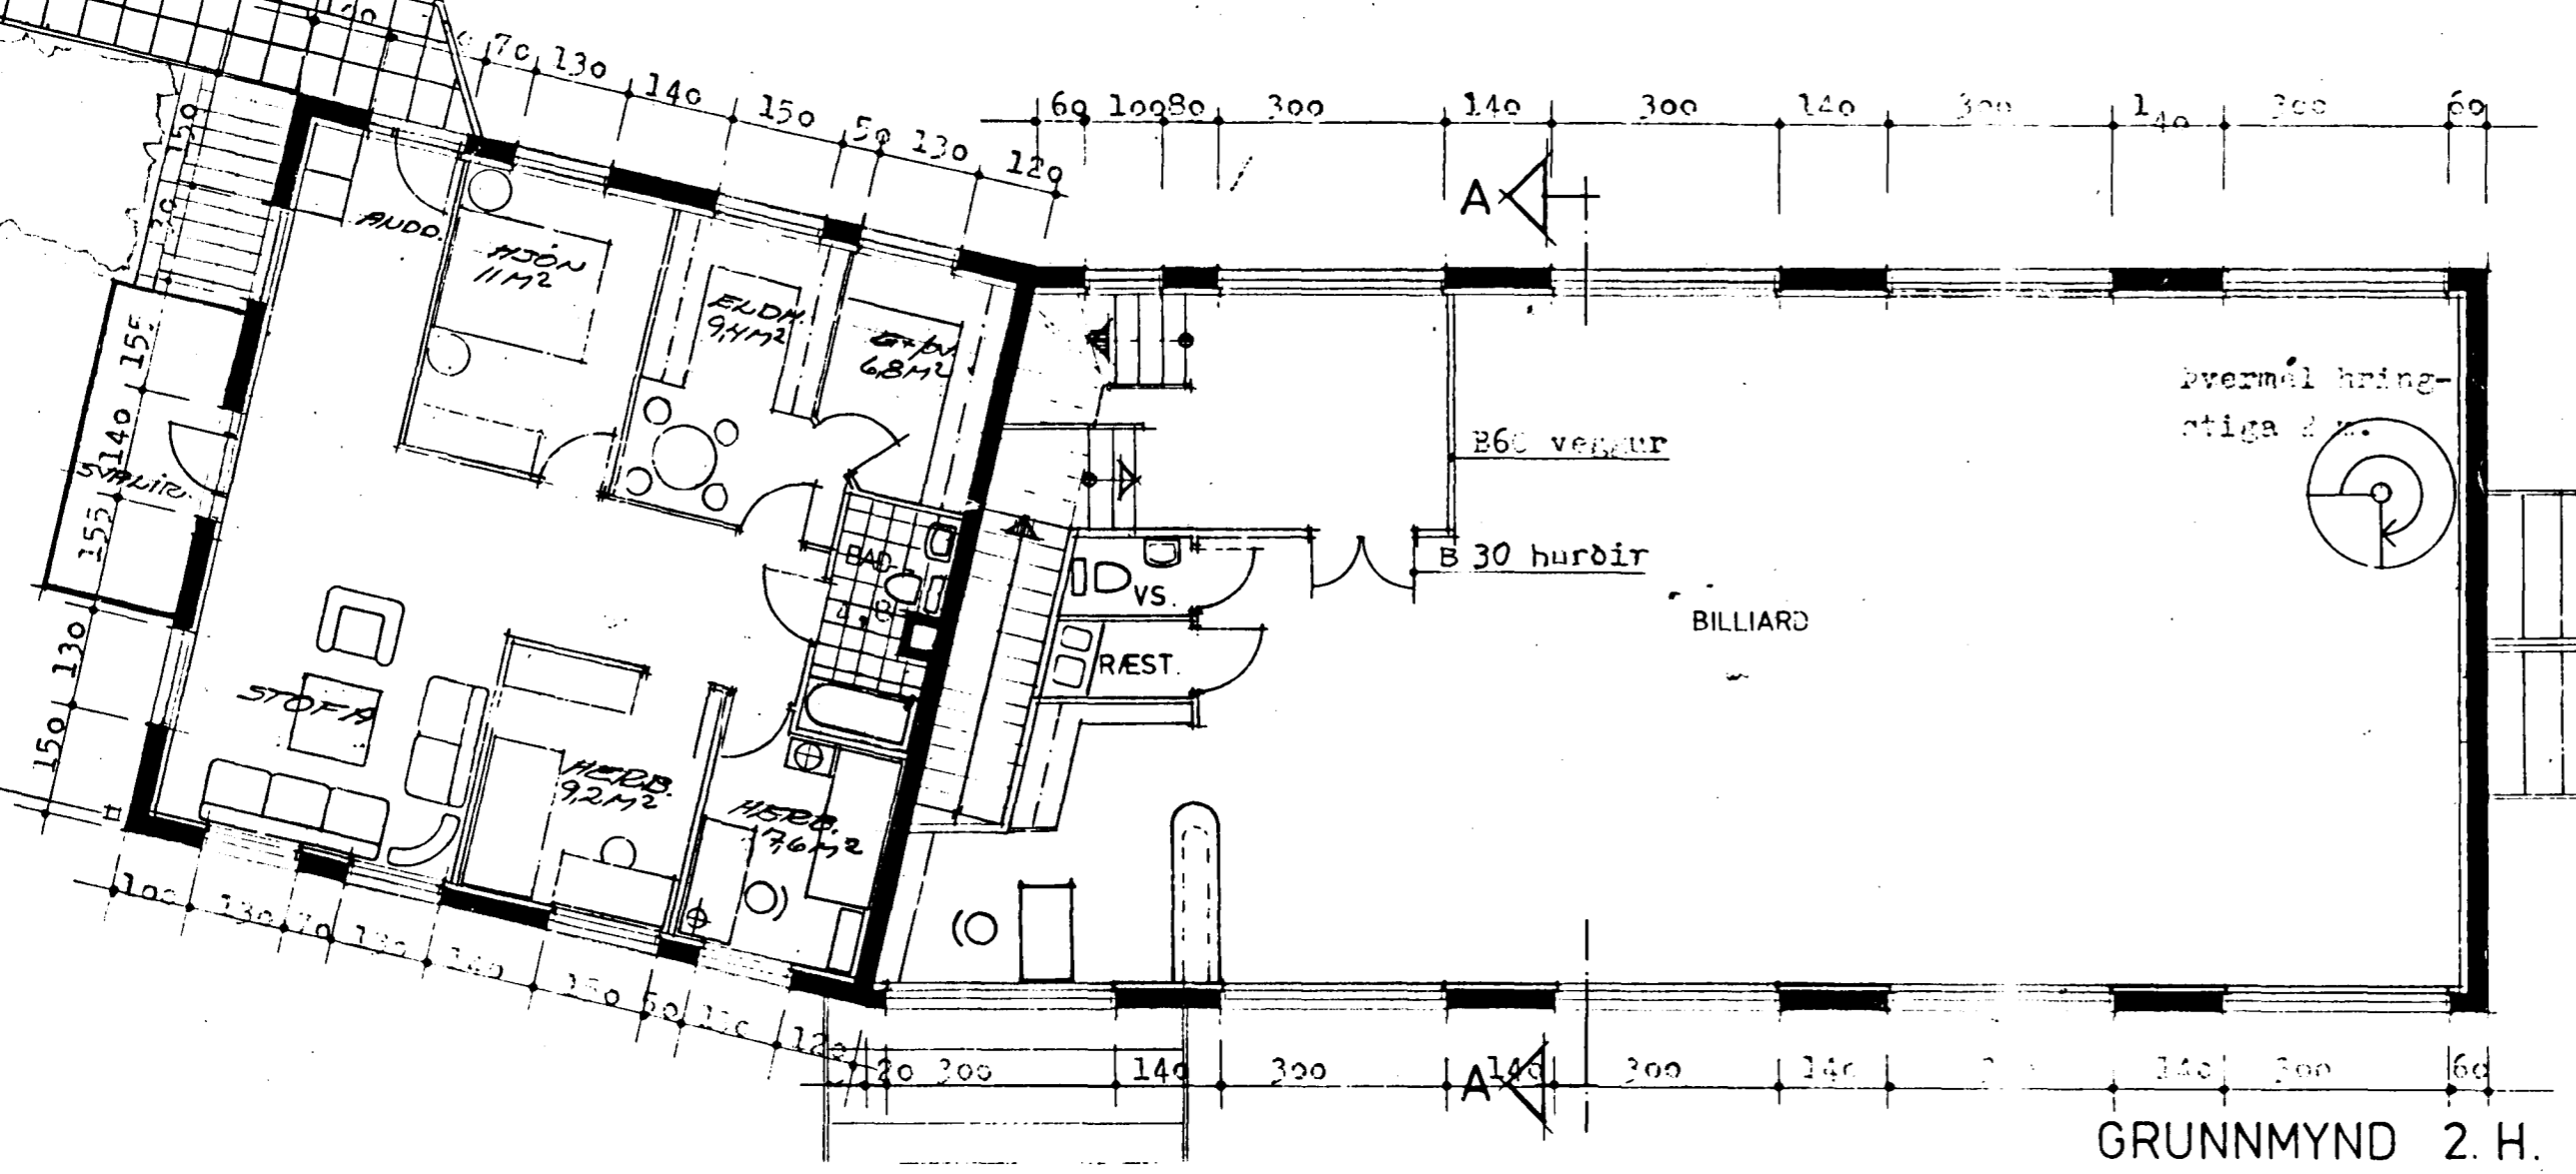

GRUNNMYND 2. H.

ATH. Öll gluggalaus rými skulu lofttrést.
 allur eldvarnarfrágangur skal gerður
 í samráði við Eldvarnarráð Hafnarfjarðar.
 Öll mál skal athuga á staðnum áður en smíði hefst.

MILA III
 KL 611091-1179
[Signature]

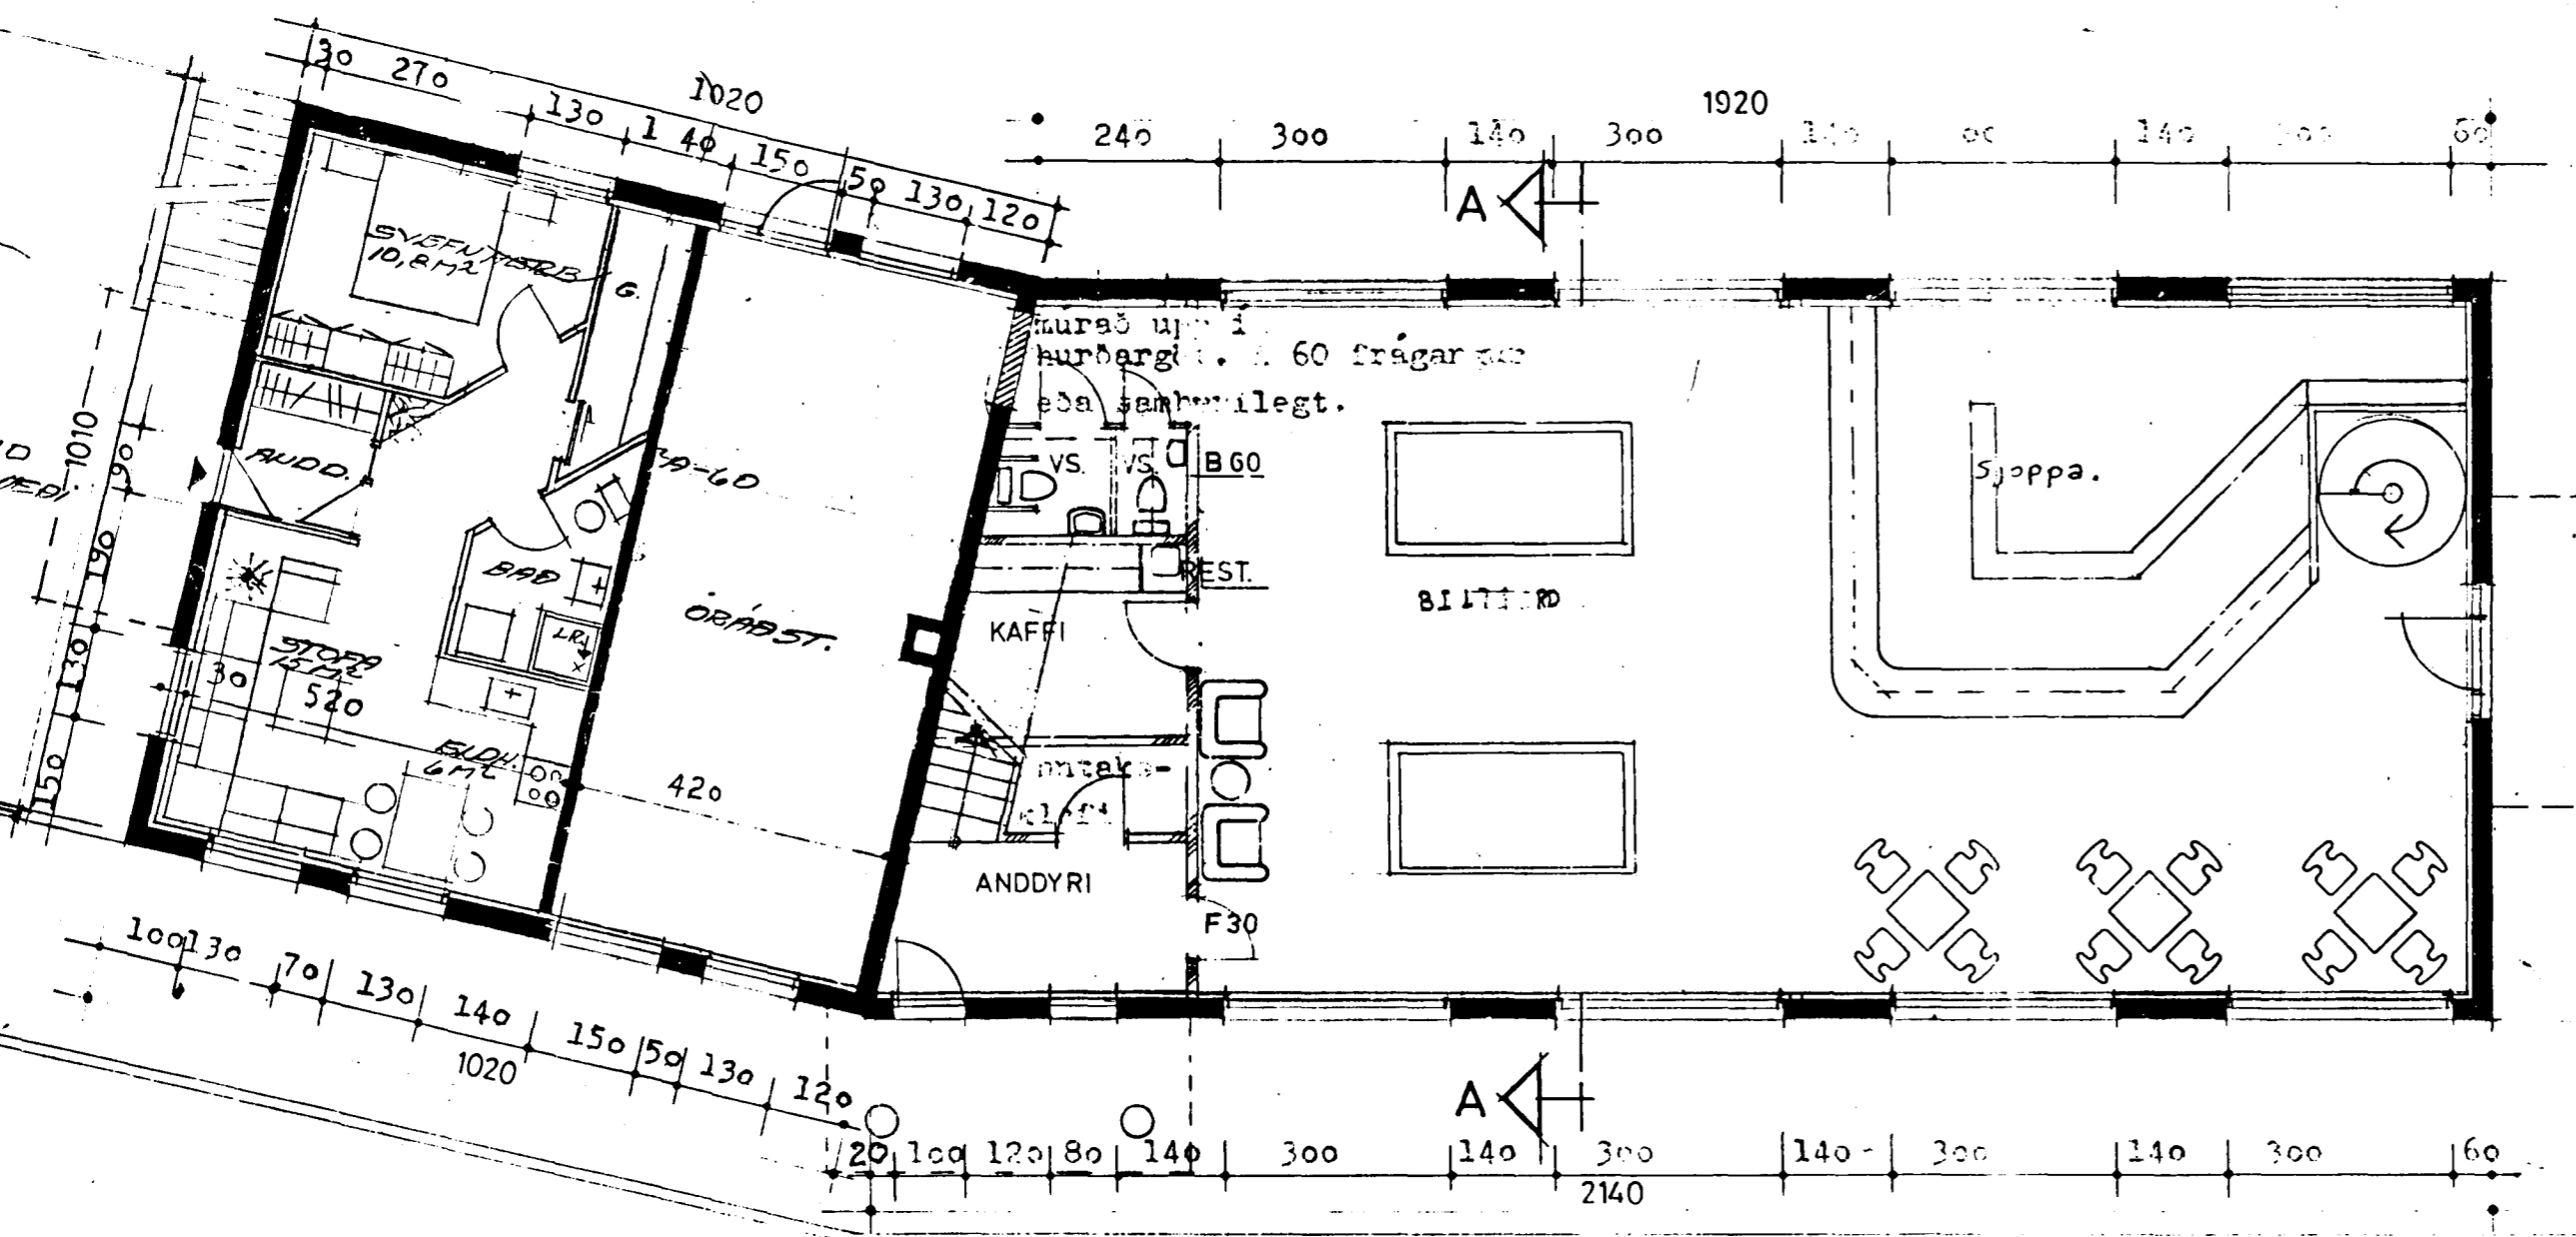

GRUNNMYND 1. H.

BREYTT 27/5 1992 ÍNNG Í ISLÁÐ

VESTURGATA 18-24 HAFNARFIRÐI	KR. 2
EINSTAKLINGSIÐLA 1. HED GRUNNMYNDIR	SKALA 1:100
JÓHANNES JÓHANSSON BYGGINGAVALTFRÉTTIR	D. 27. 5. 1992
STABARNA 18 BYR 5. 7. 3323	<i>[Signature]</i>