


VORDUSTIGUR

Sainþykkt á fundi byggingar-
nefndar þ. 30/5 1992
BYGGINGARULLTRÚNNI
I HAERNAÐI
[Signature]

Úr Gildi

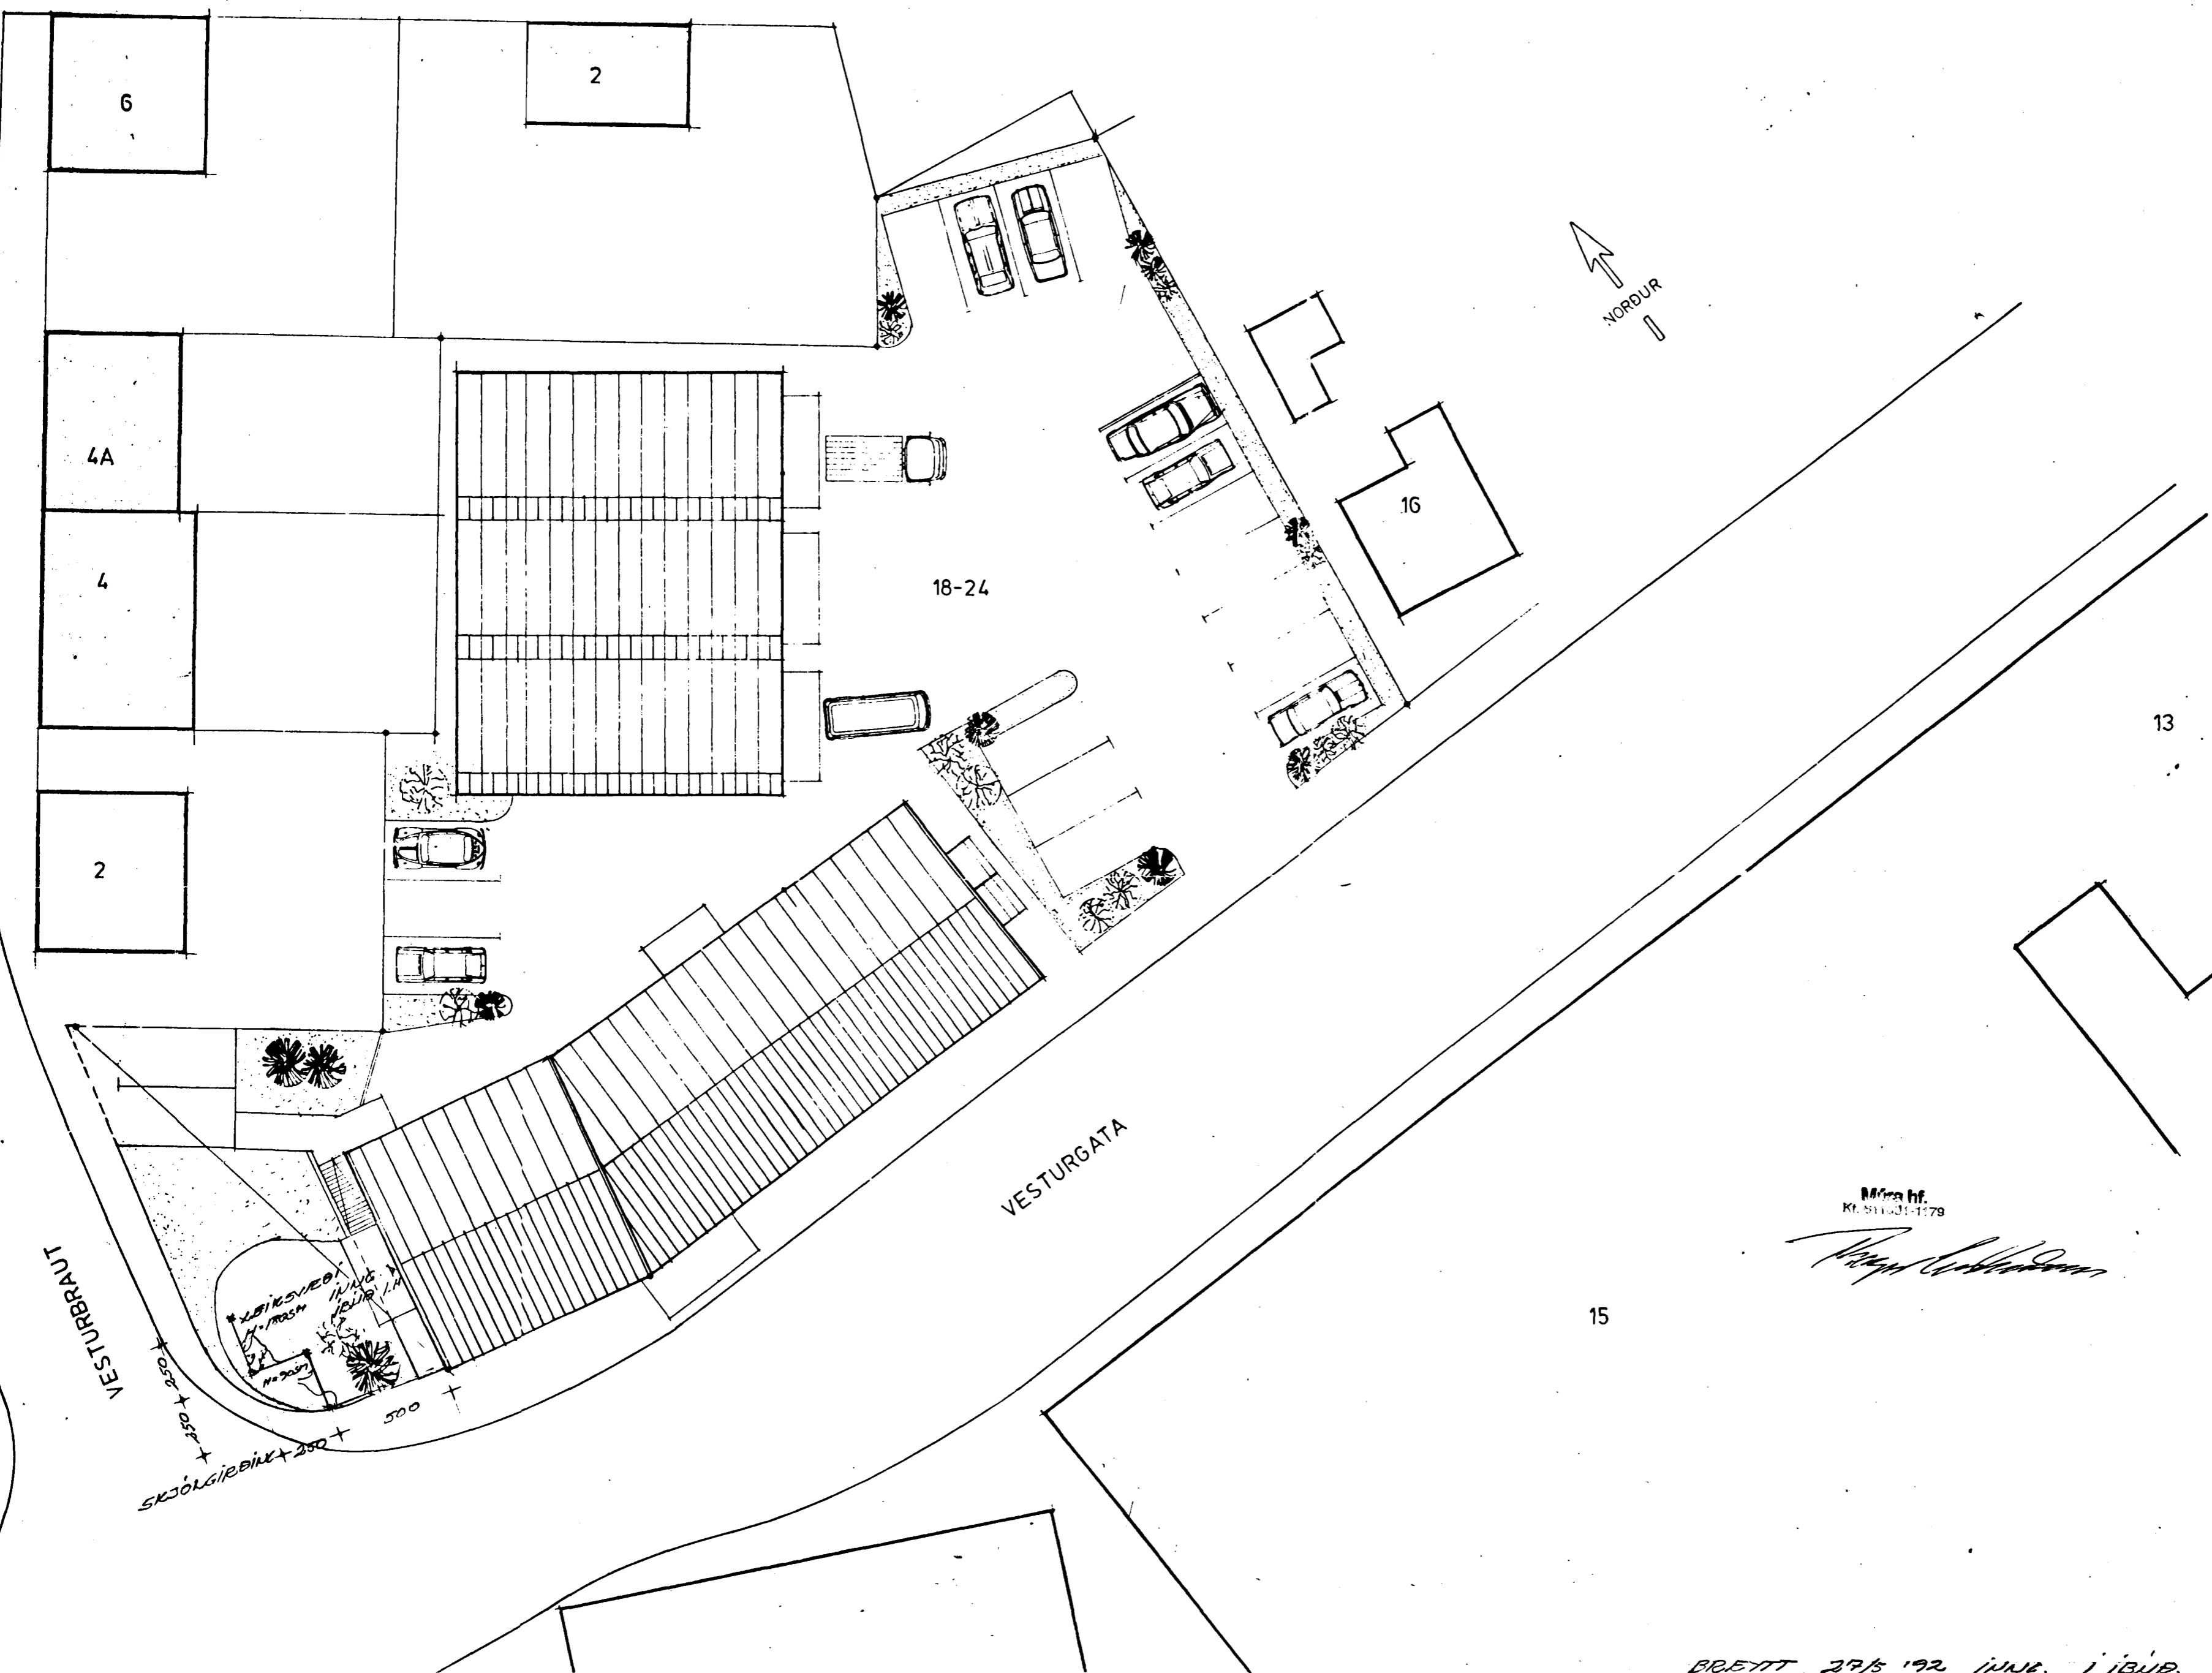

Míra hf.
Kt. 511031-1179

[Signature]

Vesturgata 18-24; Bílastæði.

Á lóð : 17 st.
Við Vesturbraut 2 st.
Samtals: 19 st.

BRETT 29/5 1992 INNA Í BÚÐ
VESTURGATA 18-24 HAFNARFIRÐI NR. 1
EINSTAKLINGSIÐIÐ Á HEB, AFSTÖÐUMYND MÆT. 1:200
INGI GUNNAR ÞÓRÐARSSON BYGGINGAÐ. BFI D. APRÍL 1992
EYJABAKKA 18 BVL 3. 733 23 *[Signature]*