

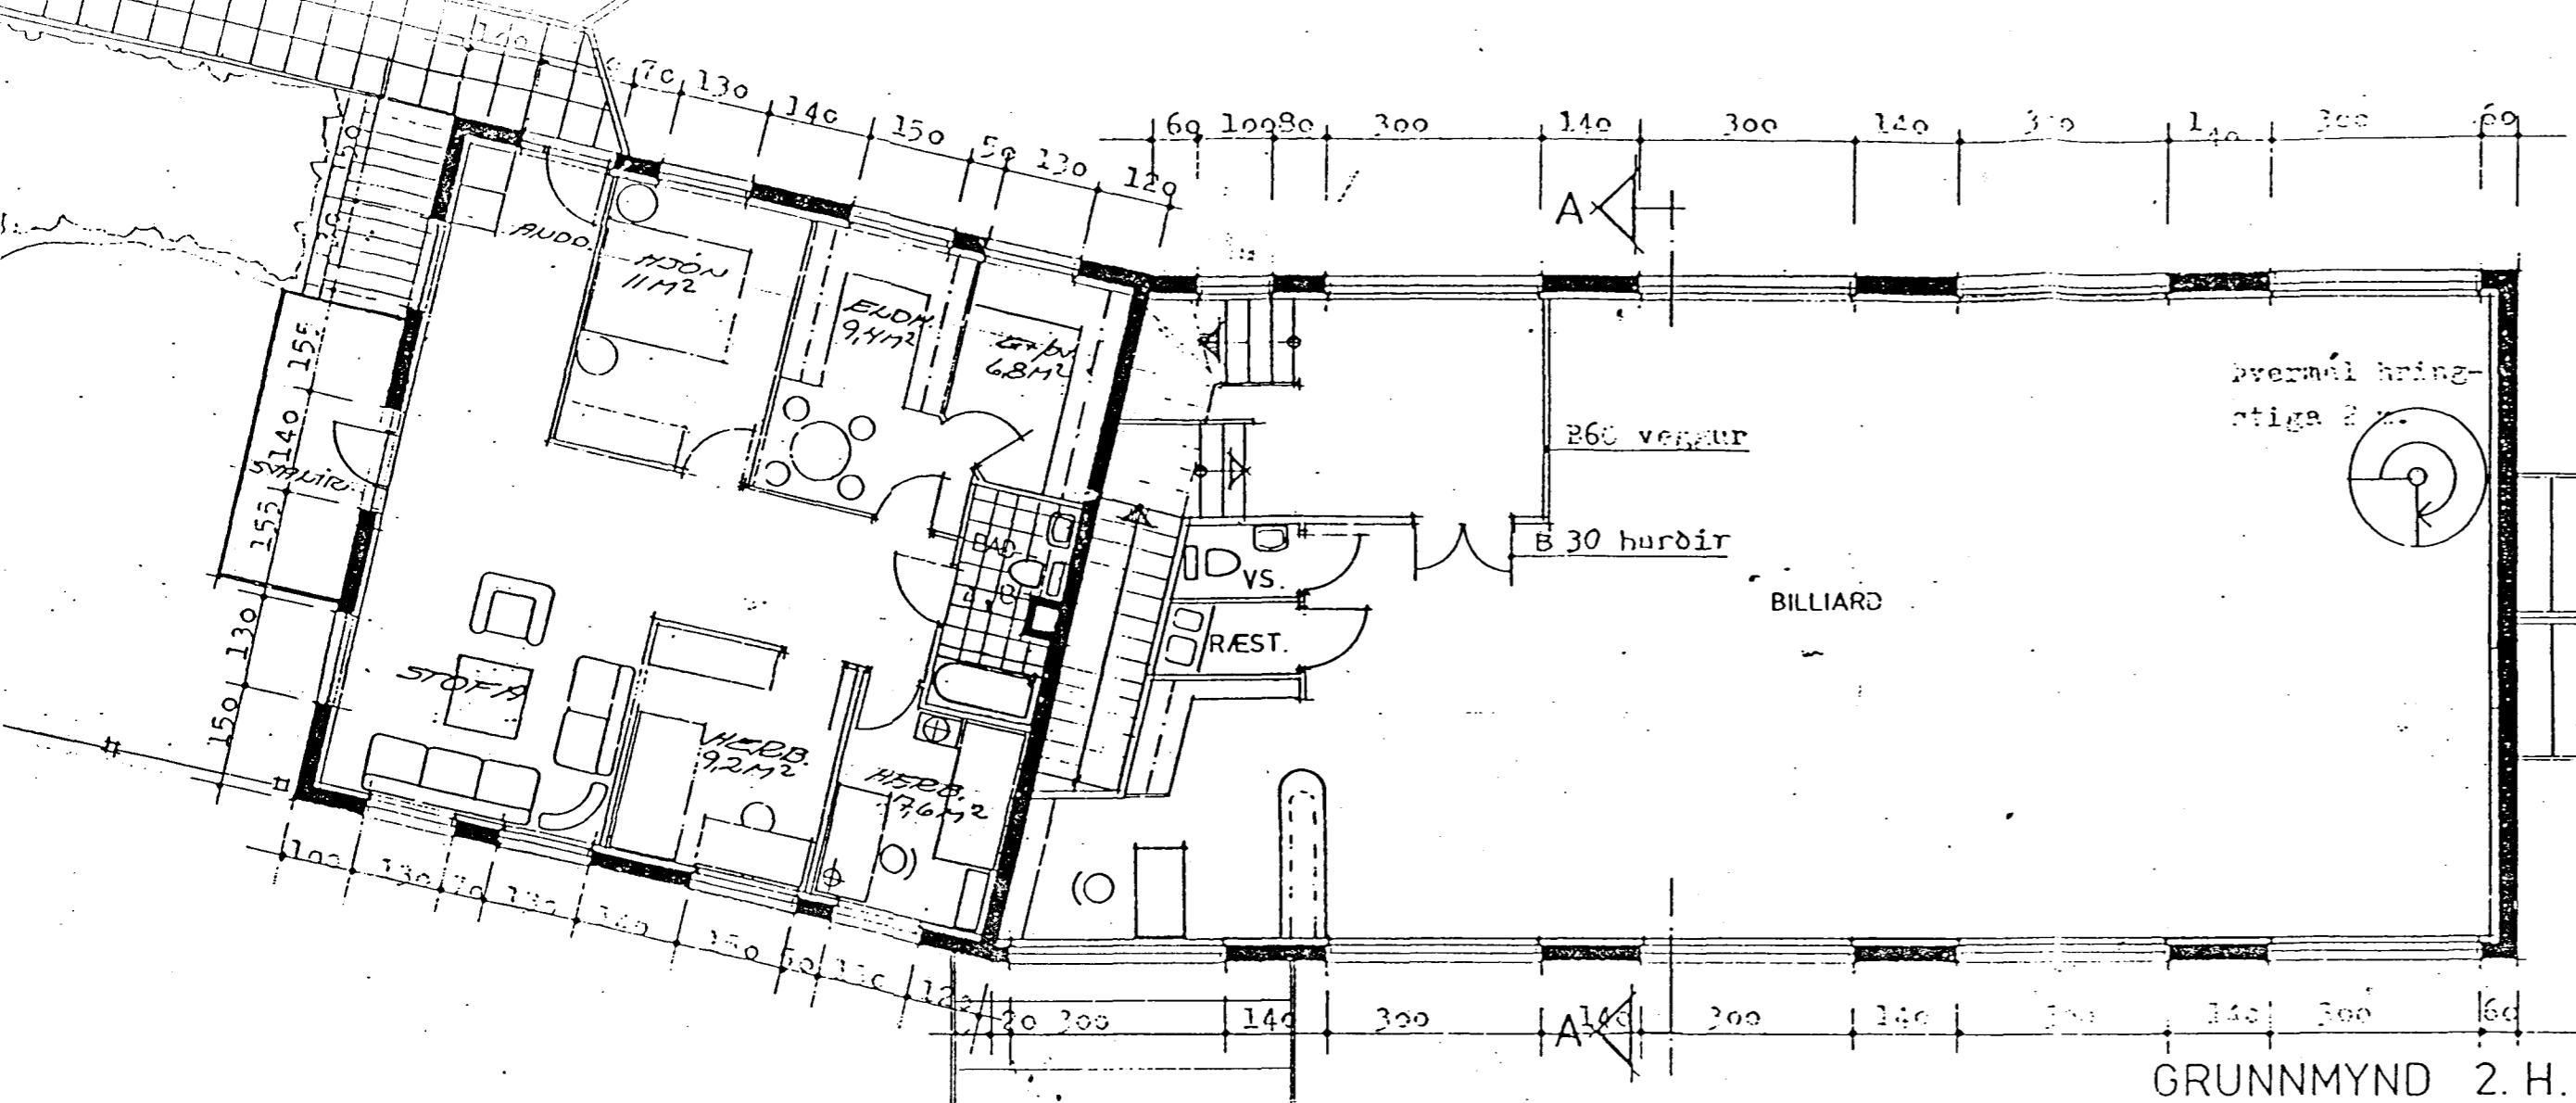


Endanlegur innréttingateikningur verður berður fyrir byggingarnefnd.

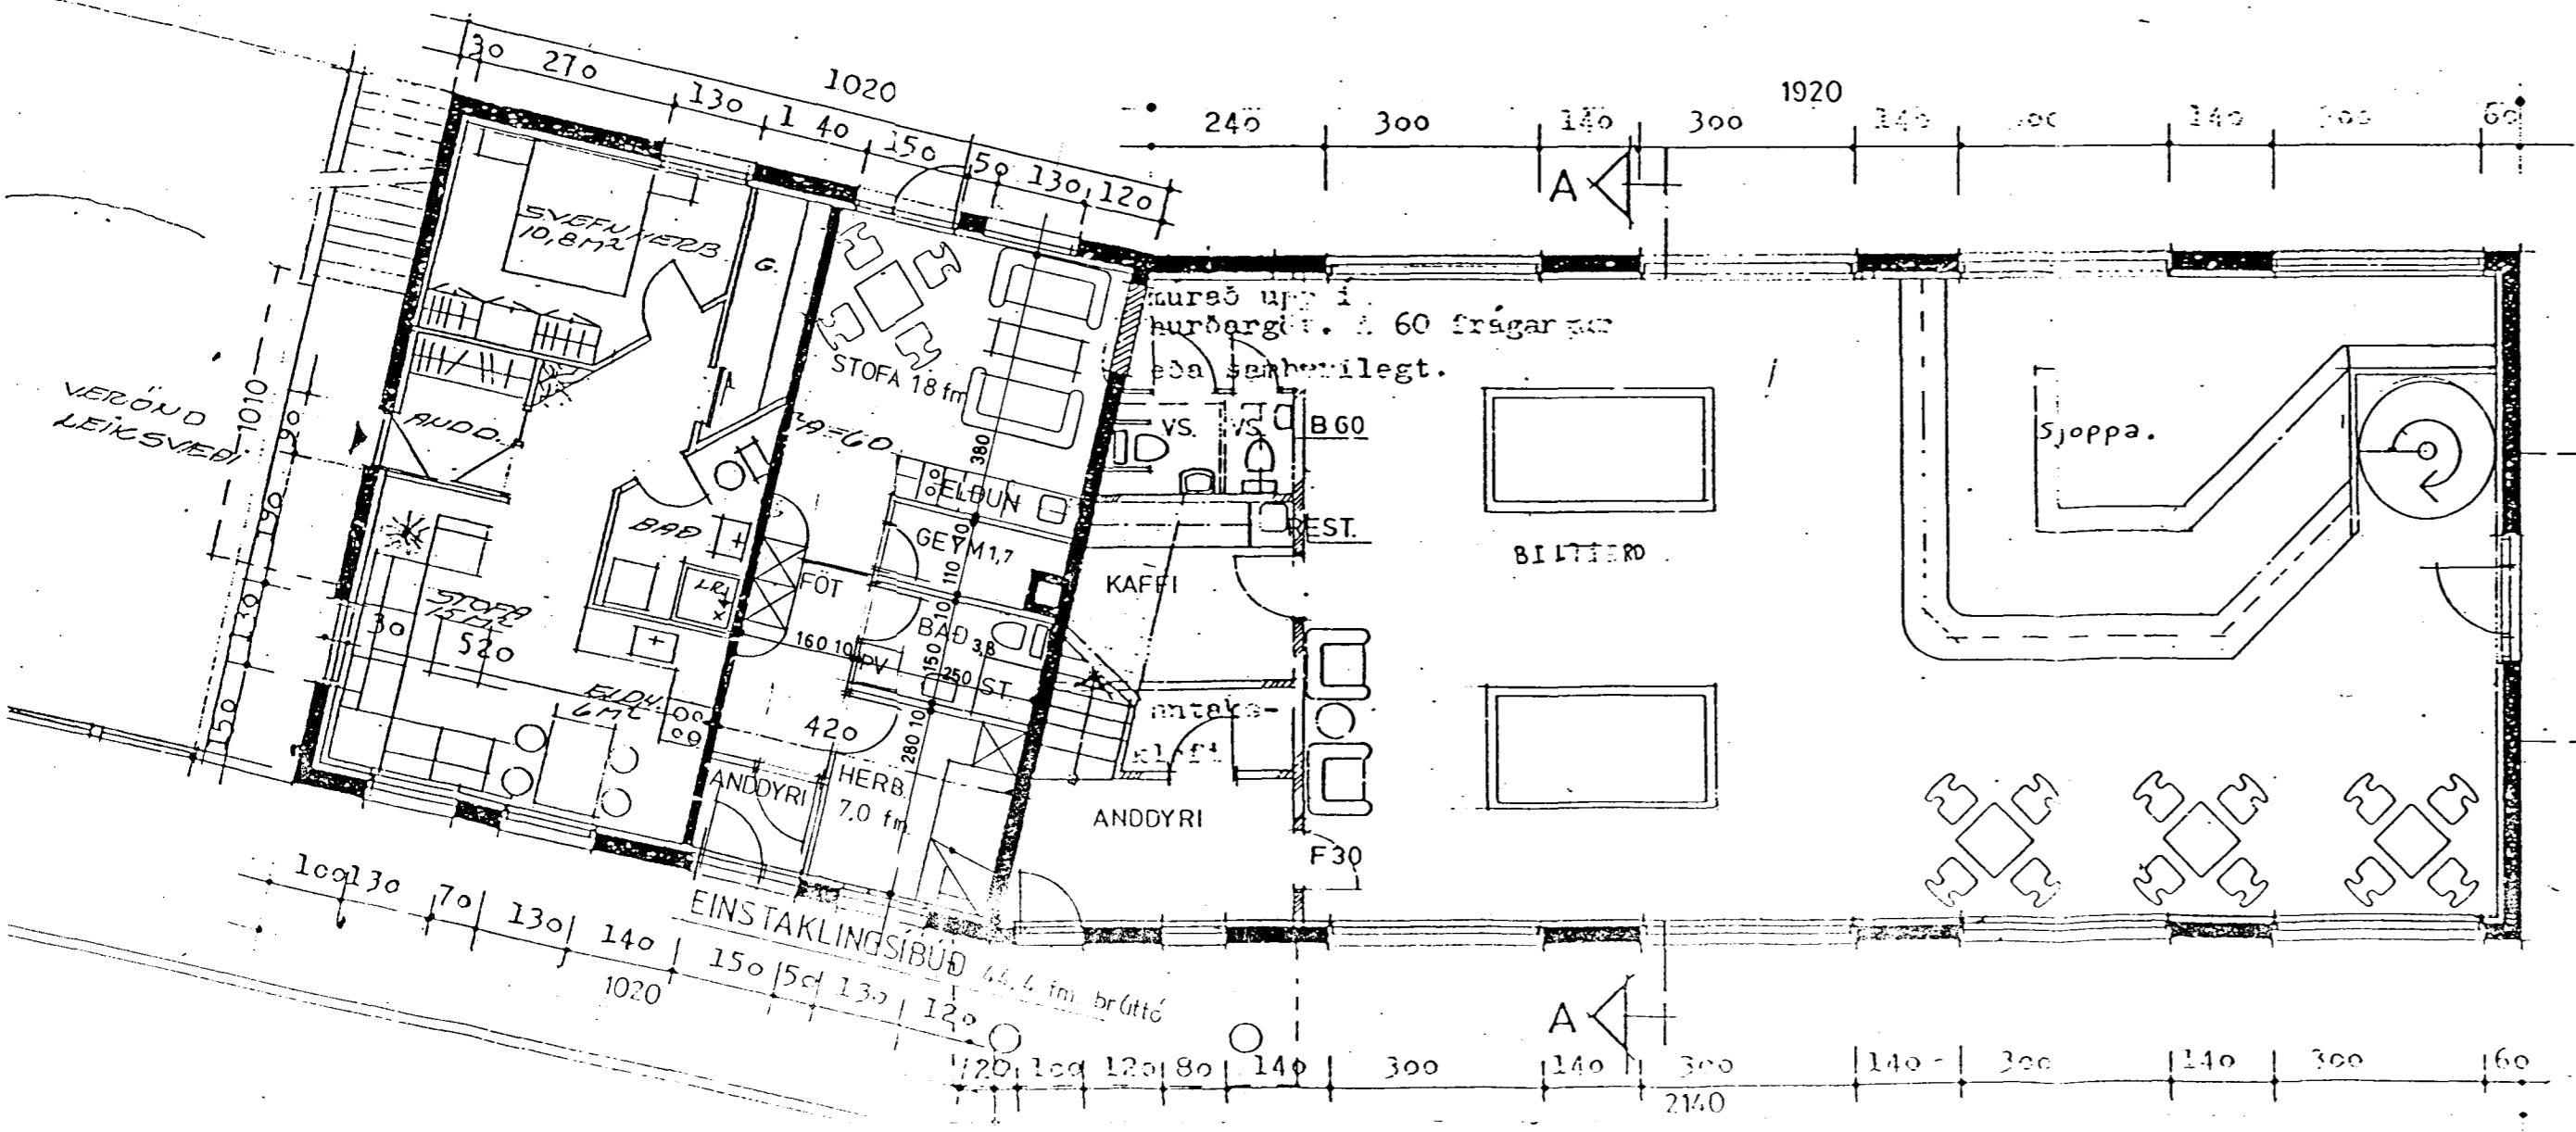

GRUNNMYND 2. H.

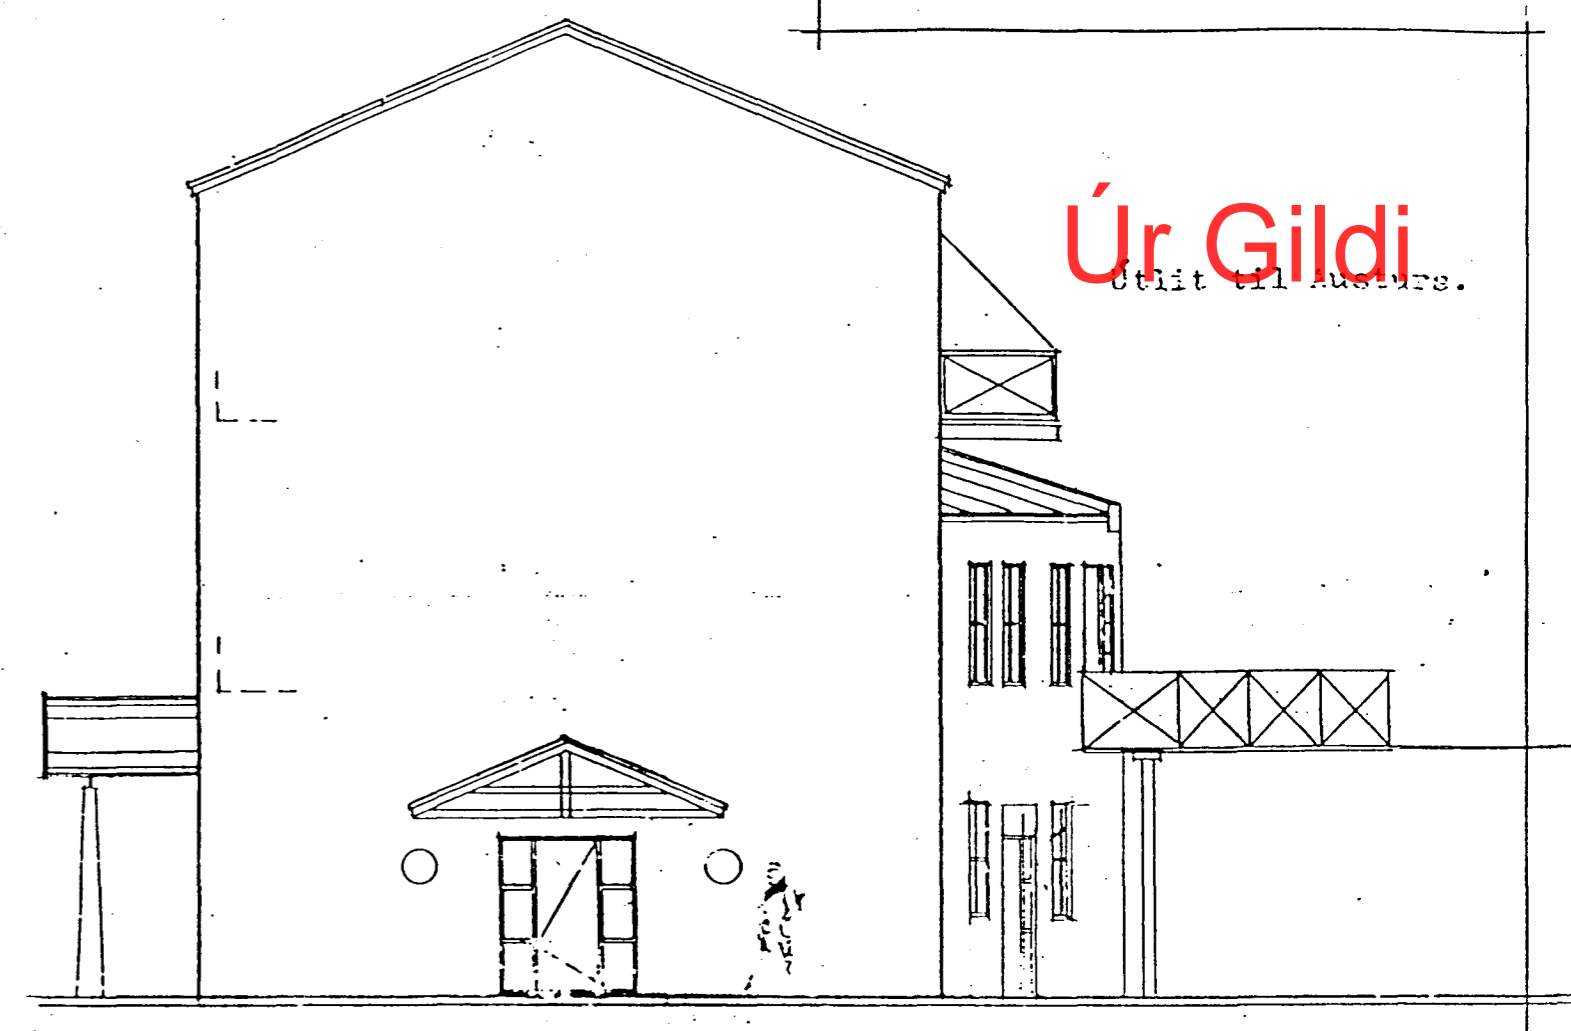


ATH. Öll gluggalaug rými skulu loftstrést.  
 allur eldvarnarsfrágangur skal gerður  
 í samráði við Eldvarnarráð Hæfnafjarðar.  
 Öll mál skal athuga á staðnum áður en smíði hefst.  
 Kjartan Ólafsson  
 H.F. EIMSKIPAFÉLAG ISLANDS  
 Þorgerður E. Gunnarsdóttir