


VORDUSTIGUR

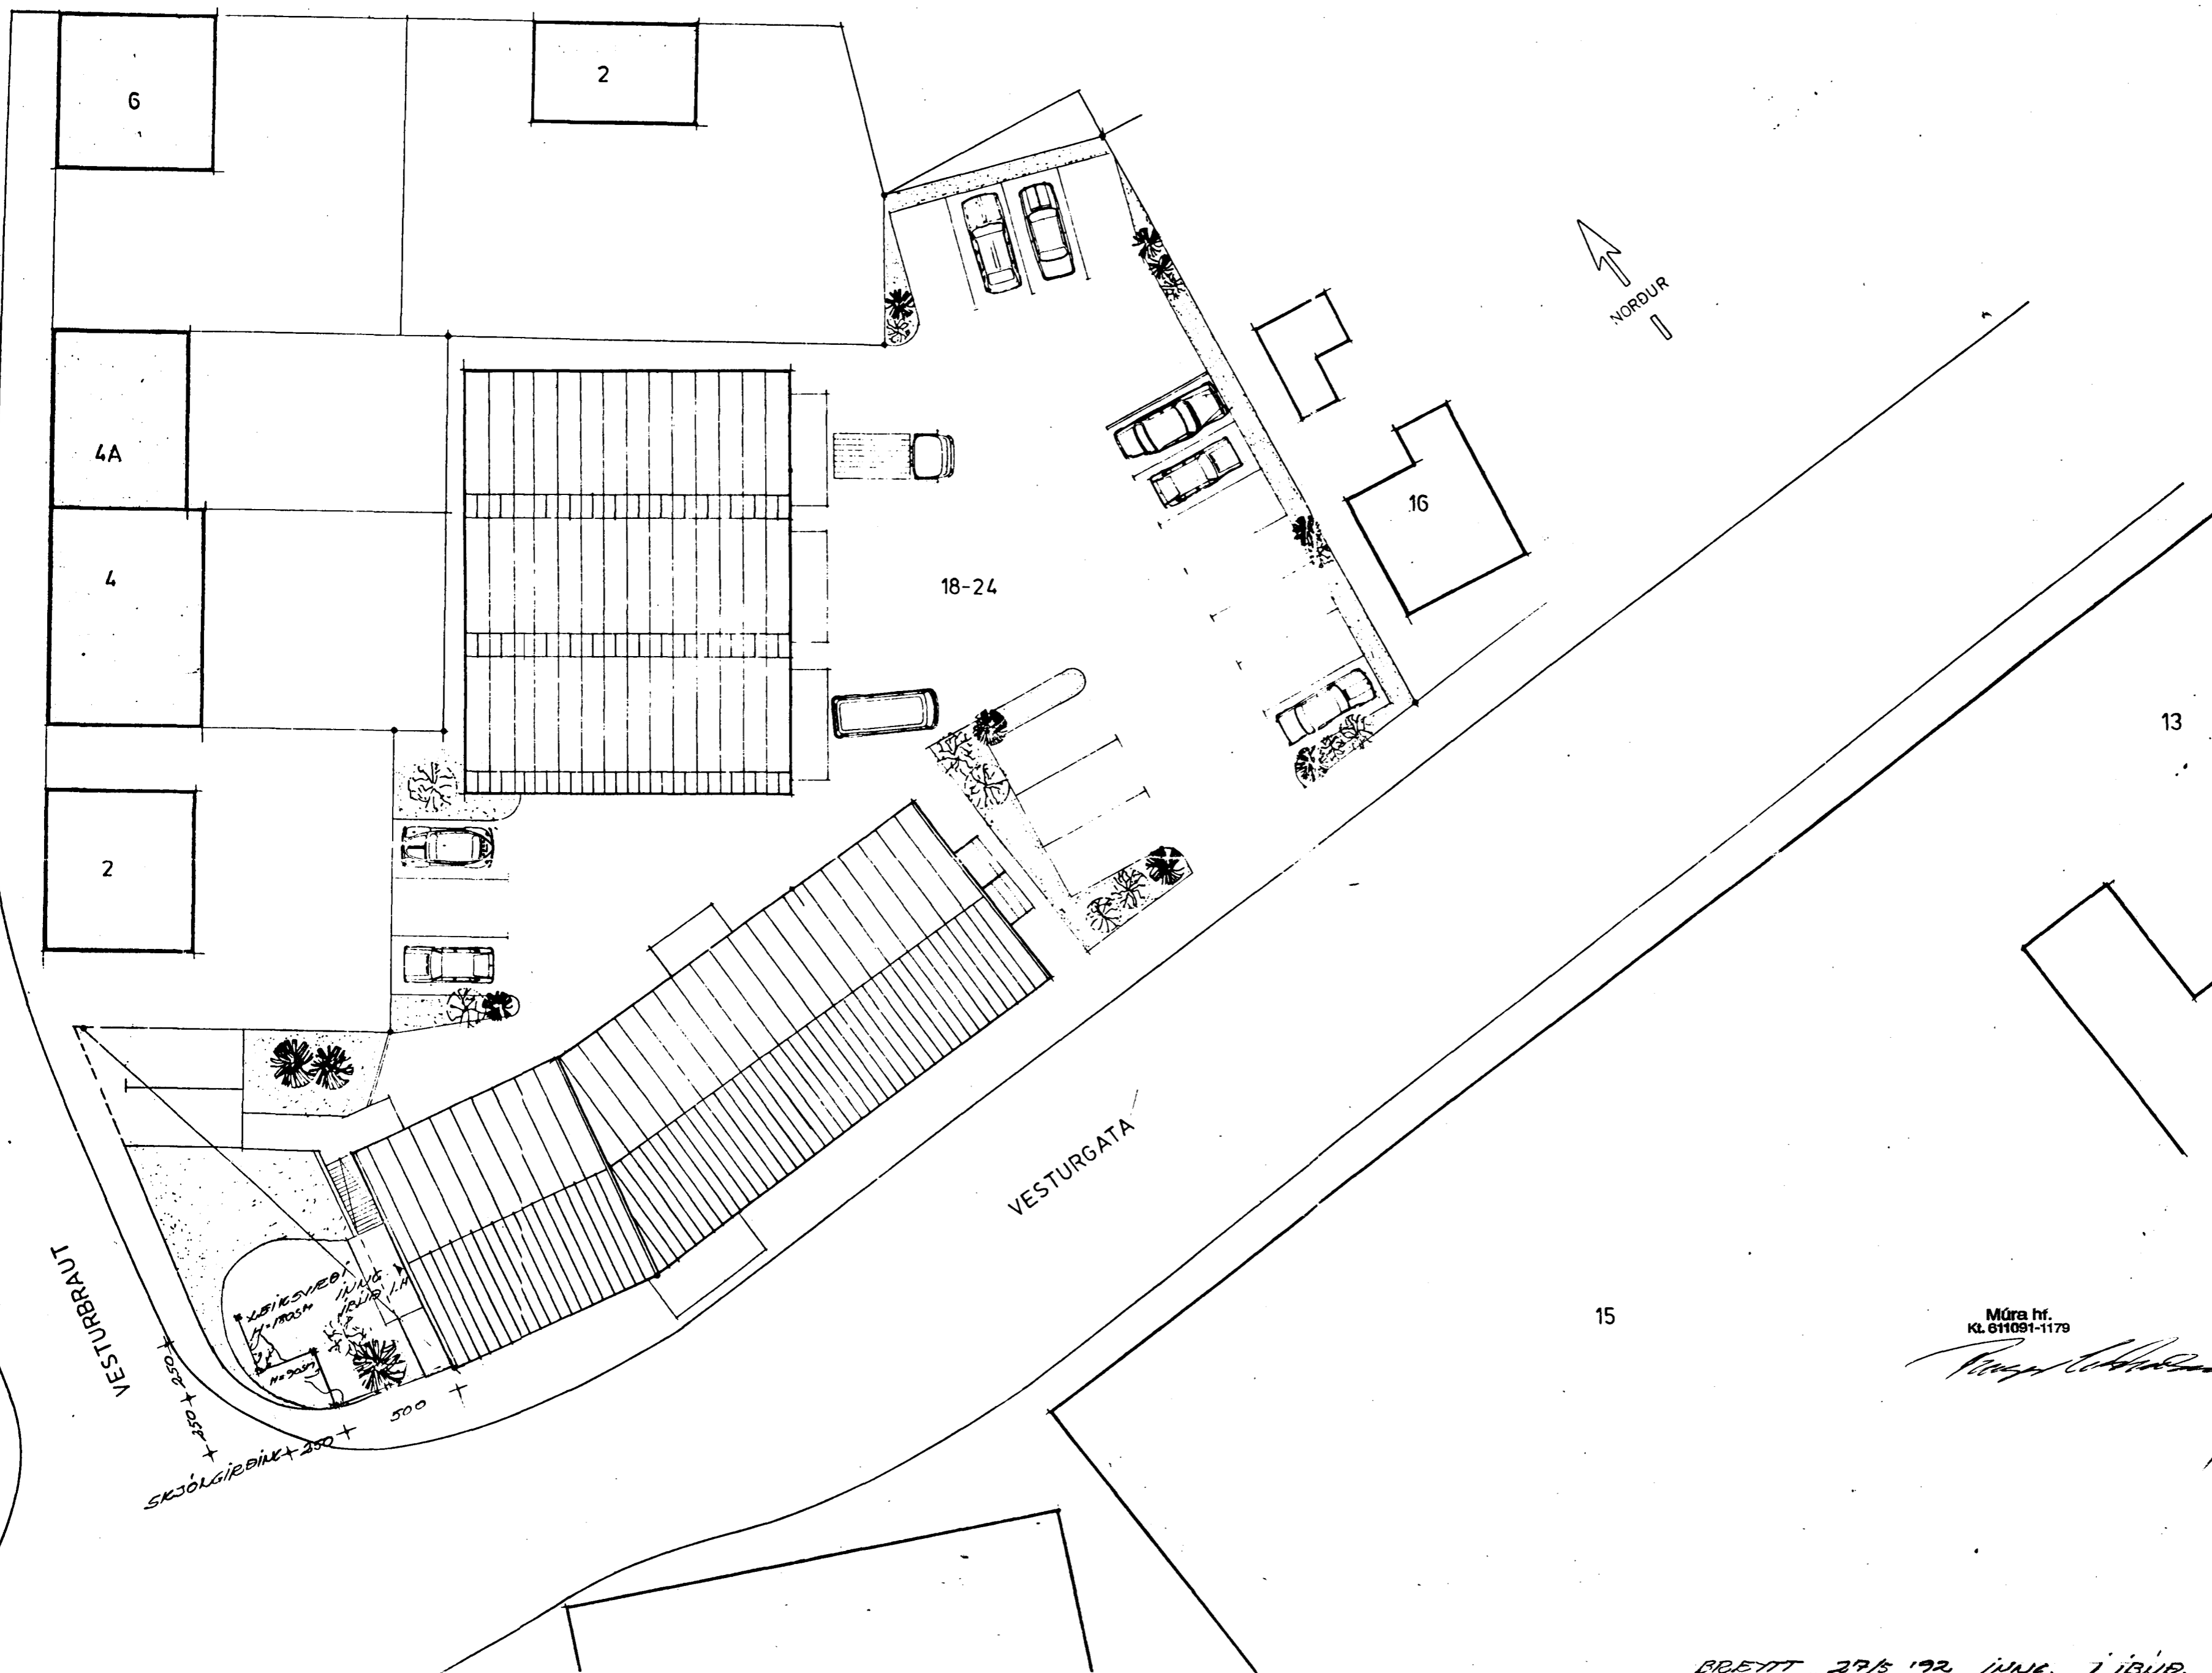

Samþykkt á fundi bygginga-  
nefndar þ. 20. 7. 1992  
BYGGINGAUFULLTRÚAAN  
FIRMA GILDI

Úr Gildi

Vesturgata 18-24. Bílastæði.

Á lóð : 17 st.  
Við Vesturbraut 2 st.  
Samtals: 19 st.

Múra hf.  
Kl. 611091-1179

*[Handwritten signature]*

*Ford ekk.*

BRÉTT 27/5 1992 INNL. 1 IBÚÐ.

VESTURGATA 18-24 MAFNARFIRÐI NÚM. 1

EINSTARLINGSÍBÚÐ 1 HEB, AFTÖRUMYND NÚM. 1:200

INGI GUNNAR FÖRÐARSON BÚÐINGAR. BFI D. APRIL 1992

EYJABARNA 15 BÚE 3. 733 23 ÁR 9. 1992