

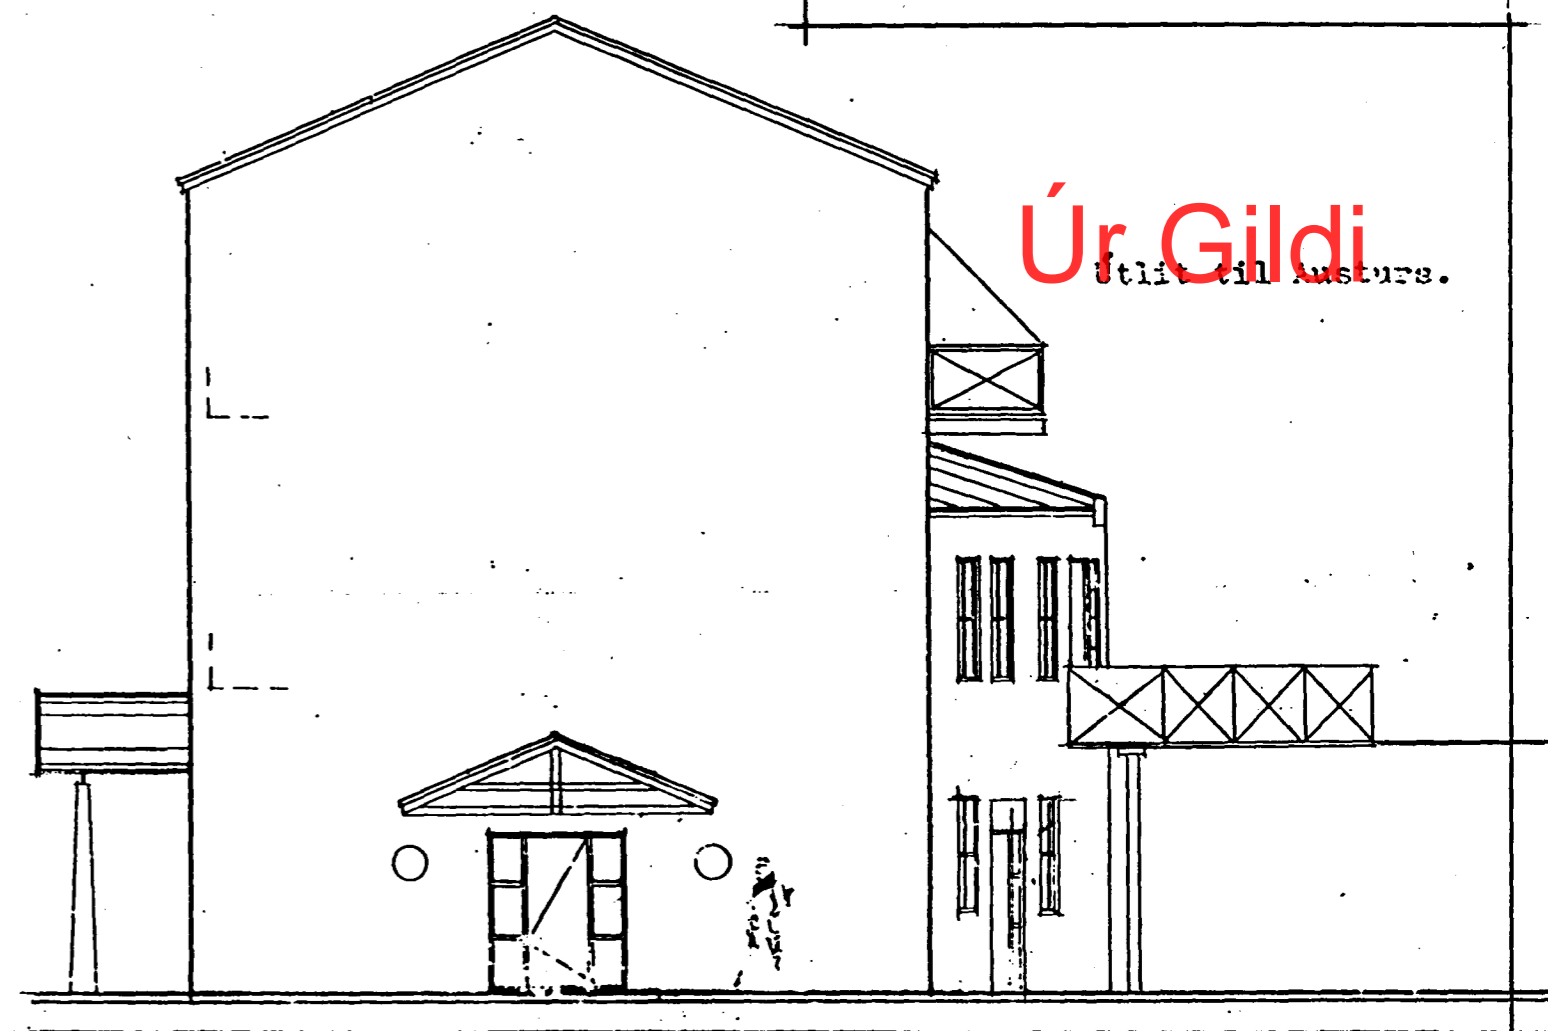


Endanlegar innréttingateikningar verða lagðar fyrir byggingarnefnd.

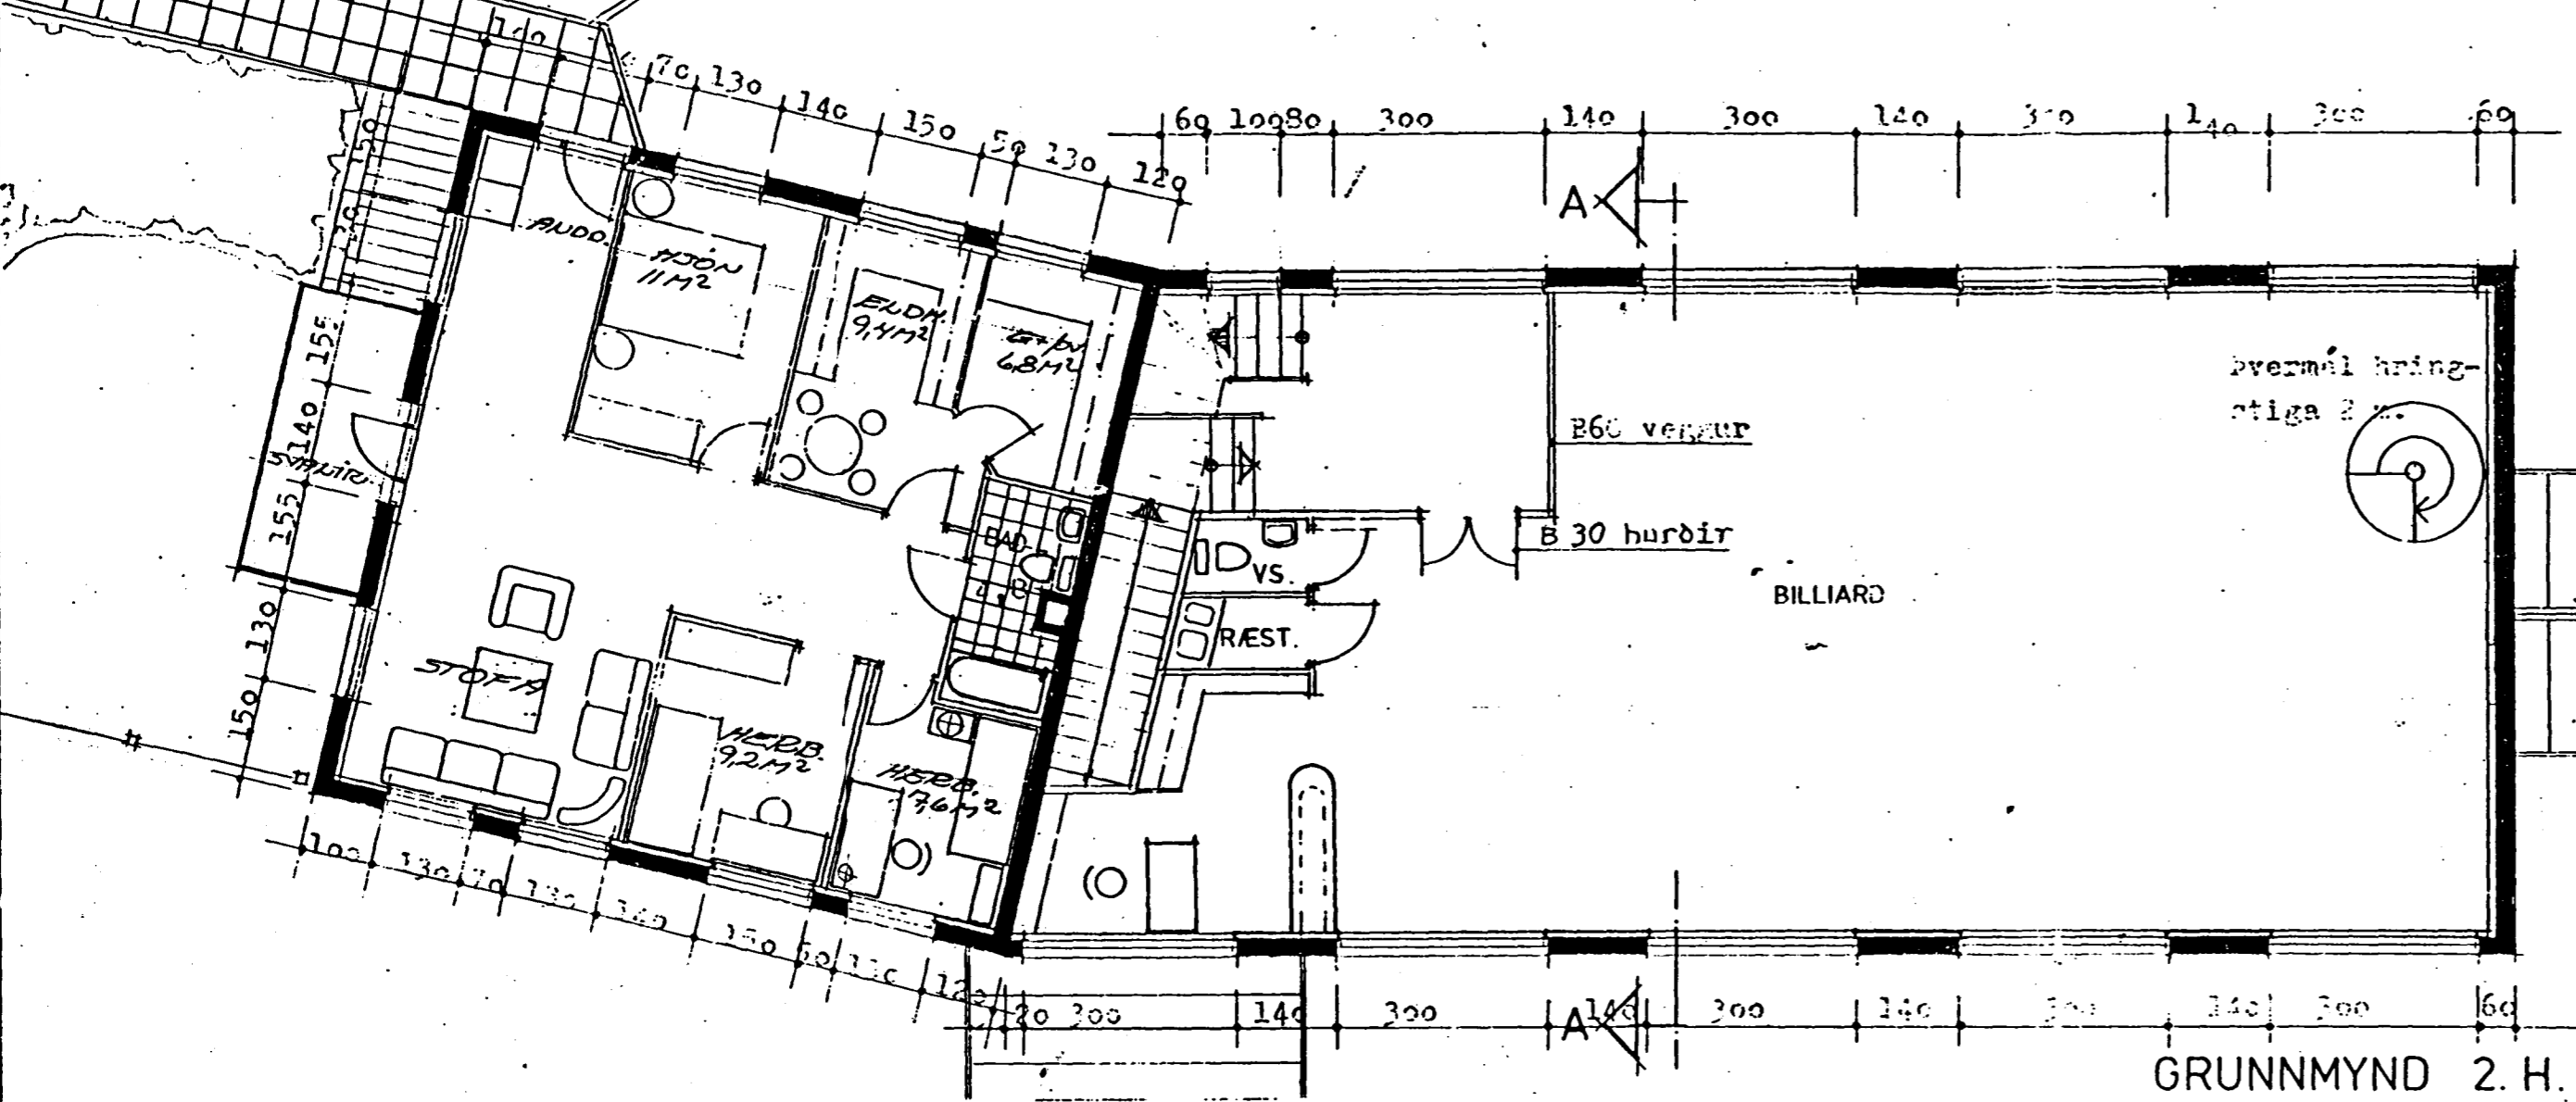

GRUNNMYND 2. H.

ATH. Öll gluggalaus rými skulu loftfræst.  
 allur eldvarnarsfrágangur skal gerður  
 í samráði við Eldvarnarráð Hafnafjarðar.  
 Öll mál skal athuga á staðnum áður en smíti hefst.

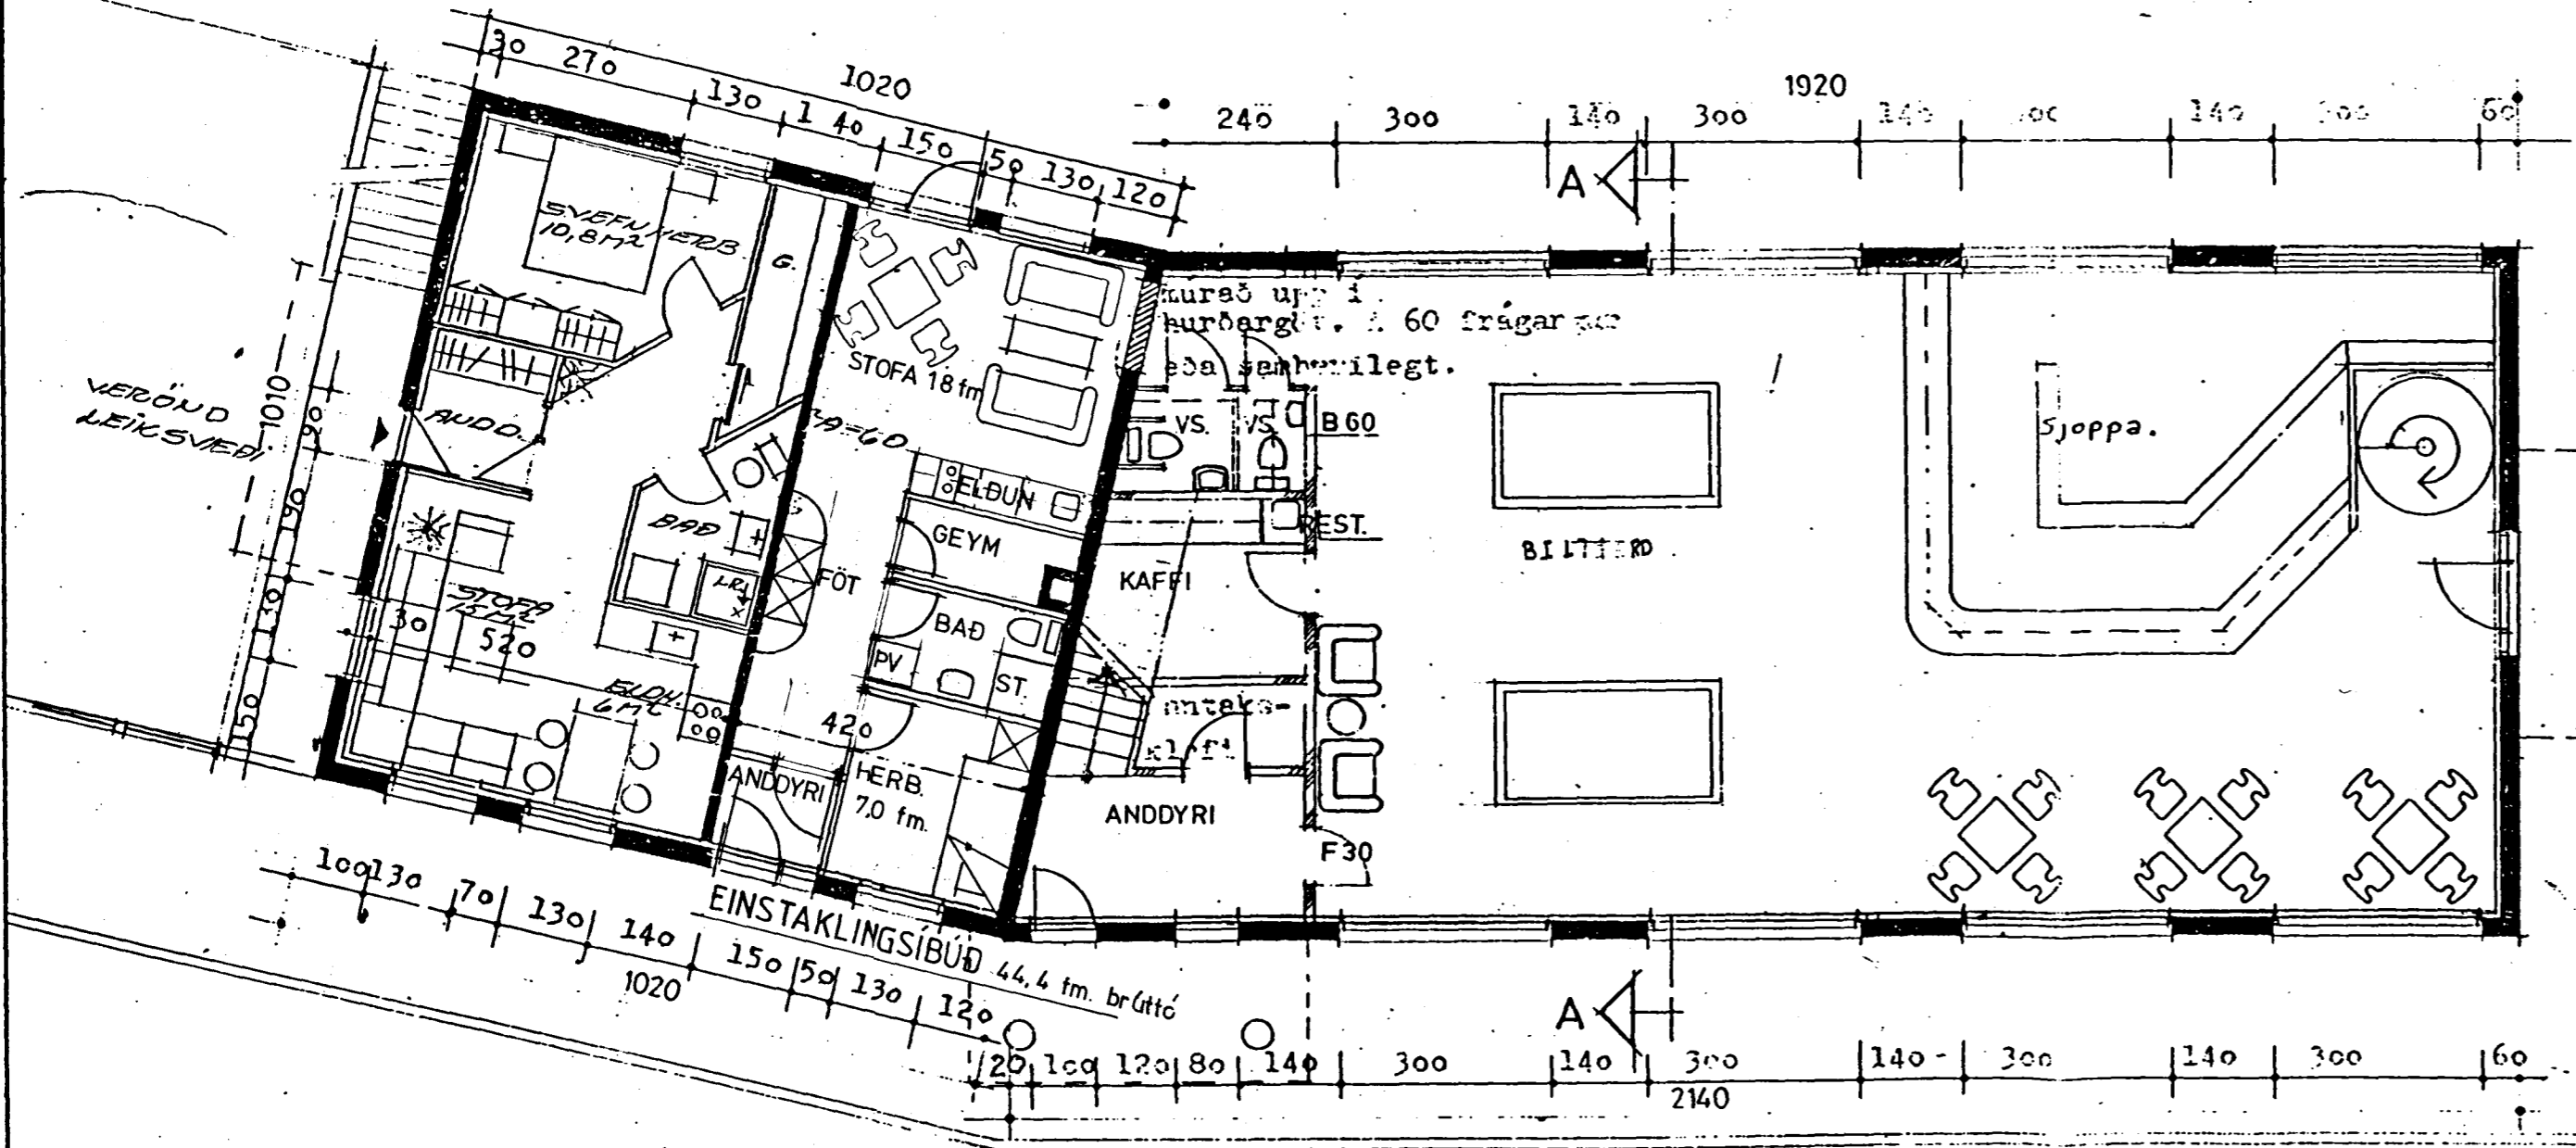

*I báðar eigendur Vesturgötu 18-24  
 Samþykkt á þessum ástundum  
 sem þessi teikning er tekið.  
 Samþykkt:  
 Ólafur Gunnarsson*

GRUNNMYND 1. H.