


Endanlegar innréttingateikningar verða lagðar fyrir byggingarnefnd.

LAGI FRAM 24/11/93


Úr Gildi

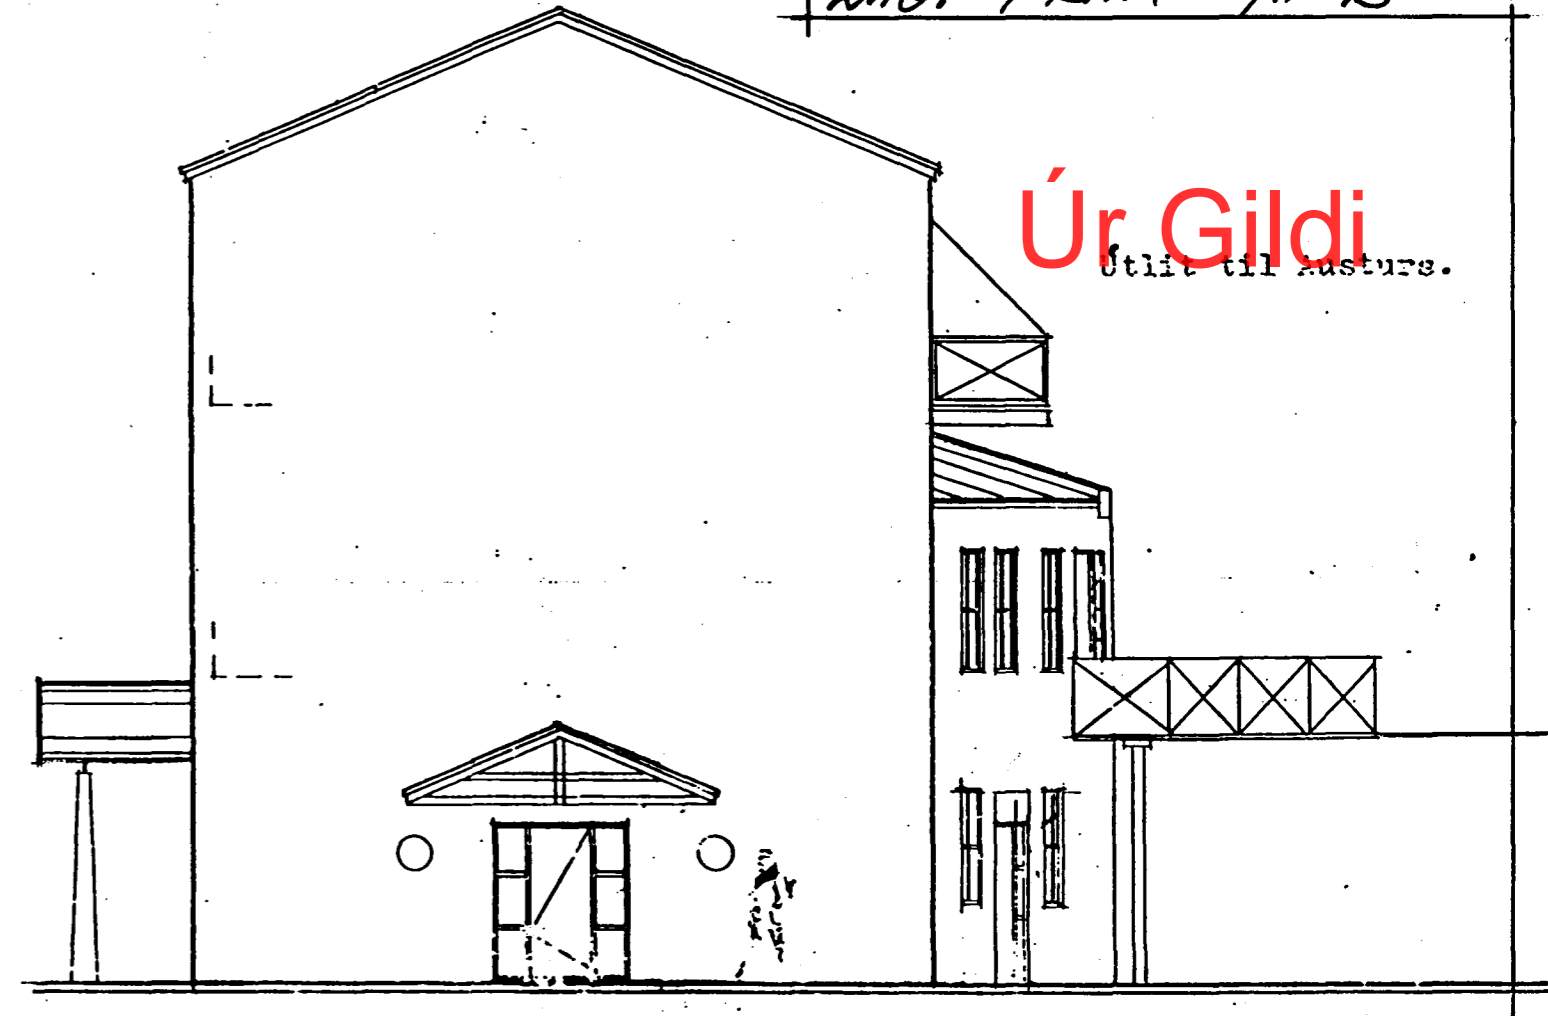

GRUNNMYND 2. H.

ATH. Öll gluggalaug rými skulu loftrest.
allur eldvarnarsfrágangur skal gerður
í samráði við Elfvörnarráð Hafnafjarðar.
Öll mál skal athuga á staðnum áður en smíði hefst.
Samþykktá þess breitingar sem fátækningsi sýni

Liður Ólafur Ólafsson
Samþykktum Sneytingar E. 16.11.01
H.F. EIMSKIPAFÉLAG ISLANDS
Þorgerður E. Gunnarsdóttir

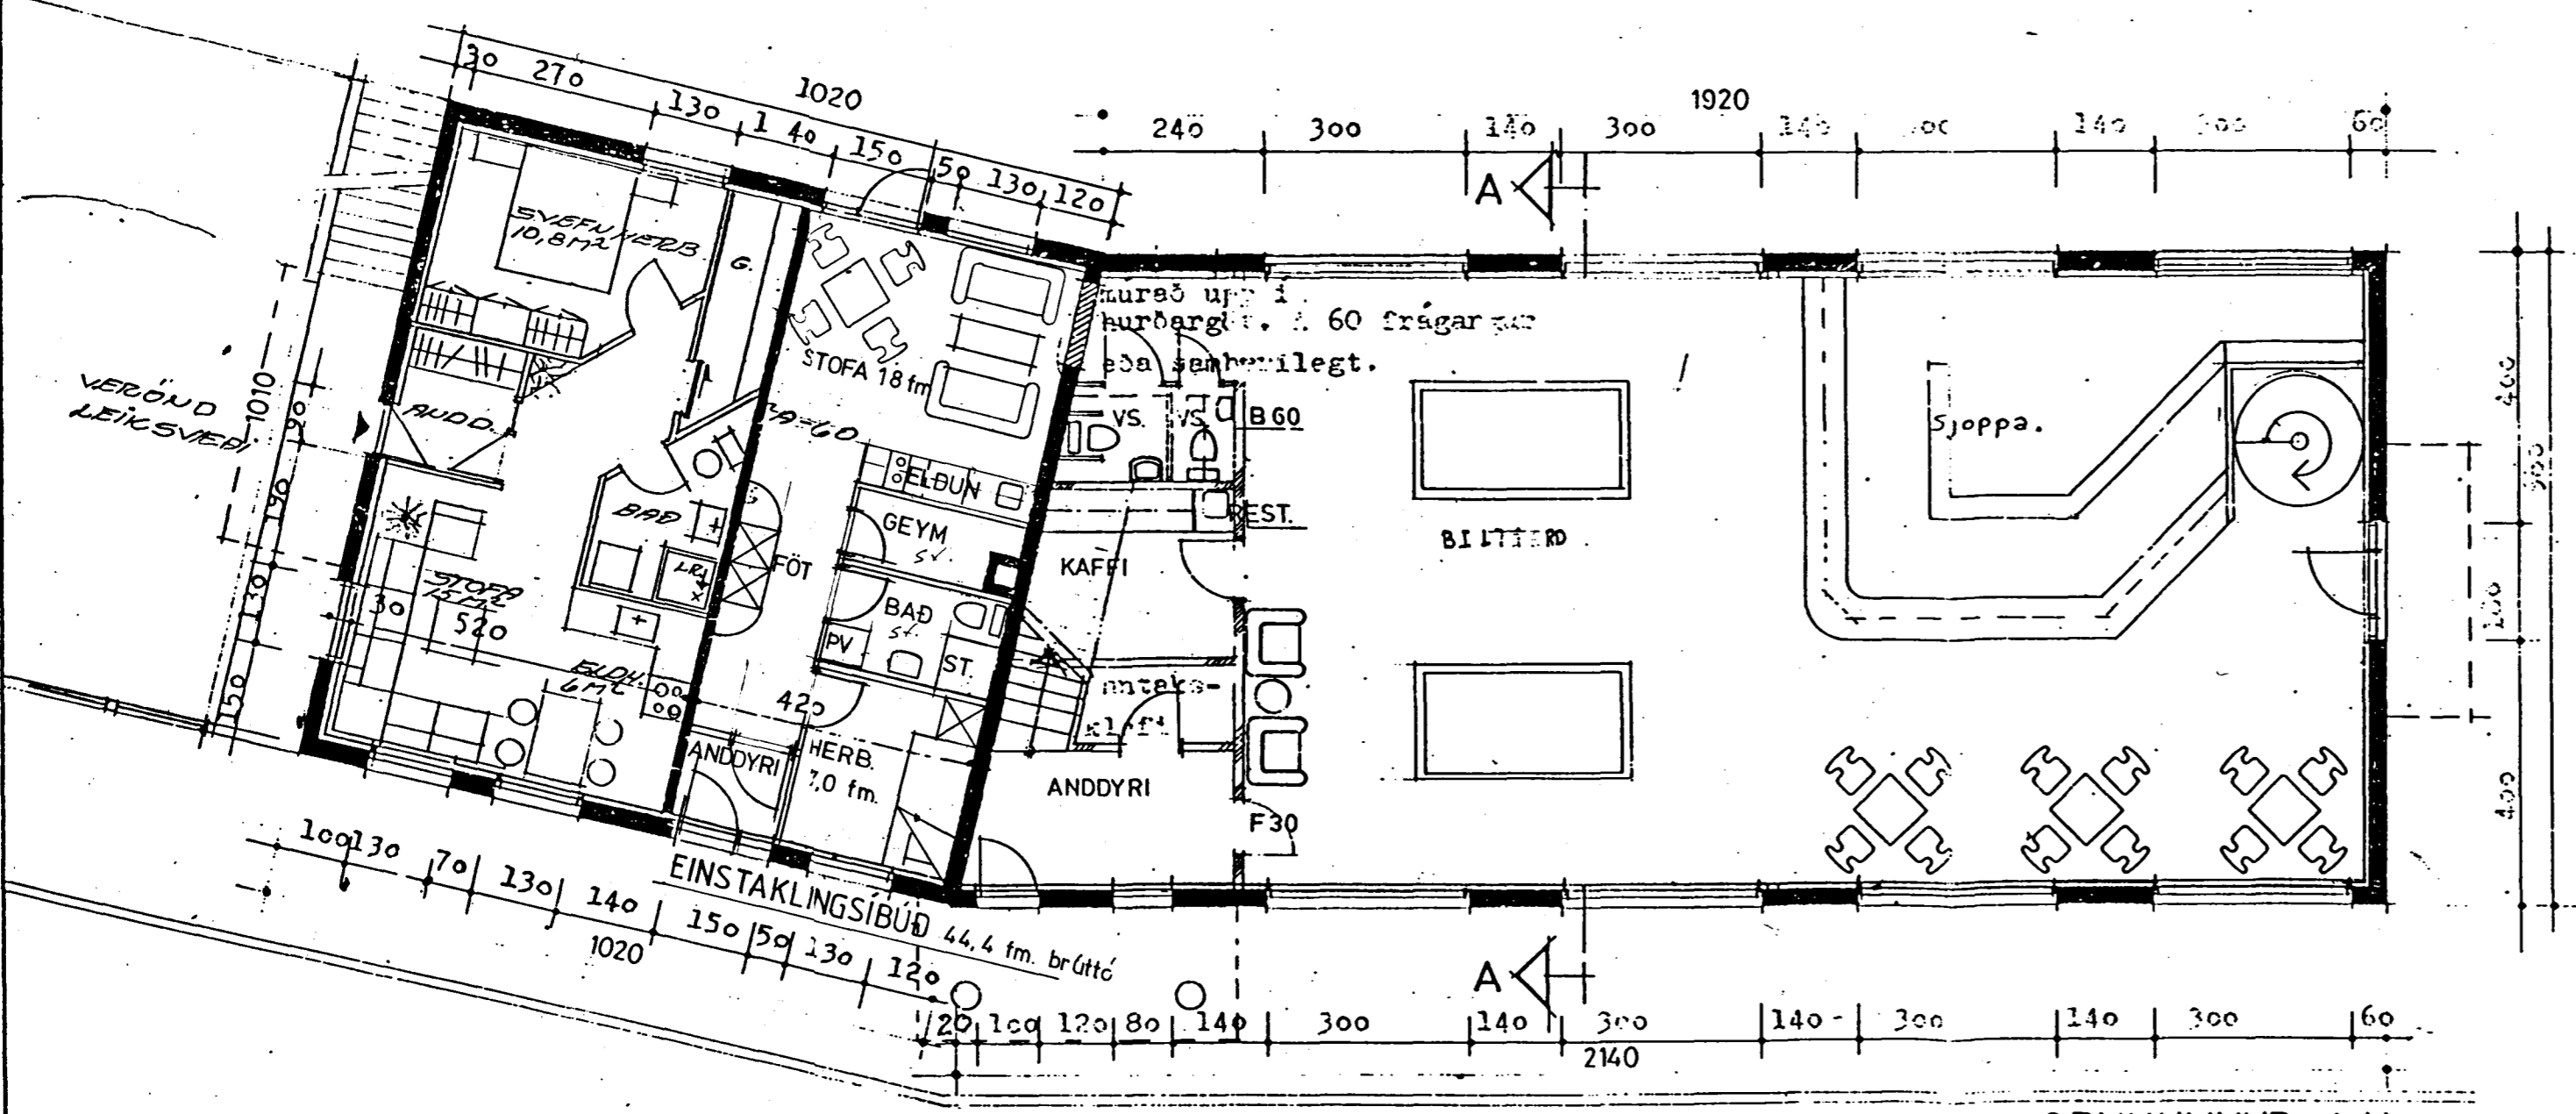

GRUNNMYND 1. H.