


1586

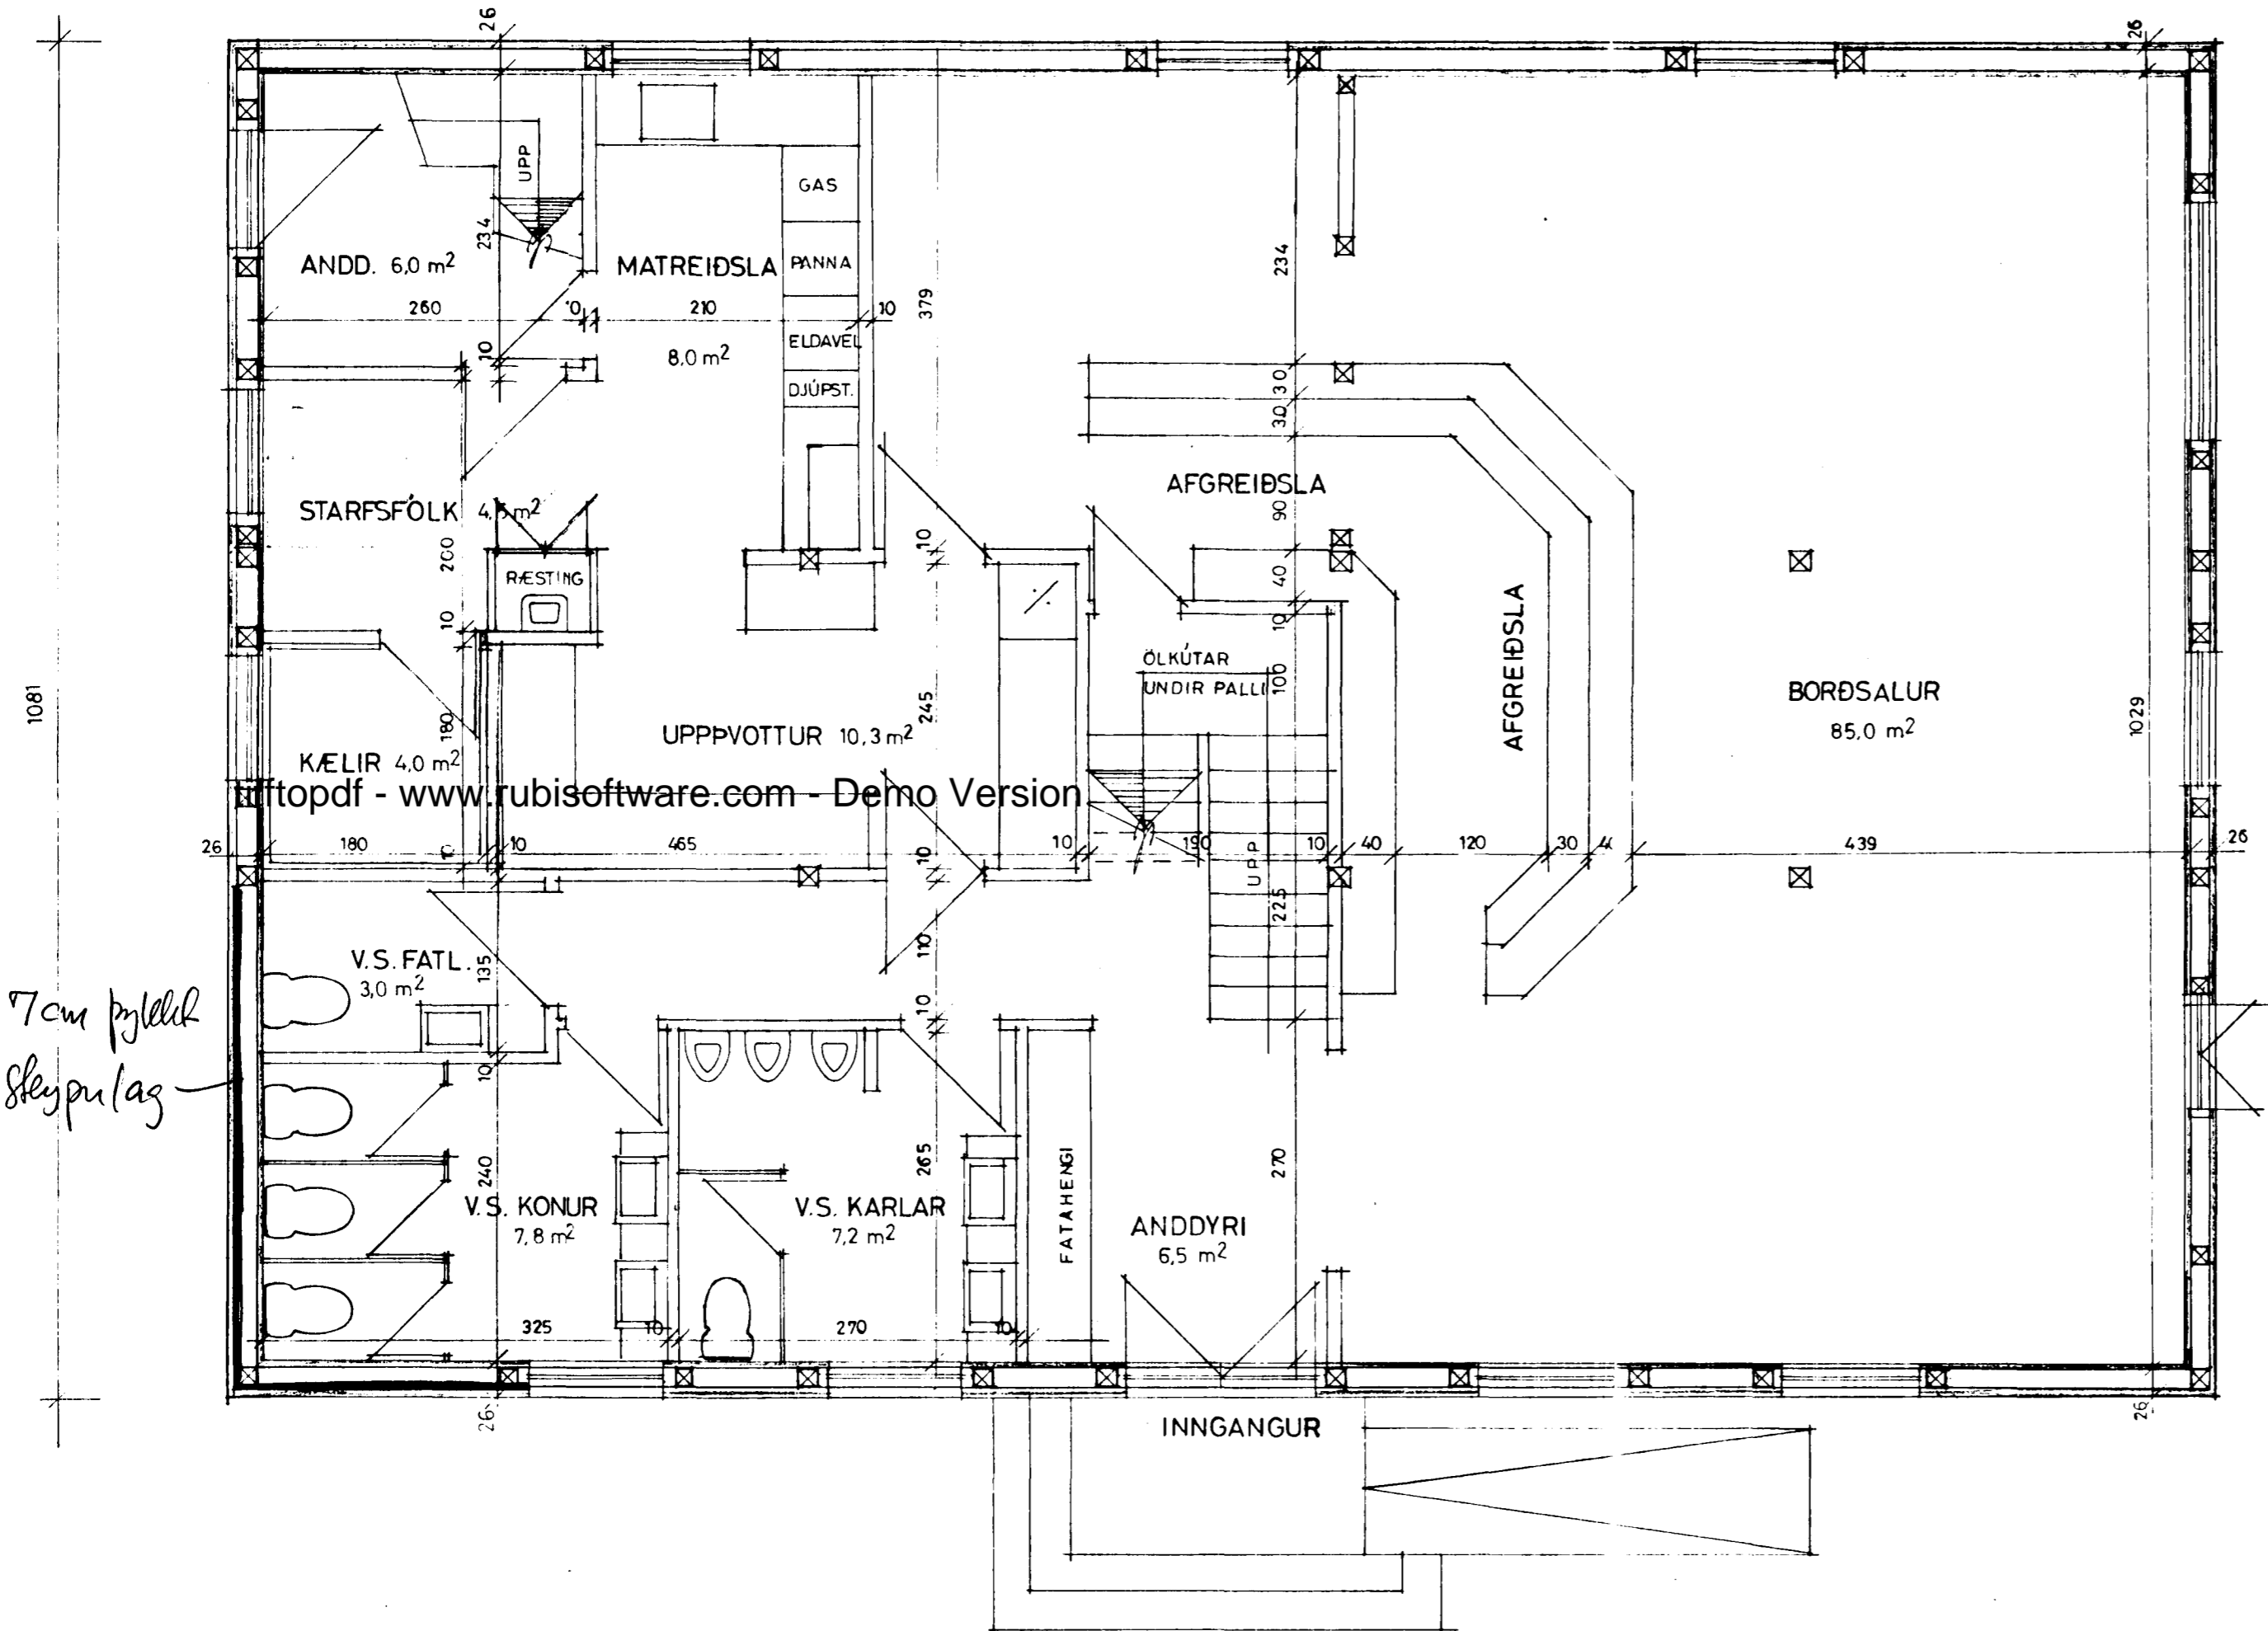

Ráðgjafi: Halldór
 SAMPYKKT 19/8 1985
 SBR. BRÉF DAGS. 19

BRUNAMÁLASTOFNUN RÍKISINS
 Halldór

ÖLL MÁL STAÐFESTIST MEÐ MÆLINGU Á STAÐNUM

GRUNNMYND HÆÐAR 1:5

TEIKNISTOFAN		REYKJAVÍKURVEGI 60. 220 HAFNARFIRDI PALL V. BJARNASON ARKITEKT. FAI s 54355	175.01
VESTURGATA 4, HAFNARFIRDI - VEITINGAHÚS		DAGS. JÚNÍ 1985	KVARDI 1:50
GRUNNMYND HÆÐAR		HANNAÐ P.V.B.	TEIKNAD A.E.
		YFIRF P.V.B.	