



VESTURHLID 1:50

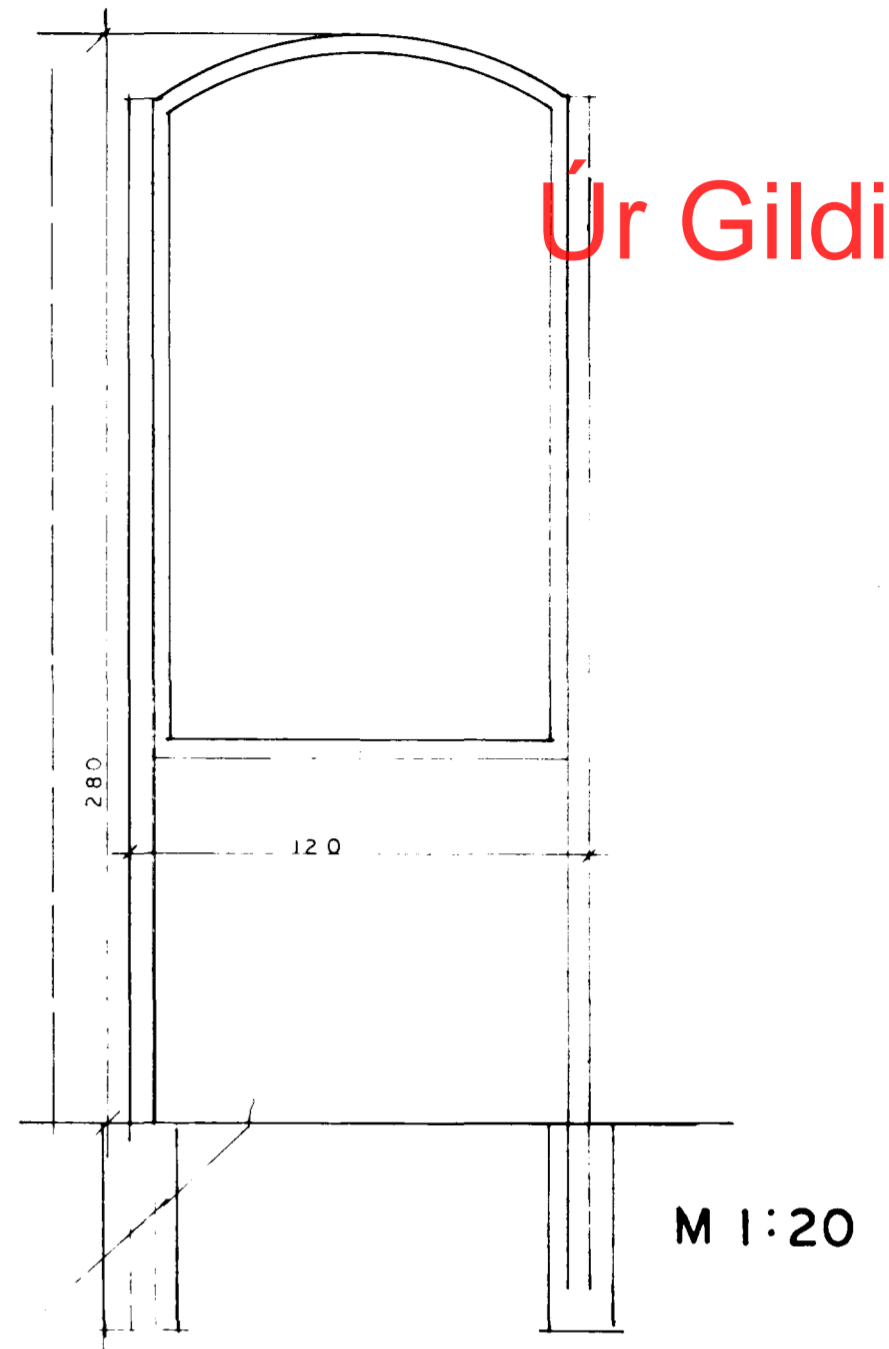


Úr Gildi

M 1:20

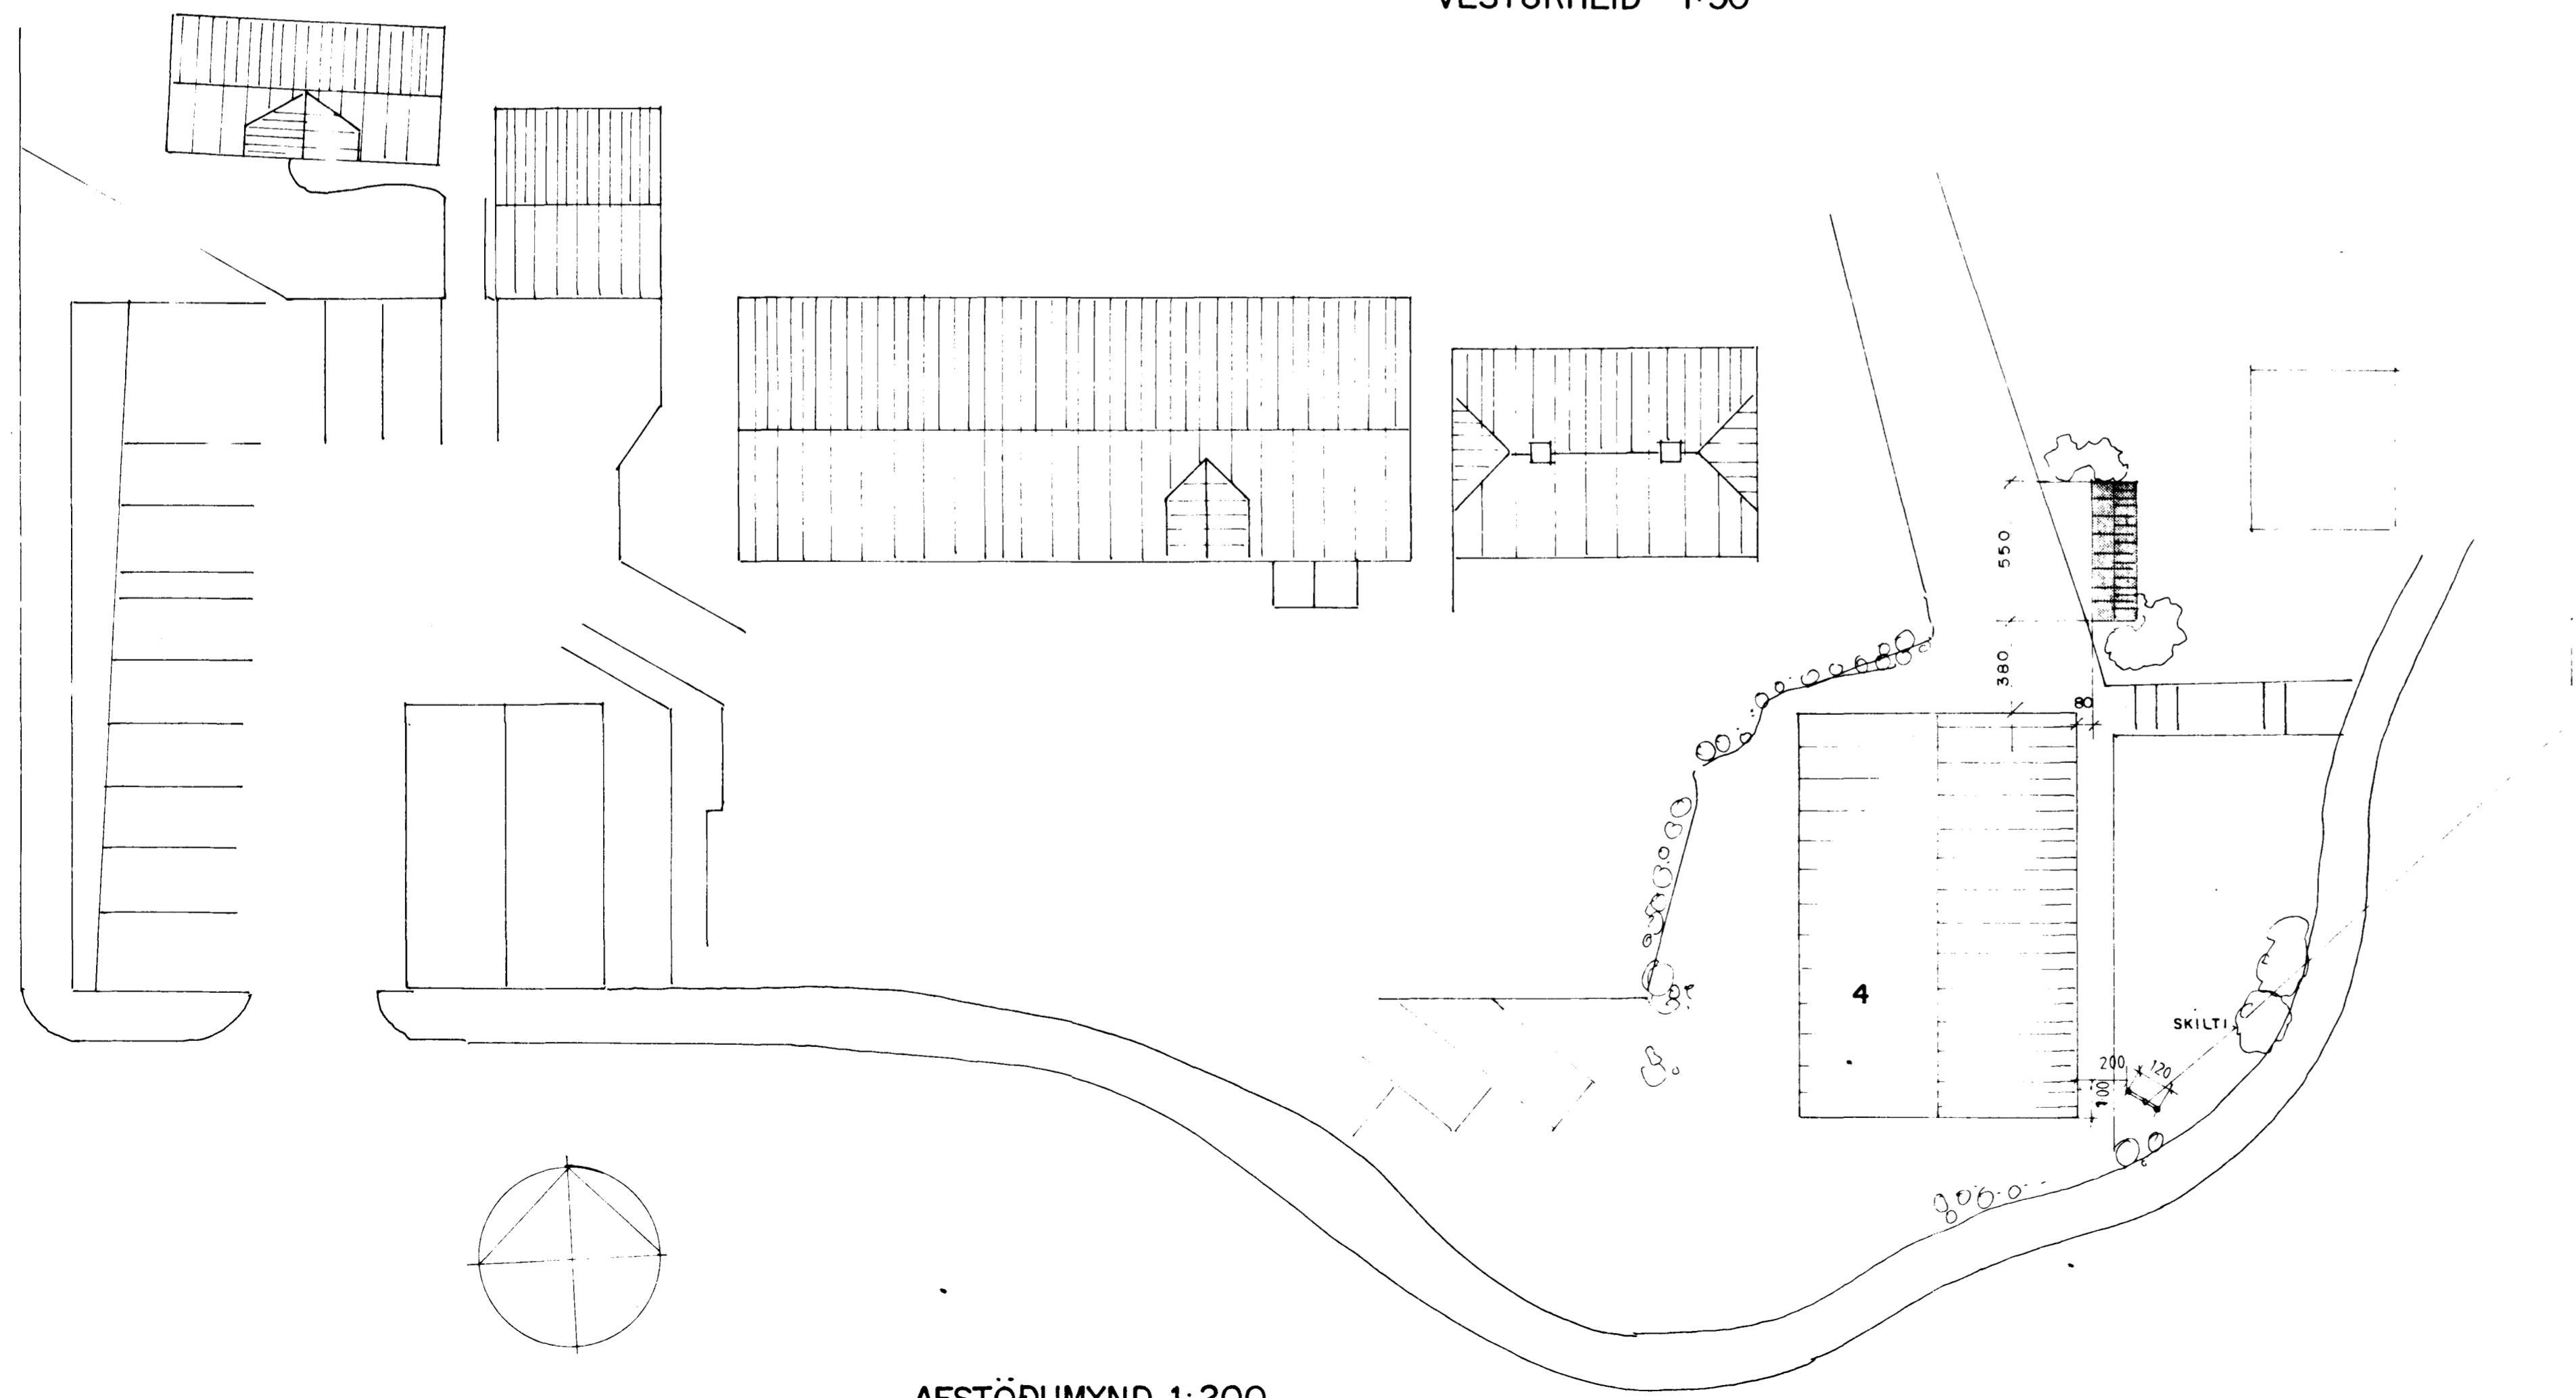


AFSTÖÐUMYND 1:200

VESTURGATA

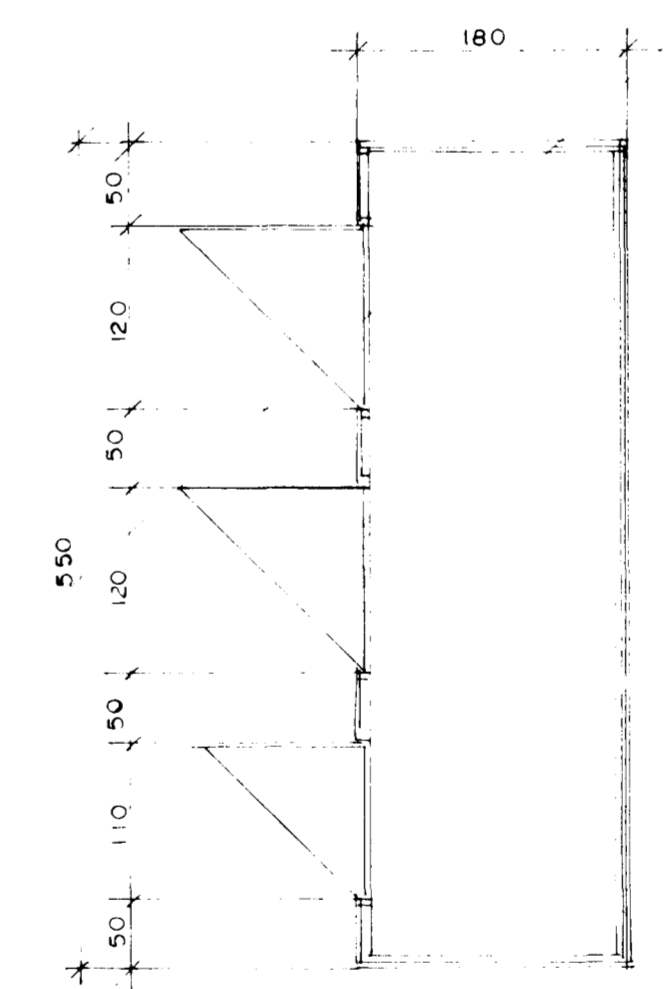

GRUNNMYND GEYMSLU 1:50

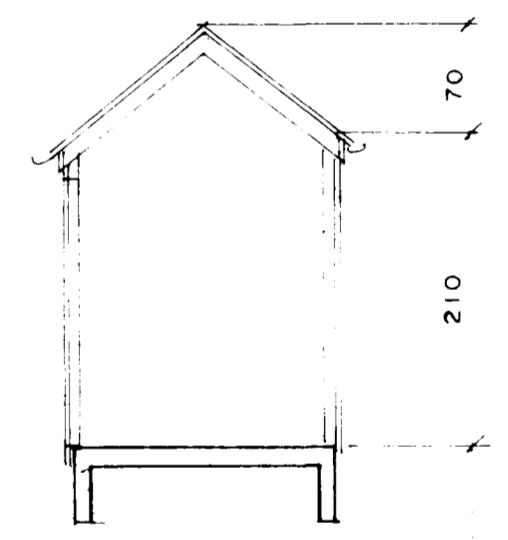

SKURÐUR 1:50

Sökkjar steyptir.
Skúrinn er úr timbri í samræmi við húsið.