

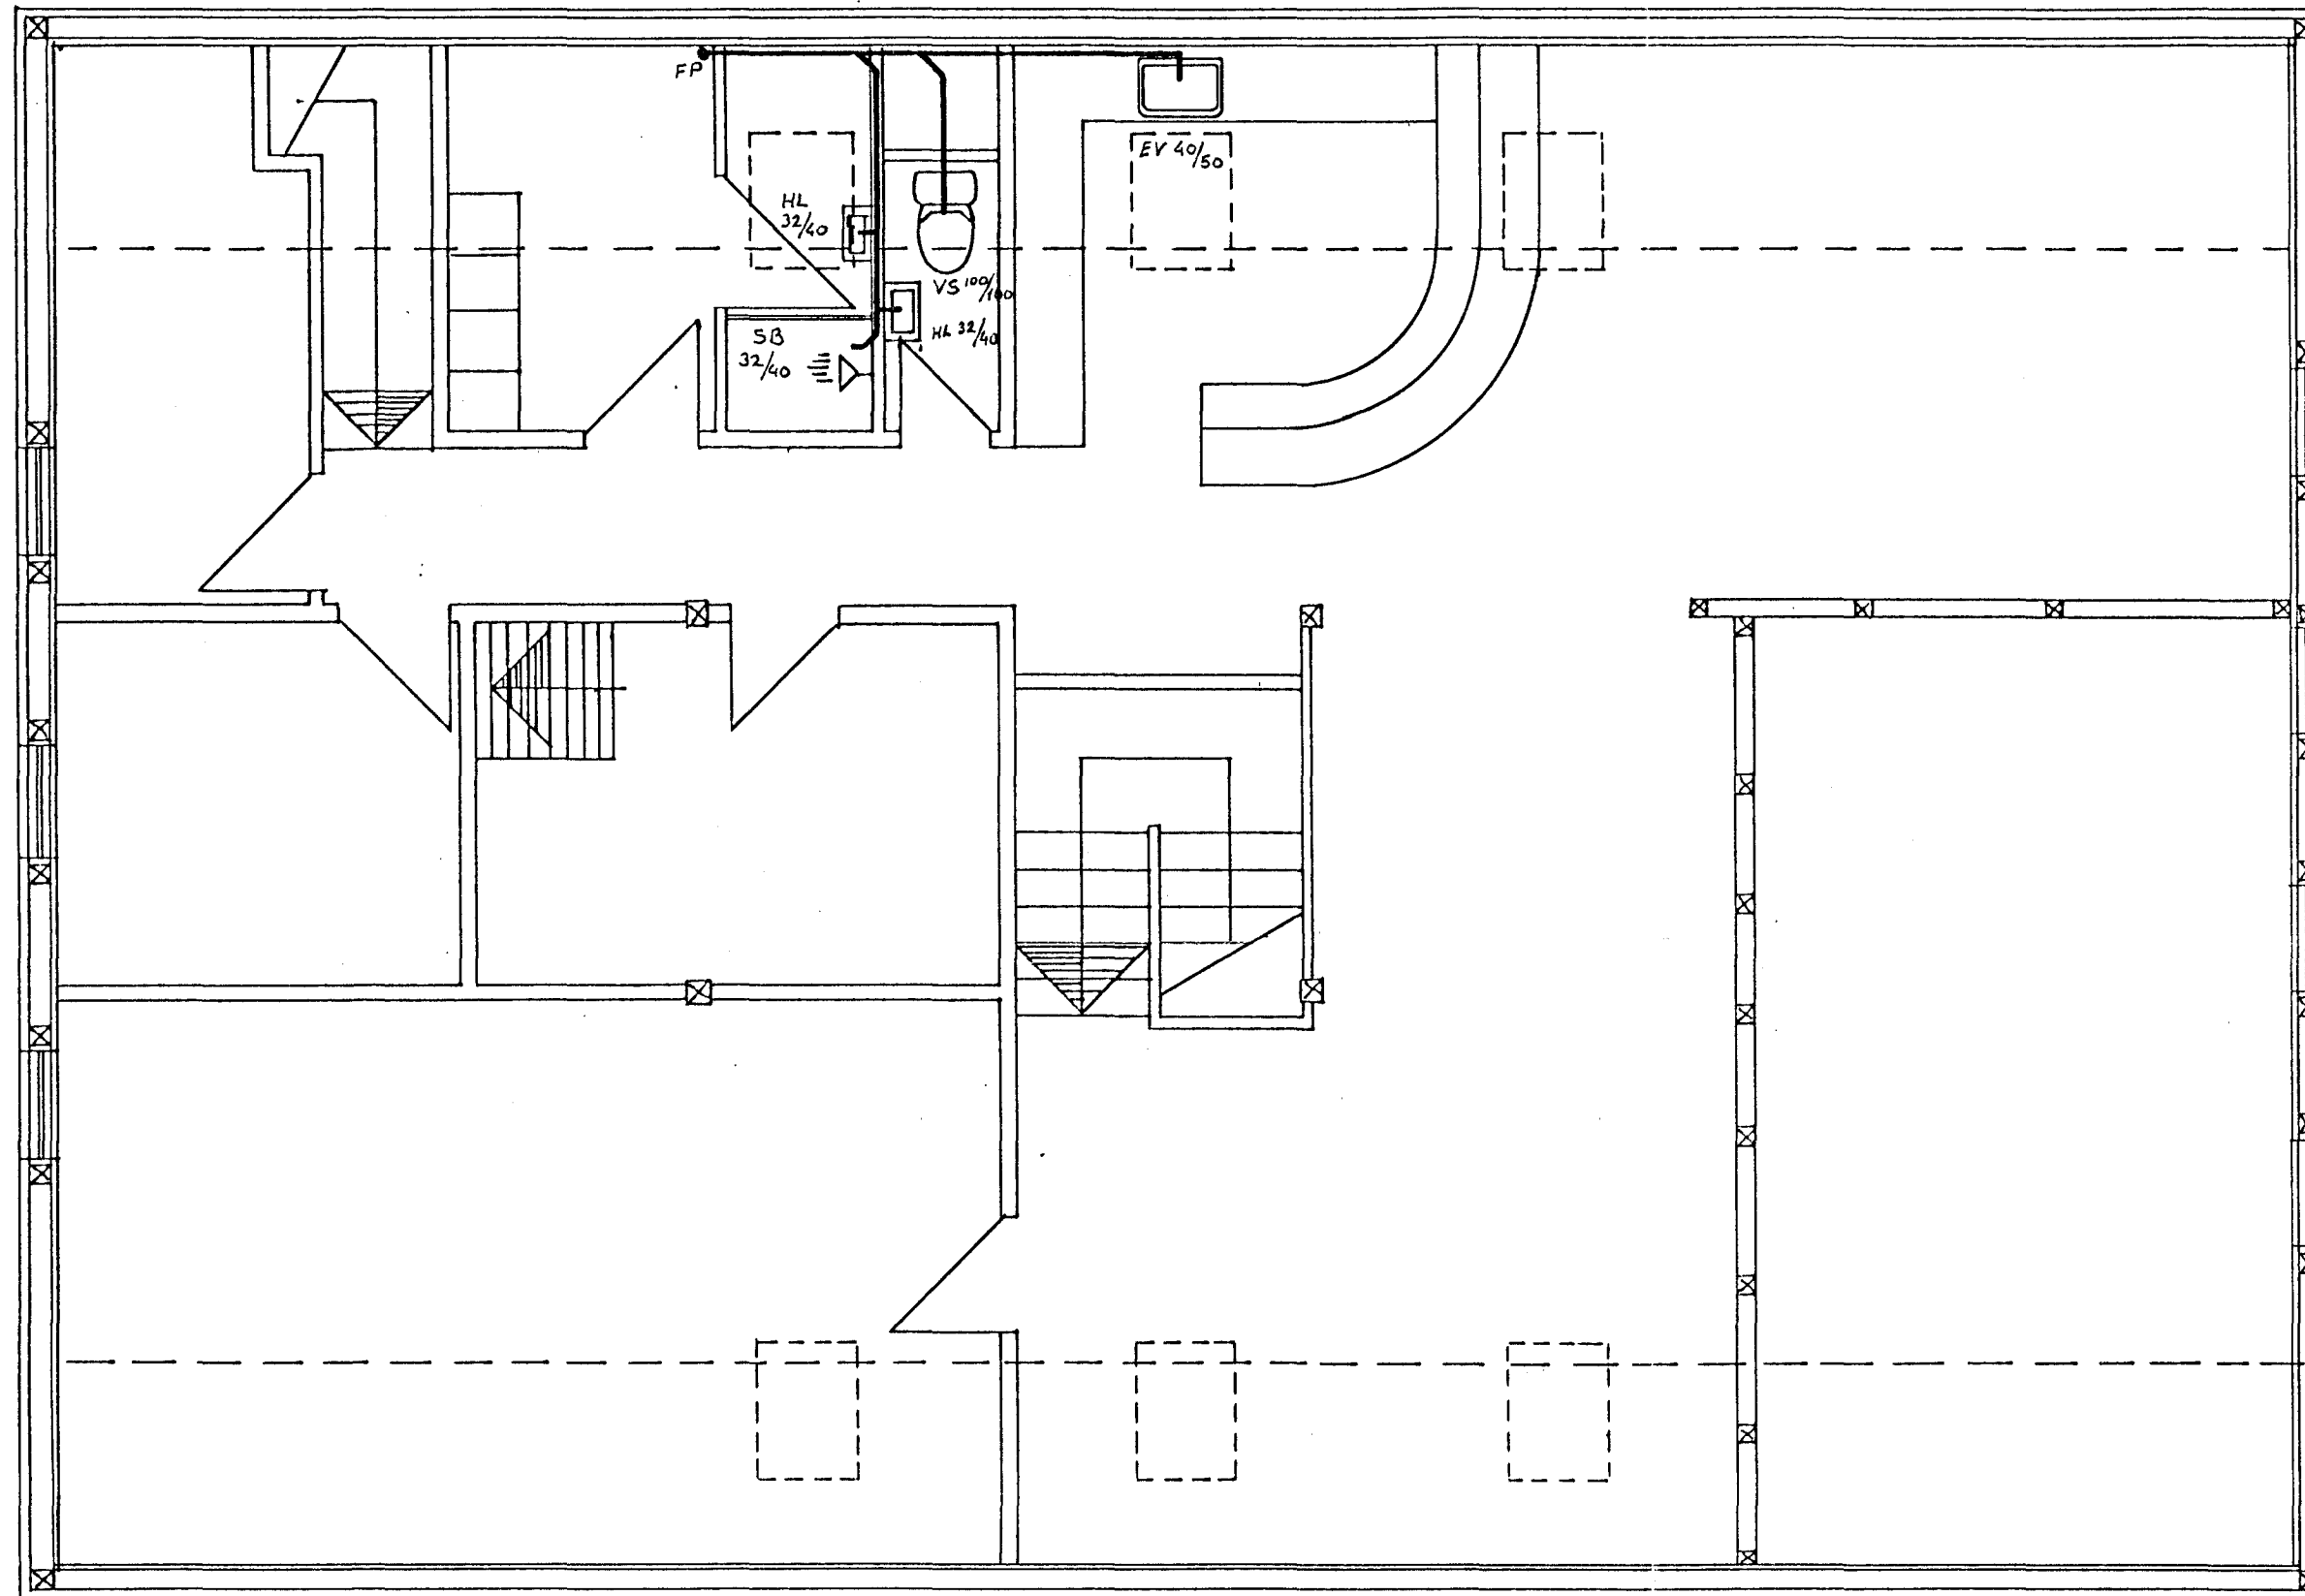


GRUNNMYND RISHÆÐAR 1:50

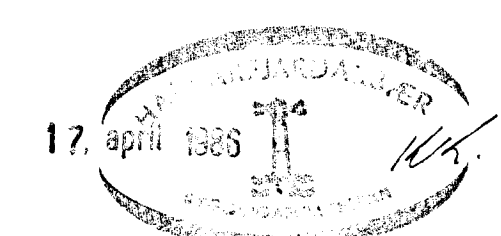

STOFNAGRAF

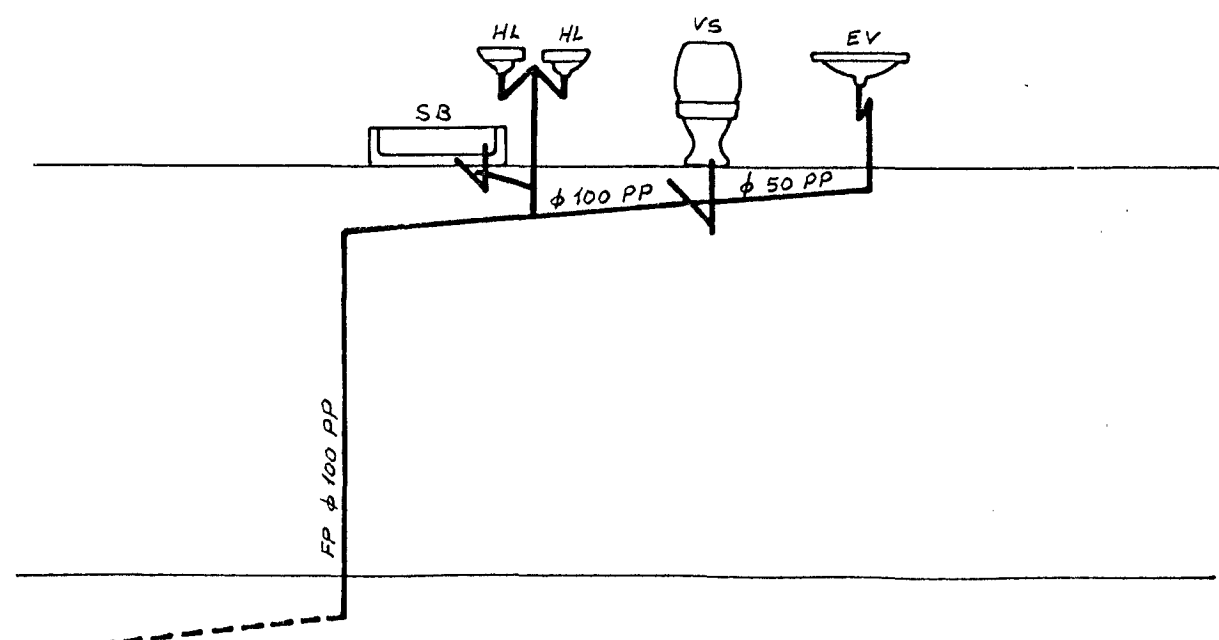

TEIKNAD UPPI EFTIR LYSINGU OG
RISSI FRÁ PÍPULAGNINGAMEISTARA

TEIKNING FRÁ JÚNÍ '85 ÓGILD *[Signature]*

VESTURGATA 4 HAFNARFIRÐI	VERK.	BL. NR.
		2.2
FRÁRENNISLAGNIR GRUNNMYND RISHÆÐAR STOFNAGRAF	HAFNARF. JAN '86	REIKN.
	Mkv. 1:50	TEIKN. <i>[Signature]</i>
VERKFRÆÐISTOFA HALLDÓRS HANNESSONAR SUDURGÖTU 14 HAFNARFIRÐI Sími: 54 355		