
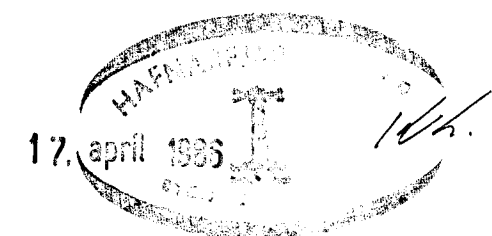


GRUNNMYND HÆÐAR 1:50

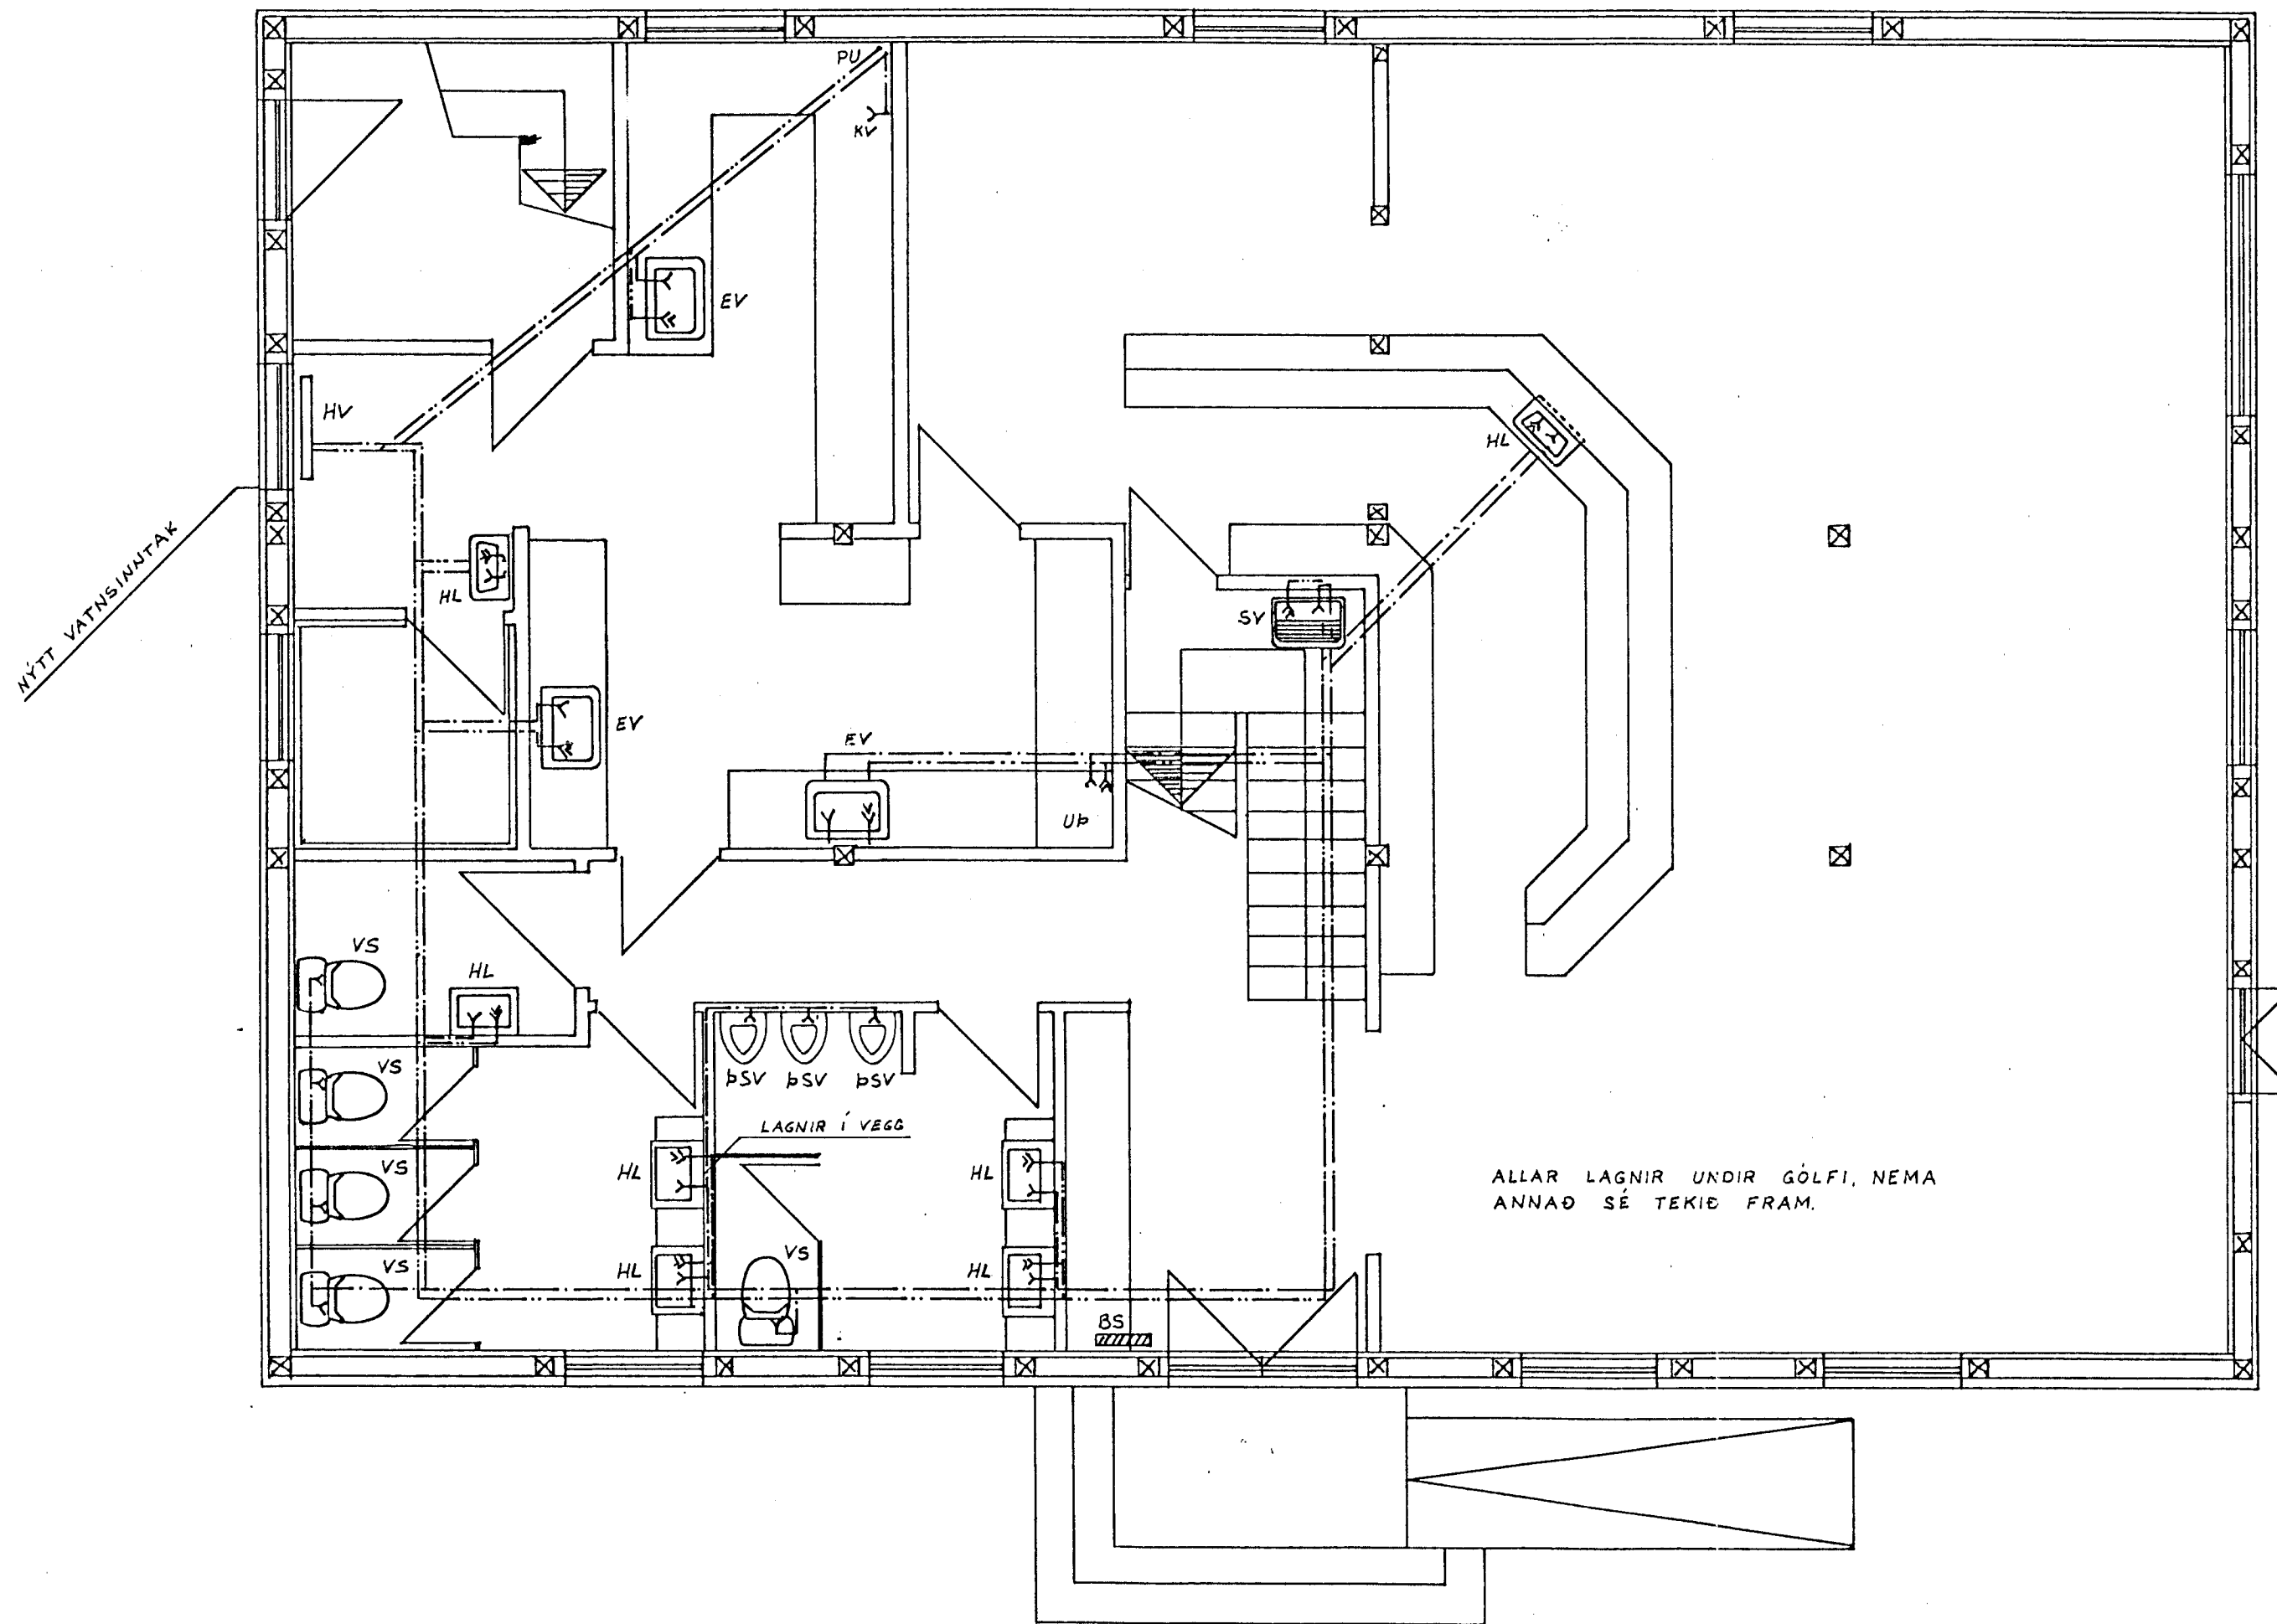

ATH. BS (BRUNASLANGA) ER TENGD VIÐ GAMLA VATNSINNTAKID.

TEIKNAD UPP EFTIR LÝSINGU OG RISSI FRÁ PÍPULAGNINGAMEISTARA.

TEIKNING FRÁ JÚNÍ '85 ÓGILD *H.A.P.*

VESTURGATA 4 HAFNARFIRÐI	VERK.	BL. NR. 3.1
VATNSLAGNIR GRUNNMYND HÆÐAR	Mkv. 1:50	REIKN. TEIKN. <i>H.A.P.</i>
VERKFRÆÐISTOFA HALLDÓRS HANNESSONAR SUDURGÖTU 14 HAFNARFIRÐI Sími: 54355		