
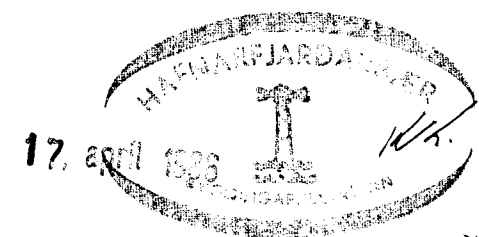


GRUNNMYND HÆÐAR 1:50

Breyll 15/7'86 *JH.*

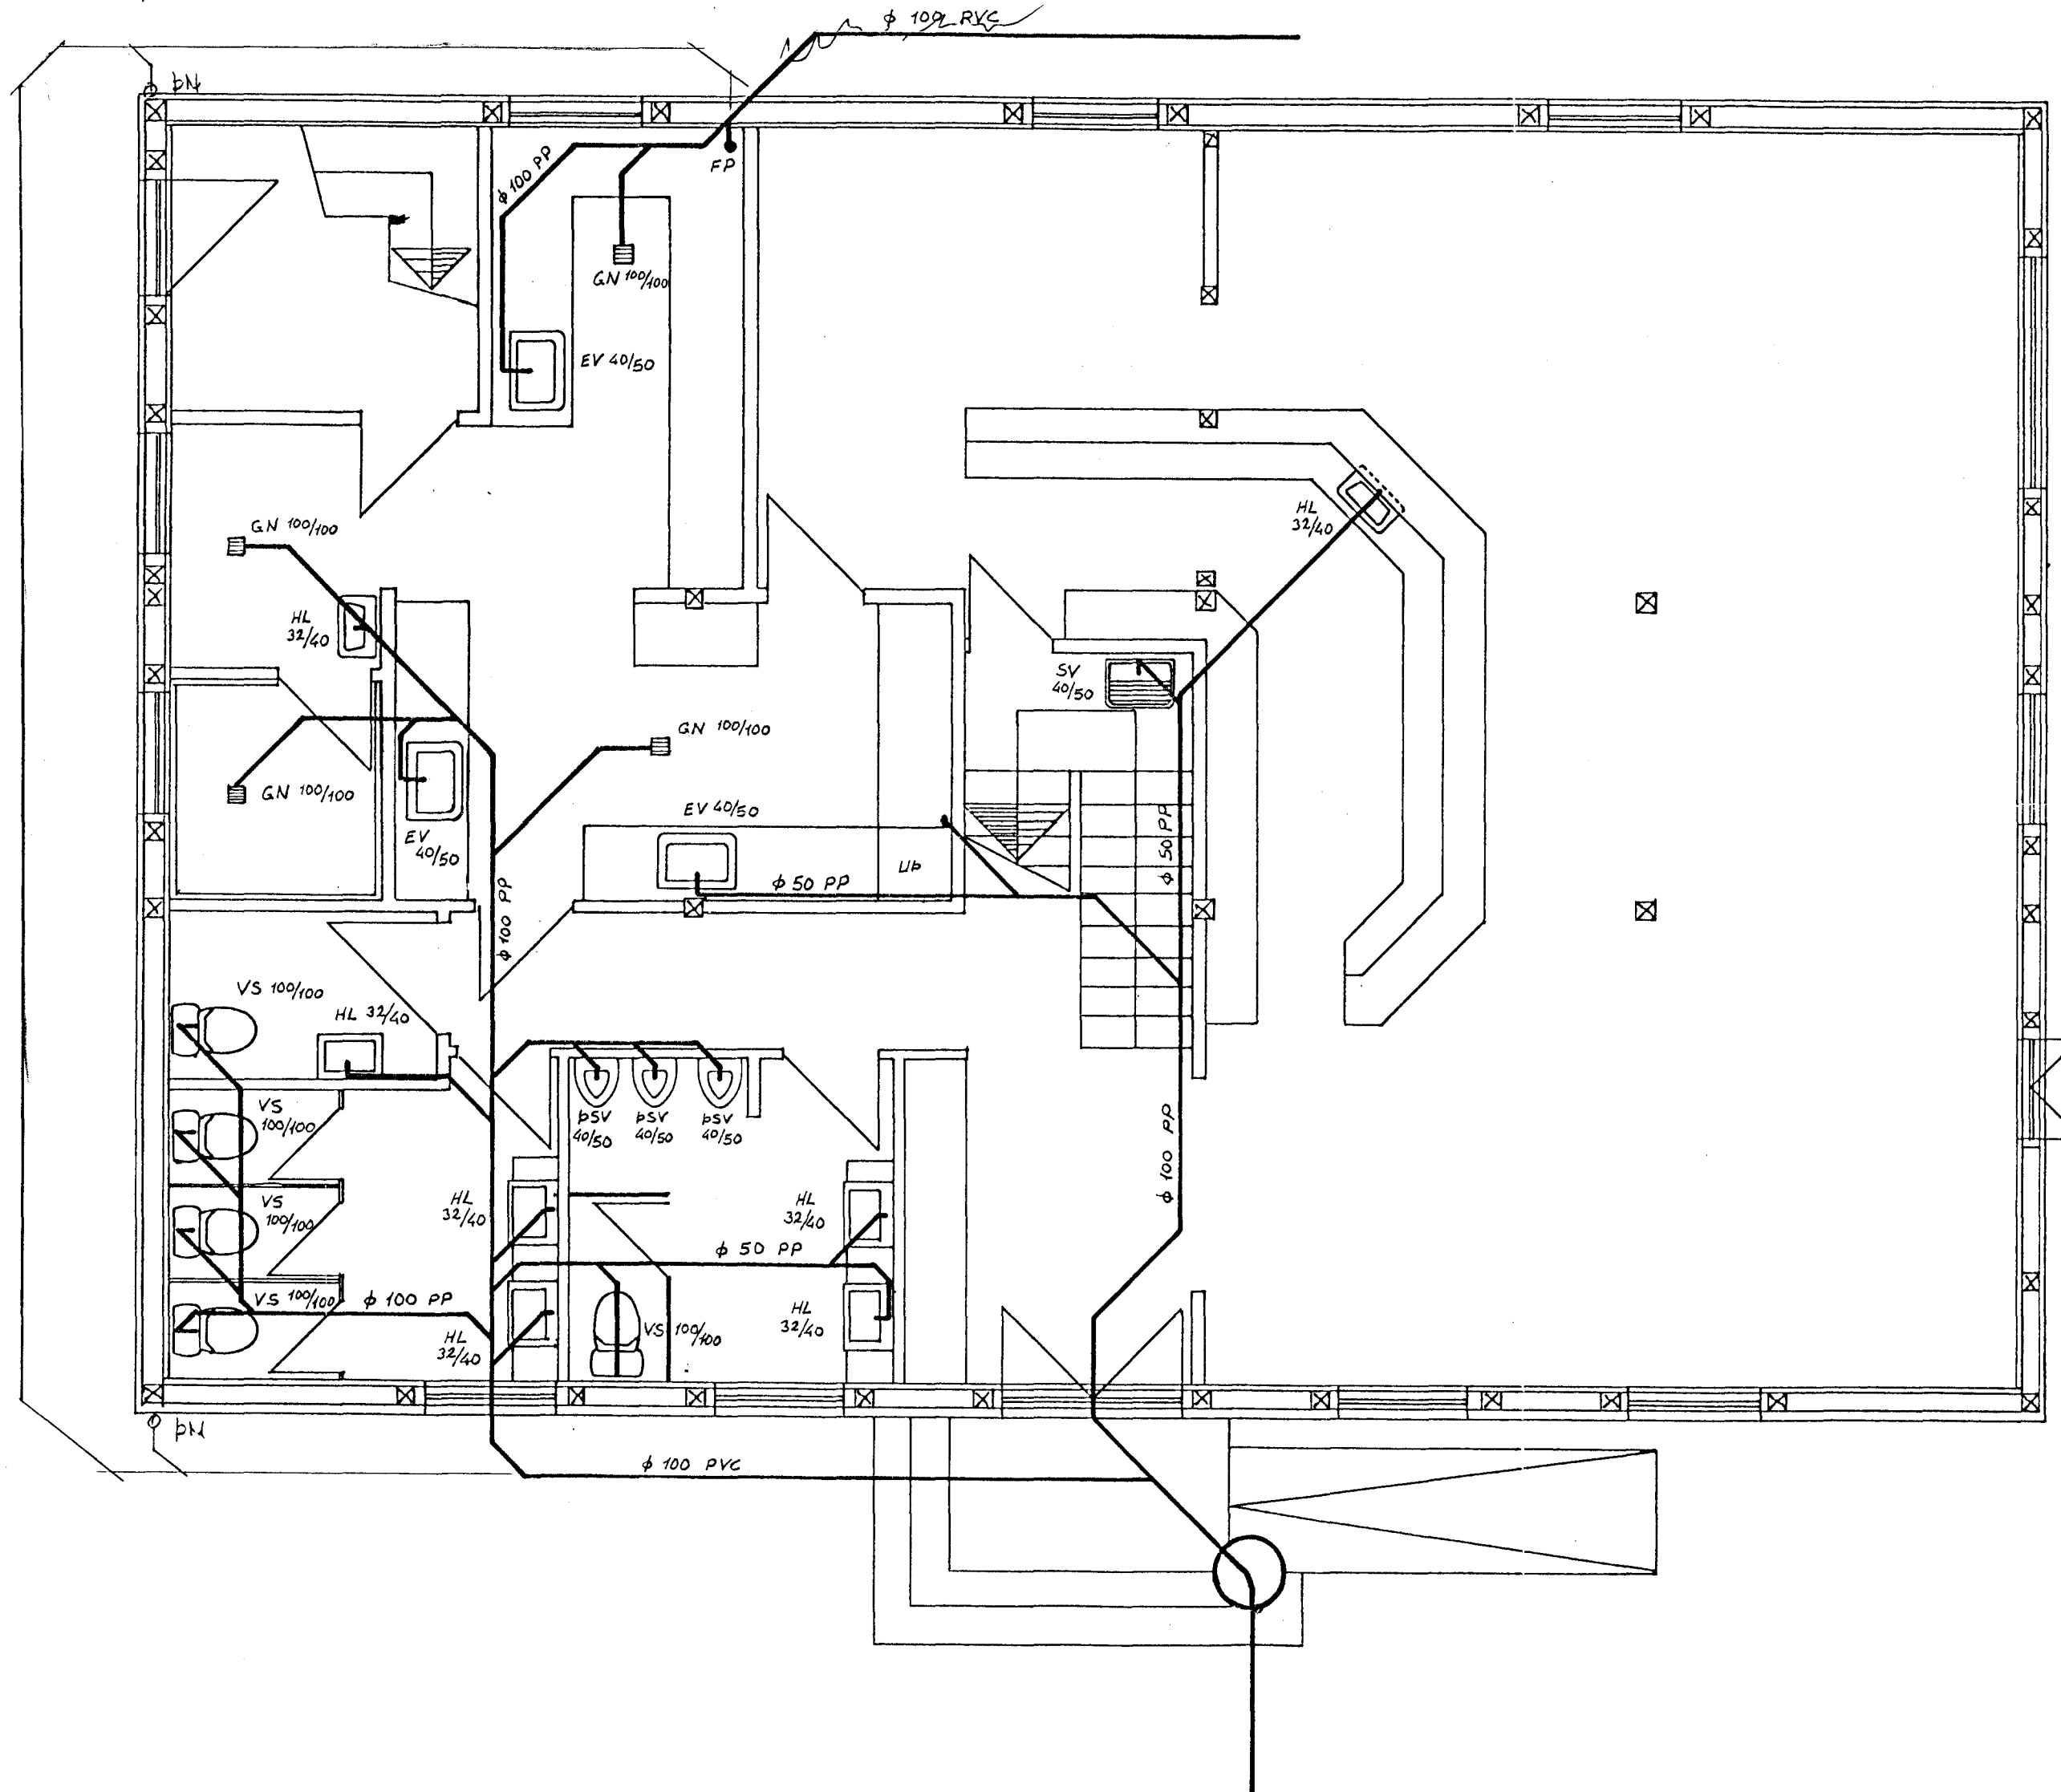

TEIKNAD UPPI EFTIR LYSINGU OG RISSI  
FRÁ PÍPULAGNINGAMEISTARA.

TEIKNING FRÁ JÚNÍ '85 ÓBILD *JH.*

VESTURGATA 4 HAFNARFIRÐI	VERK.	BL. NR. 2.1
FRÁRENNISLAGNIR GRUNNMYND HÆÐAR	Mkv. 1:50	REIKN. TEIKN. <i>JH.</i>
VERKFRÆÐISTOFA HALLDÓRS HANNESSONAR SUDURGÖTU 14 HAFNARFIRÐI Sími 54355		