


GRUNNMYND RISHÆÐAR 1:50

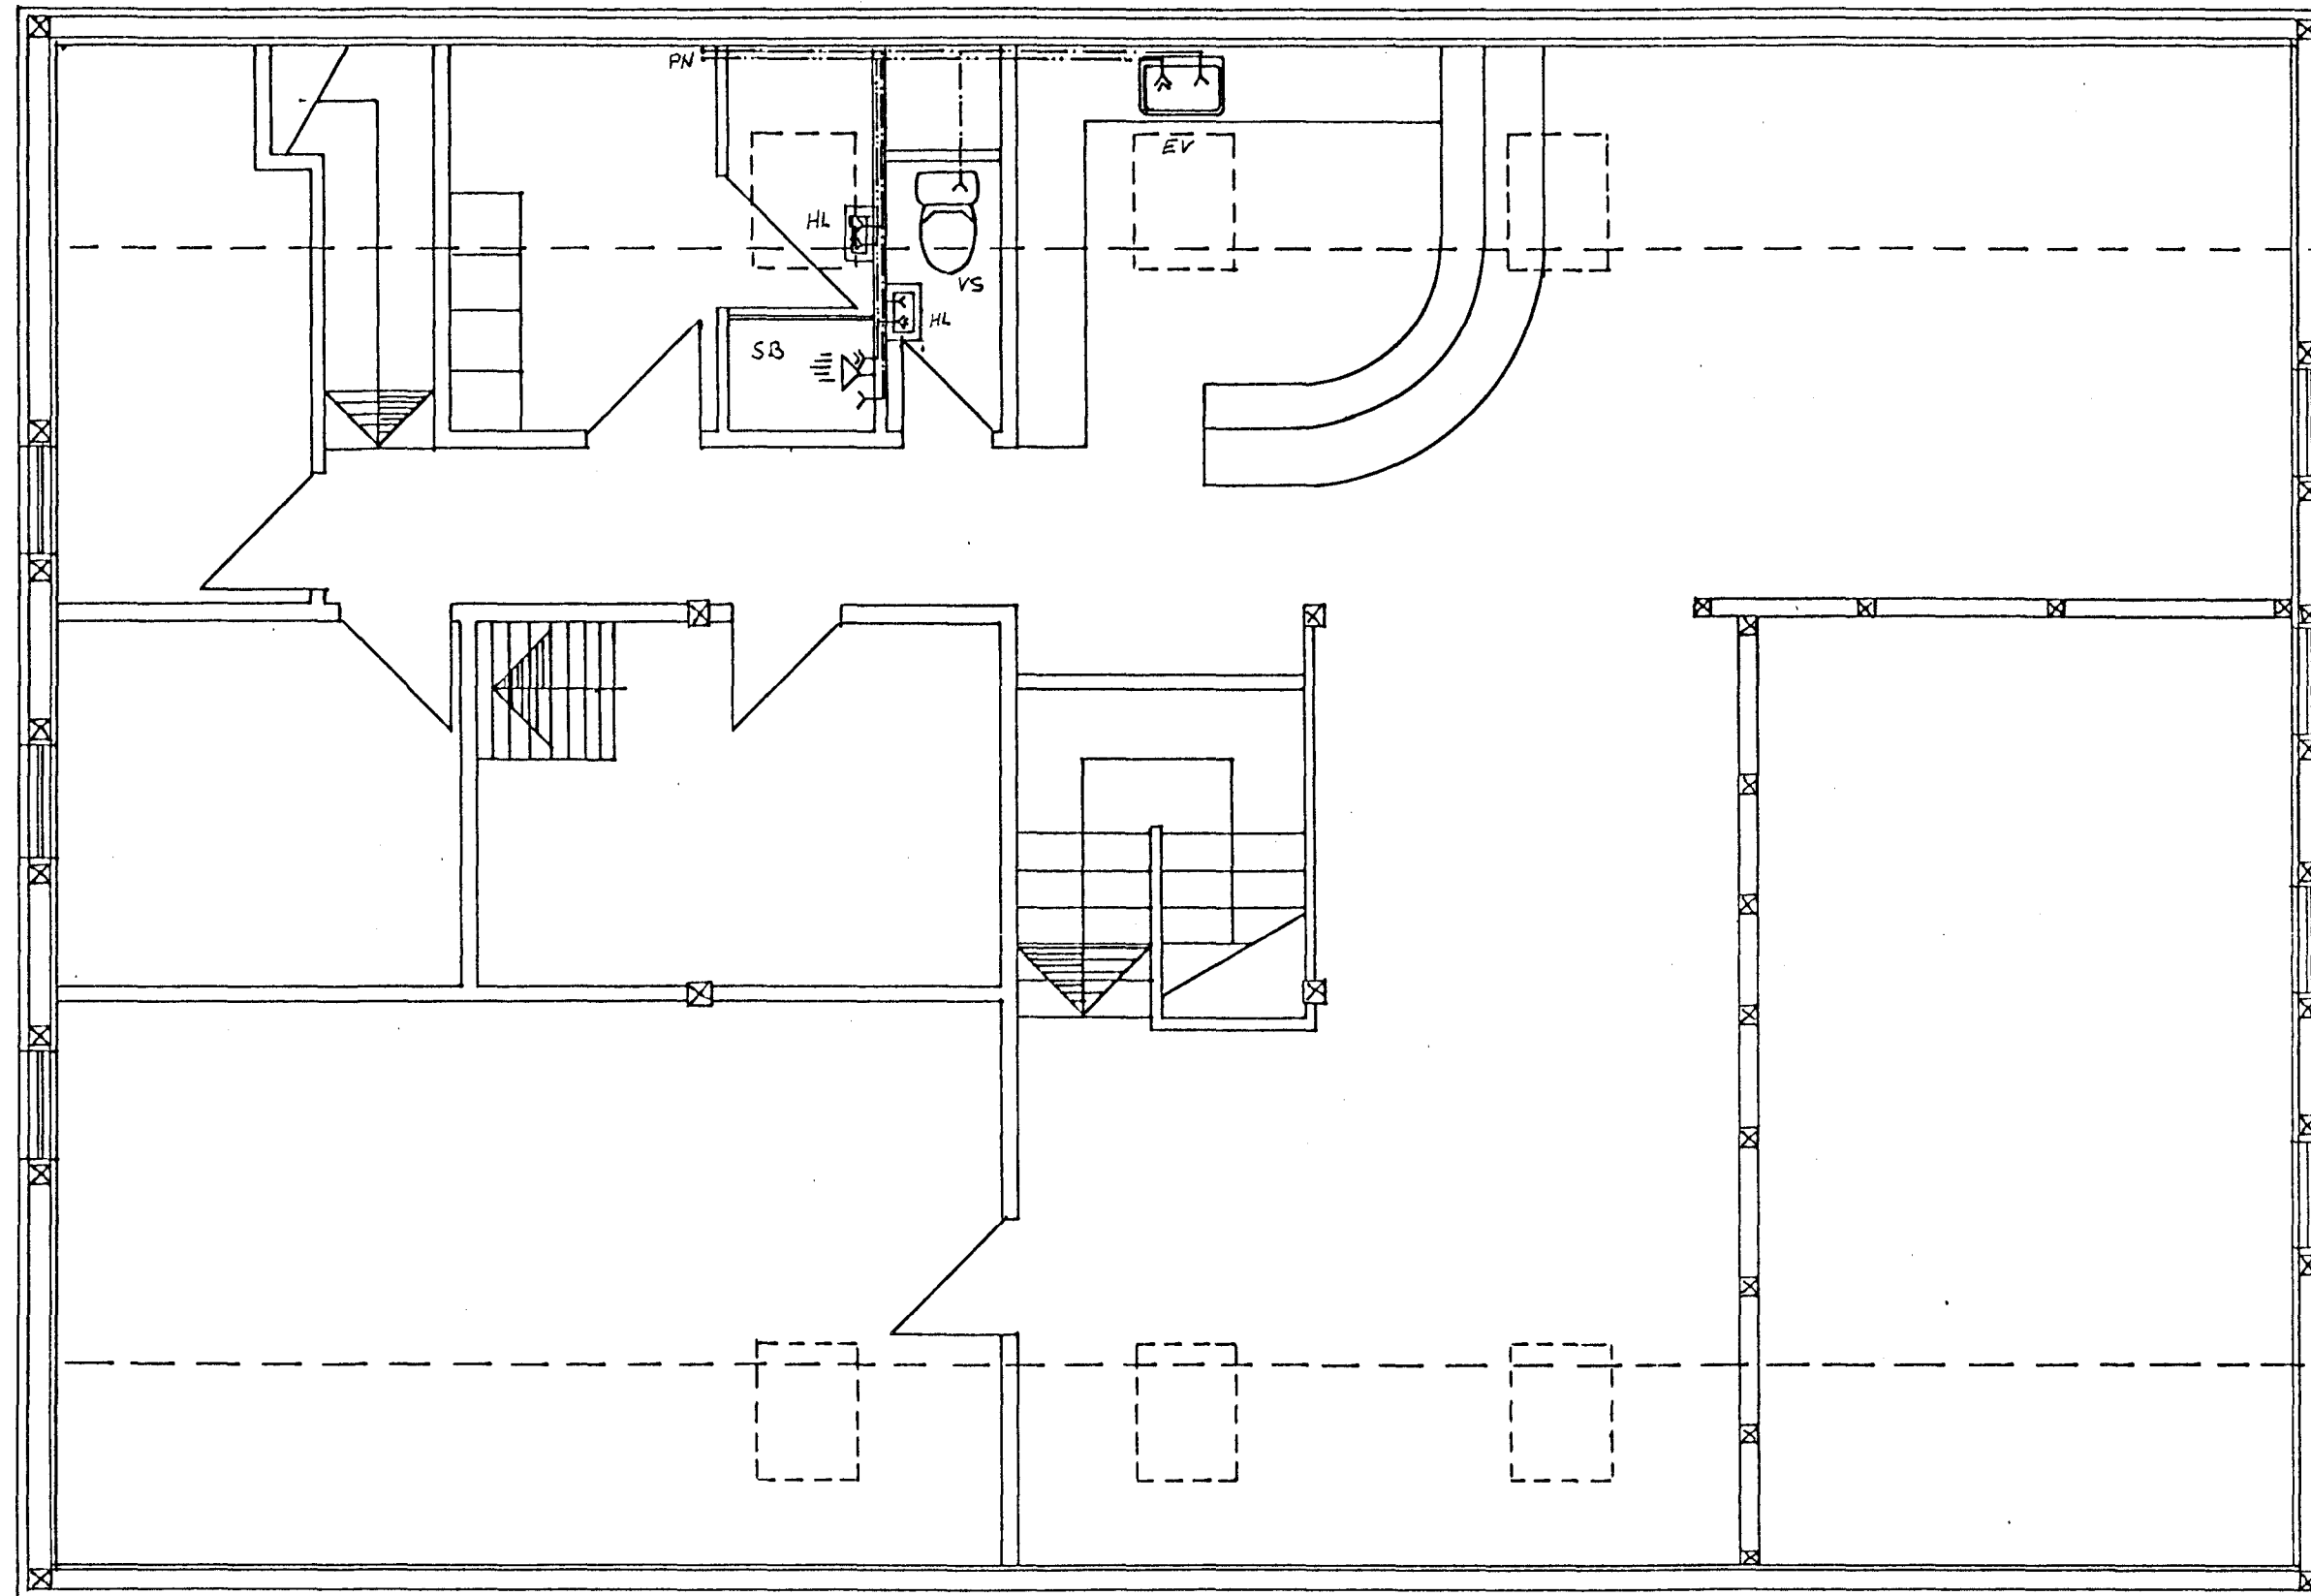

17. apríl 1985

TEIKNAD UPP EFTIR LÝSINGU OG RISSI
FRÁ PÍPULAGNINGAMEISTARA.

TEIKNING FRÁ JÚNÍ '85 ÖGILD *[Signature]*

VESTURGATA 4 HAFNARFIRÐI	VERK.	BL. NR.
		3.2
VATNSLAGNIR GRUNNMYND RISHÆÐAR 1:50	HAFNARF. JAN '86	REIKN.
		TEIKN. <i>[Signature]</i>
VERKFRÆÐISTOFA HALLDÓRS HANNESSONAR SUÐURGÖTU 14 HAFNARFIRÐI Sími: 54355		