


RÚMMYND 1:50

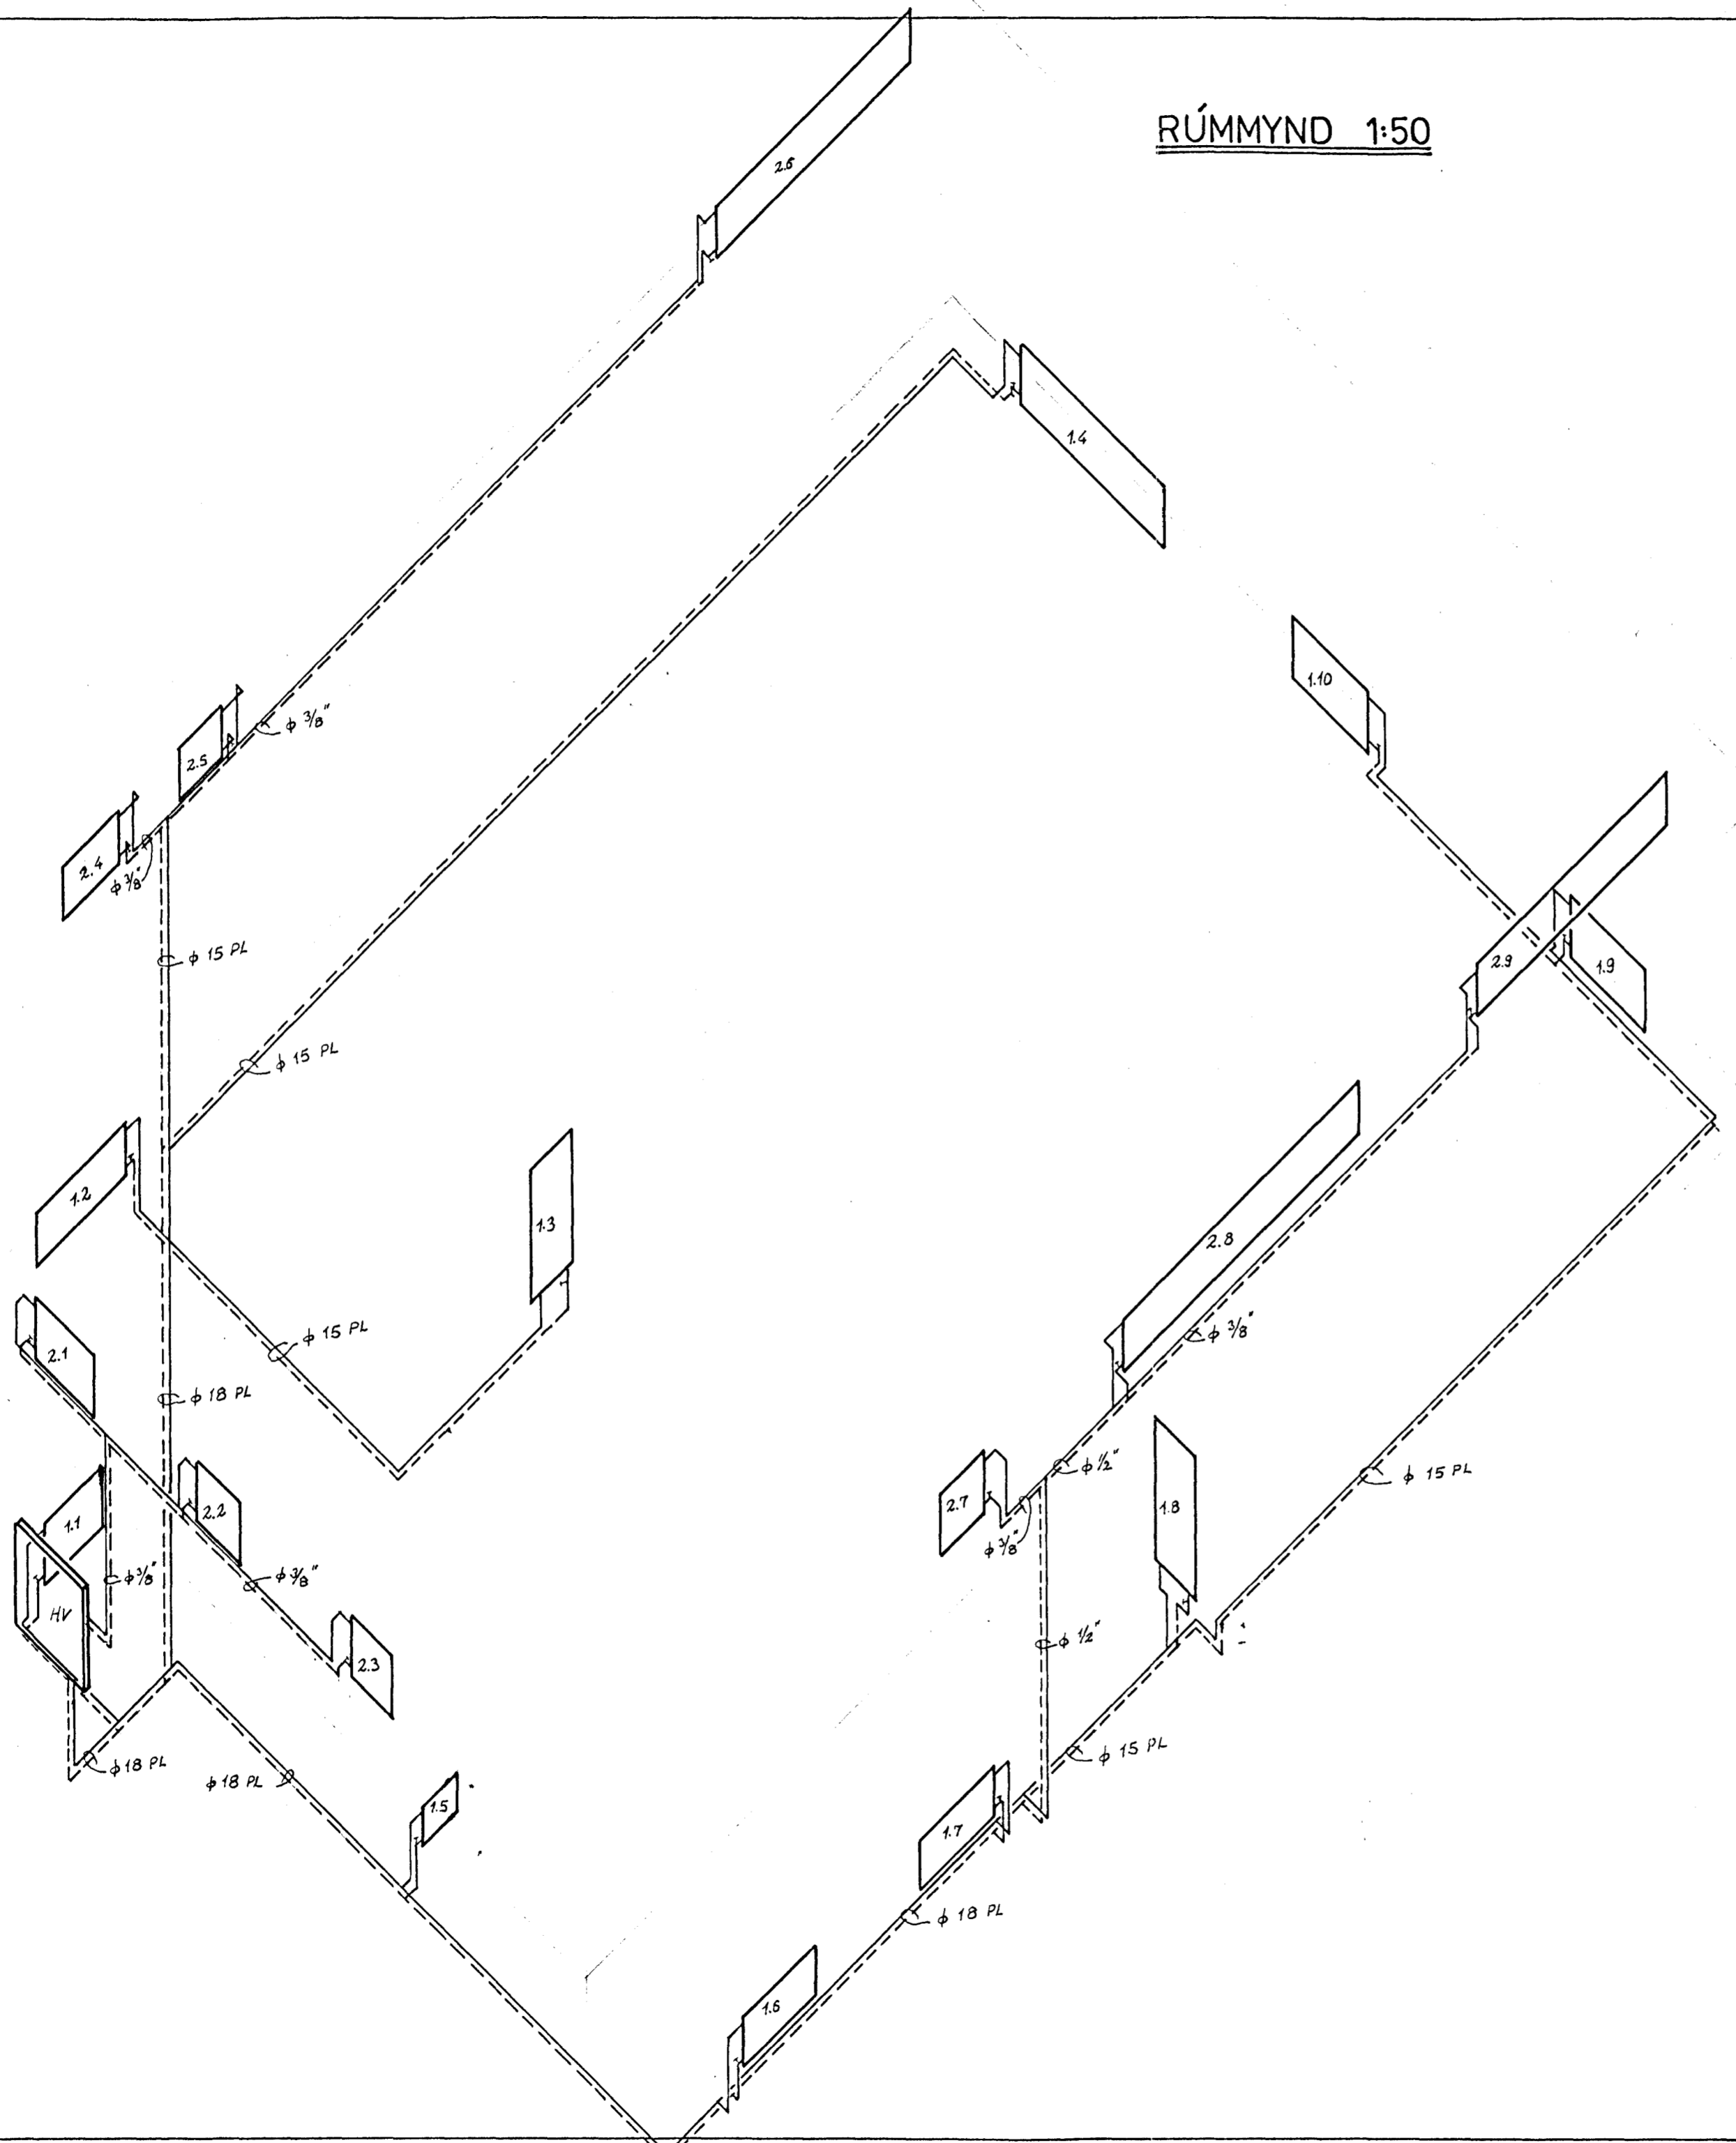

TEIKNAD UPPI EFTIR LYSINGU OG RISSI  
FRÁ PÍPULAGNINGAMEISTARA.

TEIKNING FRÁ JÚNÍ '85 ÓGILDRAP

<b>VERKFRÆÐISTOFA</b>		HALLDÓRS HANNESSONAR S. 91-54355 SUÐURGÖTU 14 - 220 HAFNARFJÖRÐUR	
VESTURGATA 4 HAFNARFIRÐI		Mkv: 1:50	
RÚMMYND		Reiknað:	
		Teiknað: <i>Ólafur B.</i>	
		Yfirfarið:	
Verk:	Blað nr: 4.3	Dags: JAN '86	