
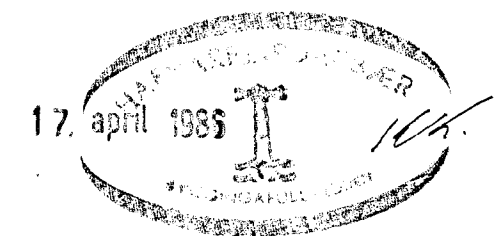


GRUNNMYND HÆÐAR 1:50

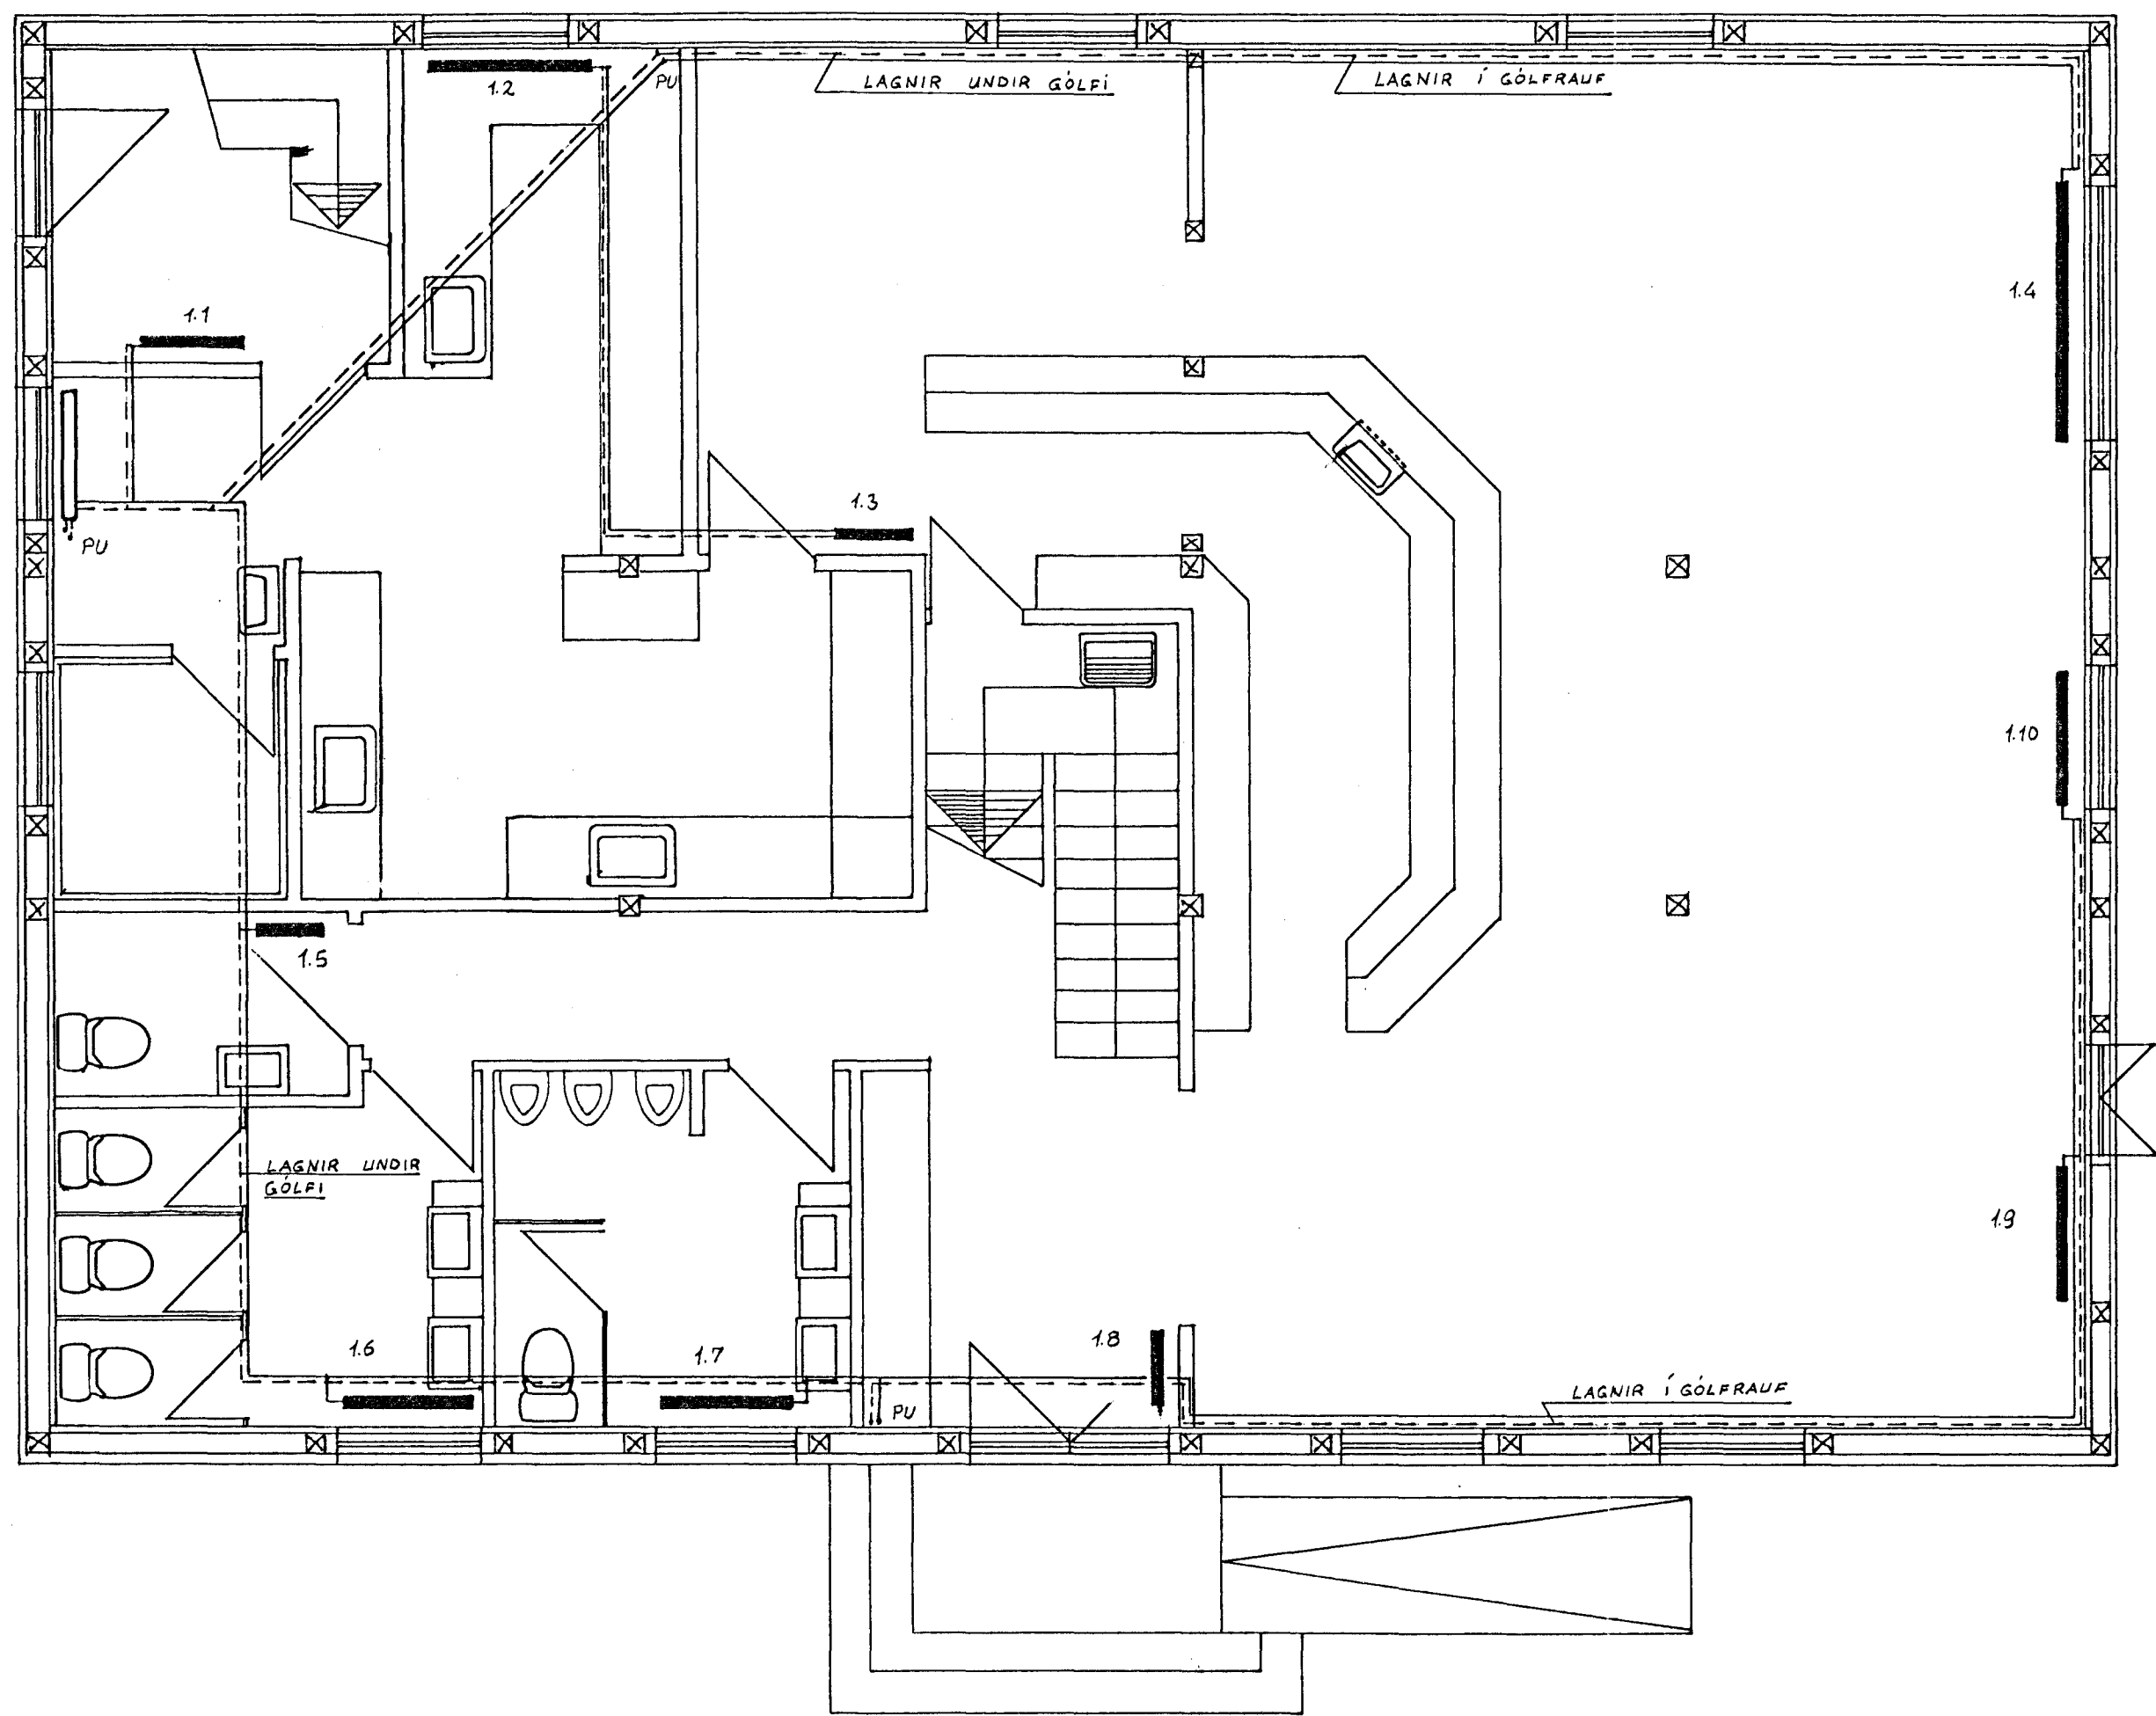

TEIKNAD UPP EFTIR LÝSINGU OG RISSI
FRÁ PÍPULAGNINGAMEISTARA.

TEIKNING FRA' JÚNÍ '85 ÓGILD *JAP*

VESTURGATA 4 HAFNARFIRÐI	VERK.	BL. NR. 4.1
HITALAGNIR GRUNNMYND HÆÐAR	Mkv. 1:50	REIKN. TEIKN. <i>JAP</i>
VERKFRÆÐISTOFA HALLDÓRS HANNESSONAR SUBURGÖTU 14 HAFNARFIRÐI Sími: 54355		