
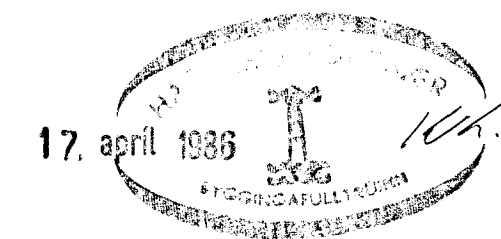


RÚMMYND ≈ 1:50

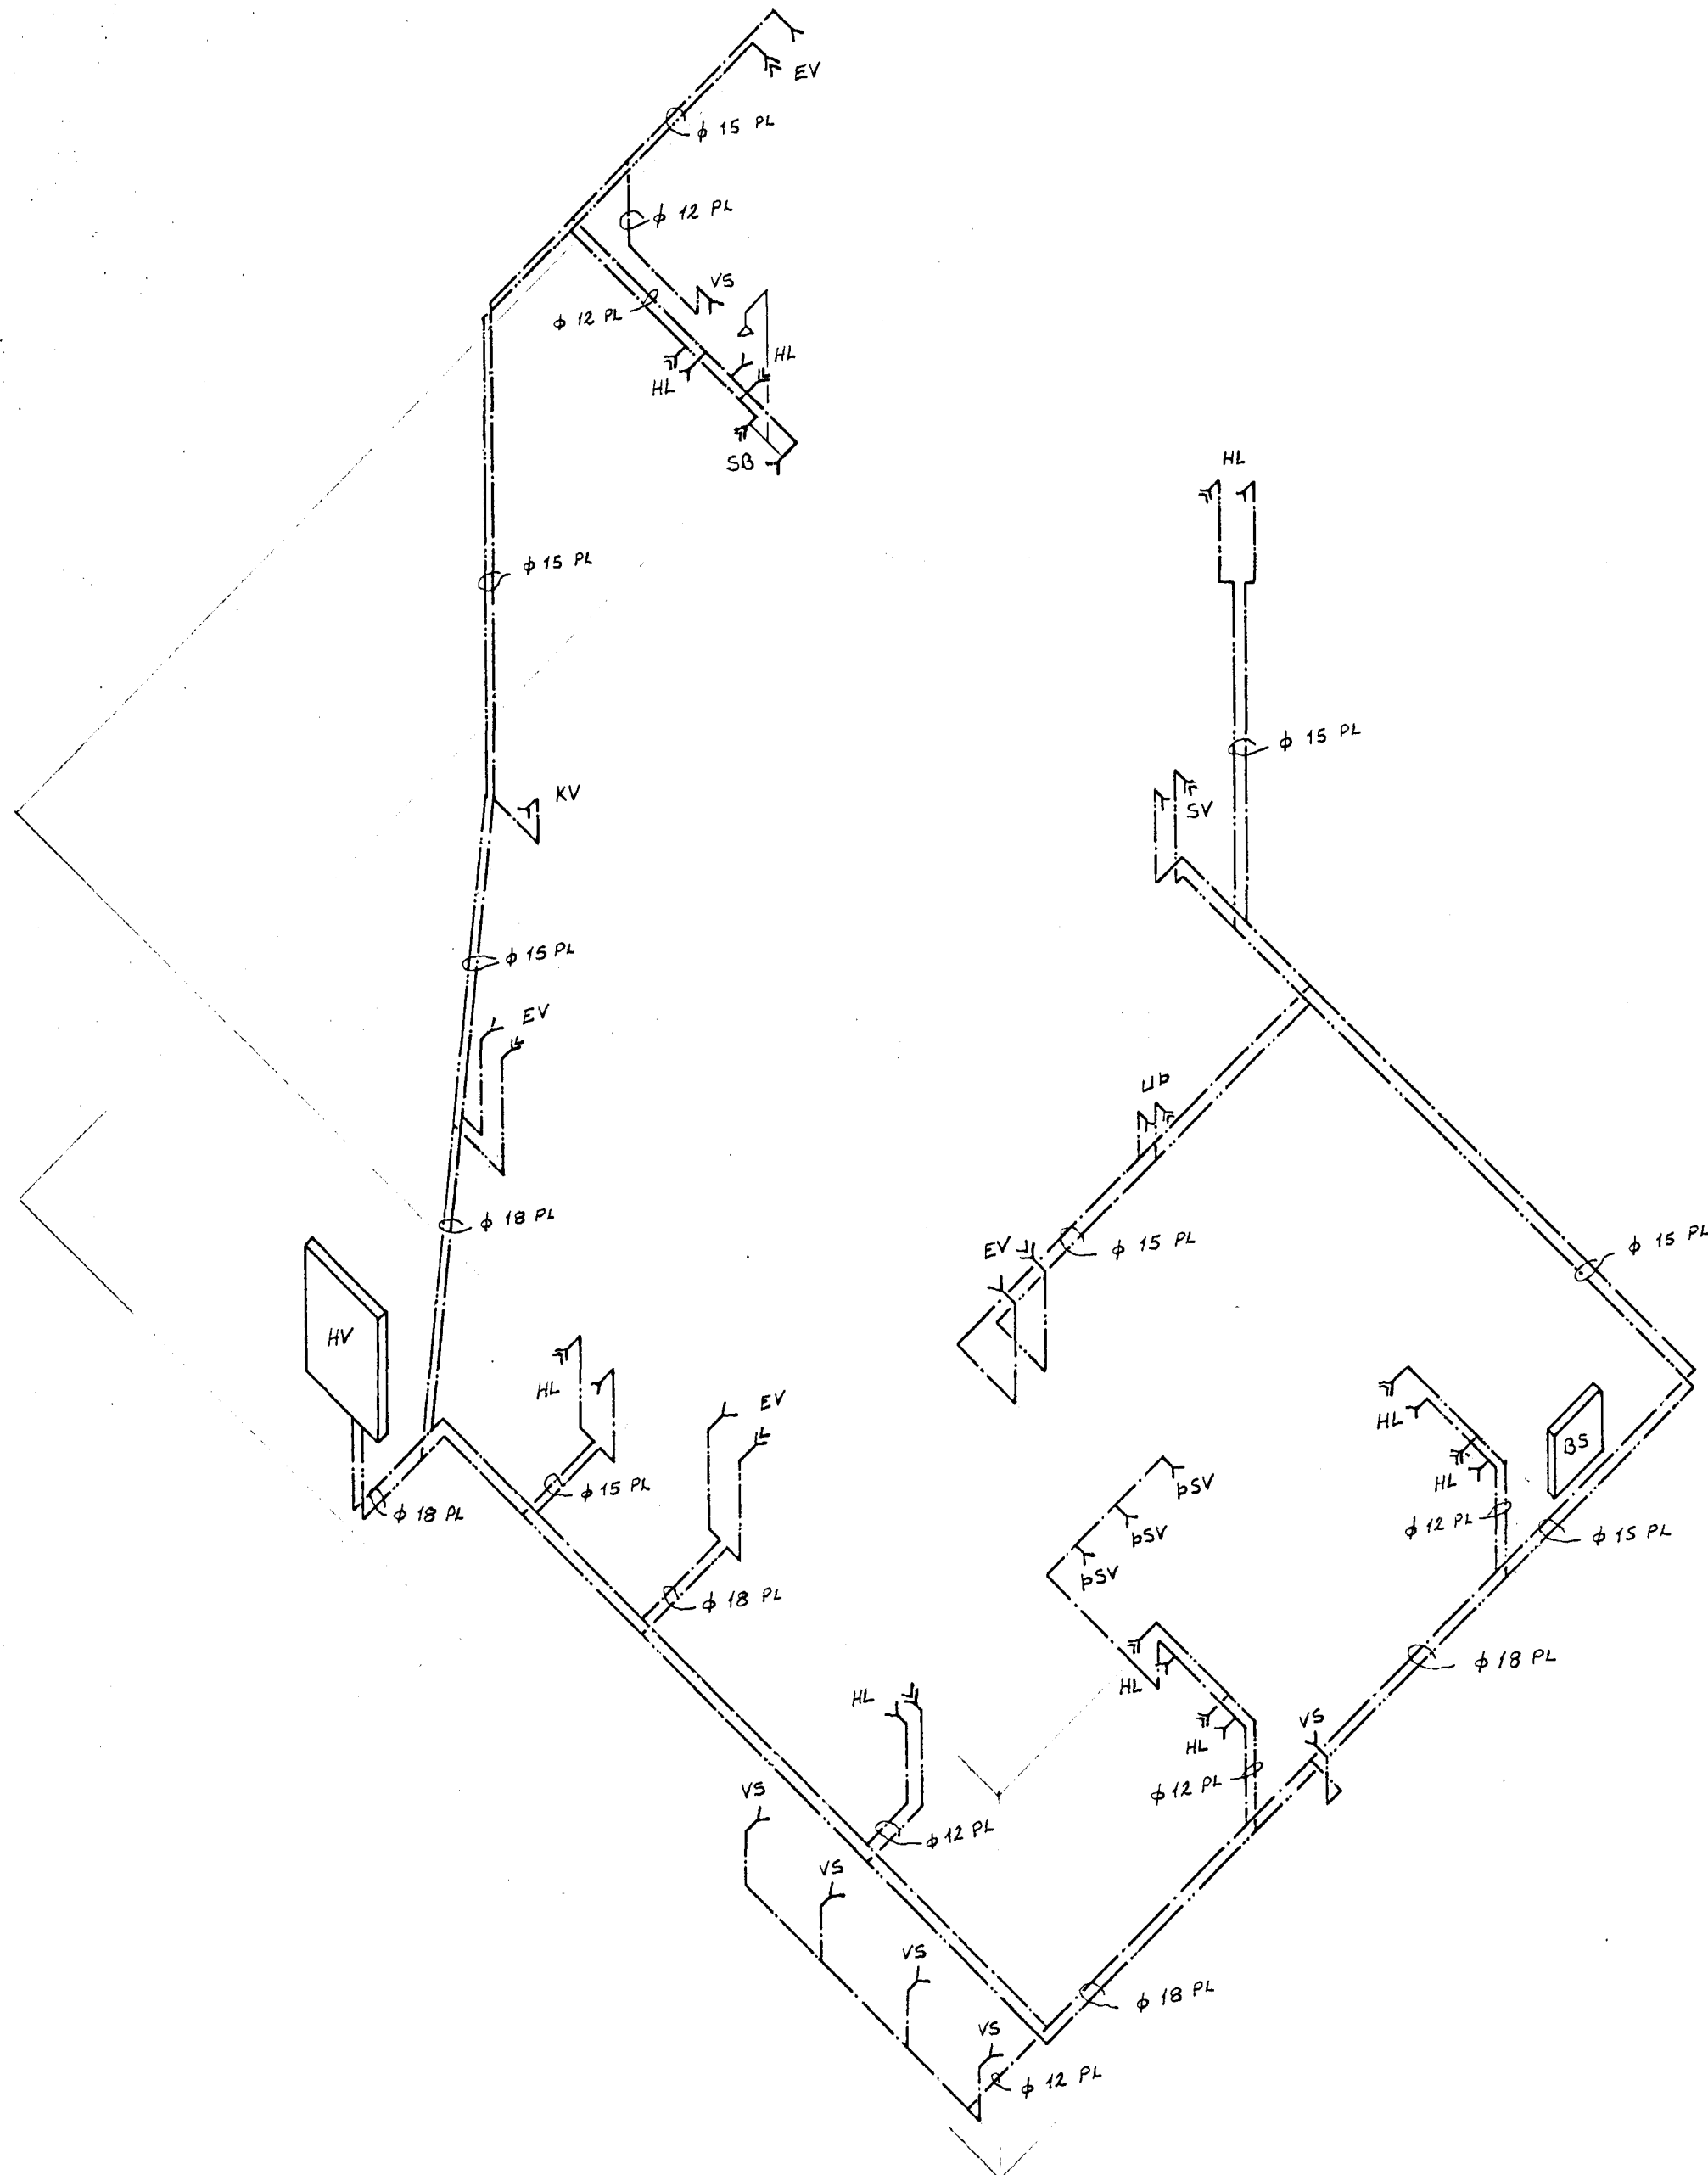

ATH. BS (BRUNASLANGA) ER TENGD VIÐ
 GAMLA VATNSINNTAKIÐ.
 TEIKNAD UPPI EFTIR LÝSINGU OG RISSI
 FRÁ PÍPULAGNINGAMEISTARA.

TEIKNING FRÁ JÚNÍ '85 ÓGILD *SB*

VERKFRÆDISTOFA HALLDÓRS HANNESSONAR S. 91-54355 SUÐURGÖTU 14 - 220 HAFNARFJÖRÐUR	
VESTURGATA 4 HAFNARFIRÐI	Mkv: 1:50
RÚMMYND	Reiknað:
	Teiknað: <i>Stein B.</i>
	Yfirfarið:
Verk:	Blað nr: 3,3 Dags: JAN '86