


Samtök 8 fundi Bygginga-
nefndar þ. 13. 5. 1992


DYGGI RAÐFULLTRÚINN
Í HAÐNARFIRÐI

Sigríður Halldóttir

Úr Gildi

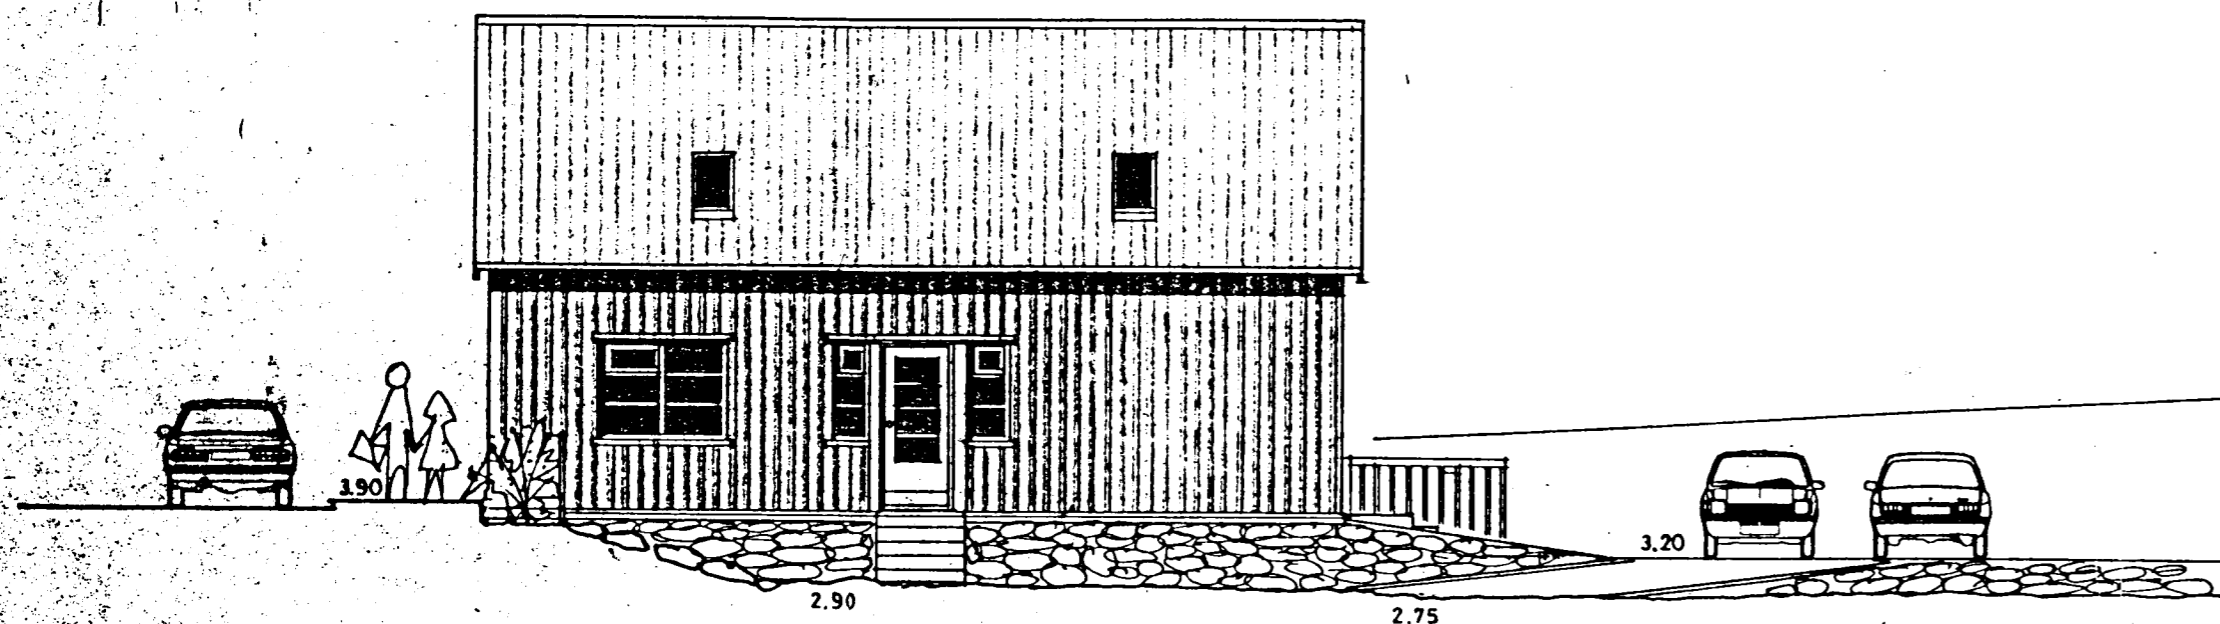


AUSTUR 1:100

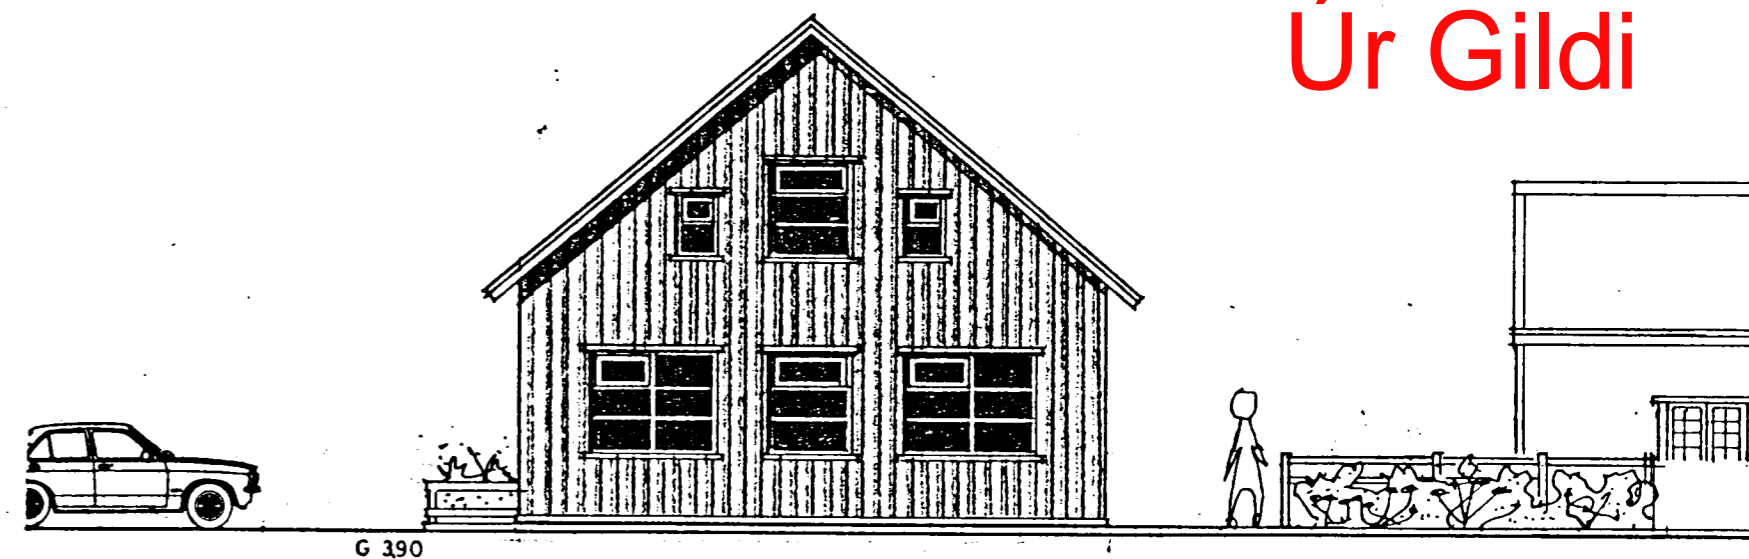


SUÐUR 1:100

tifftopdf - www.rubissoftware.com - Demo Version

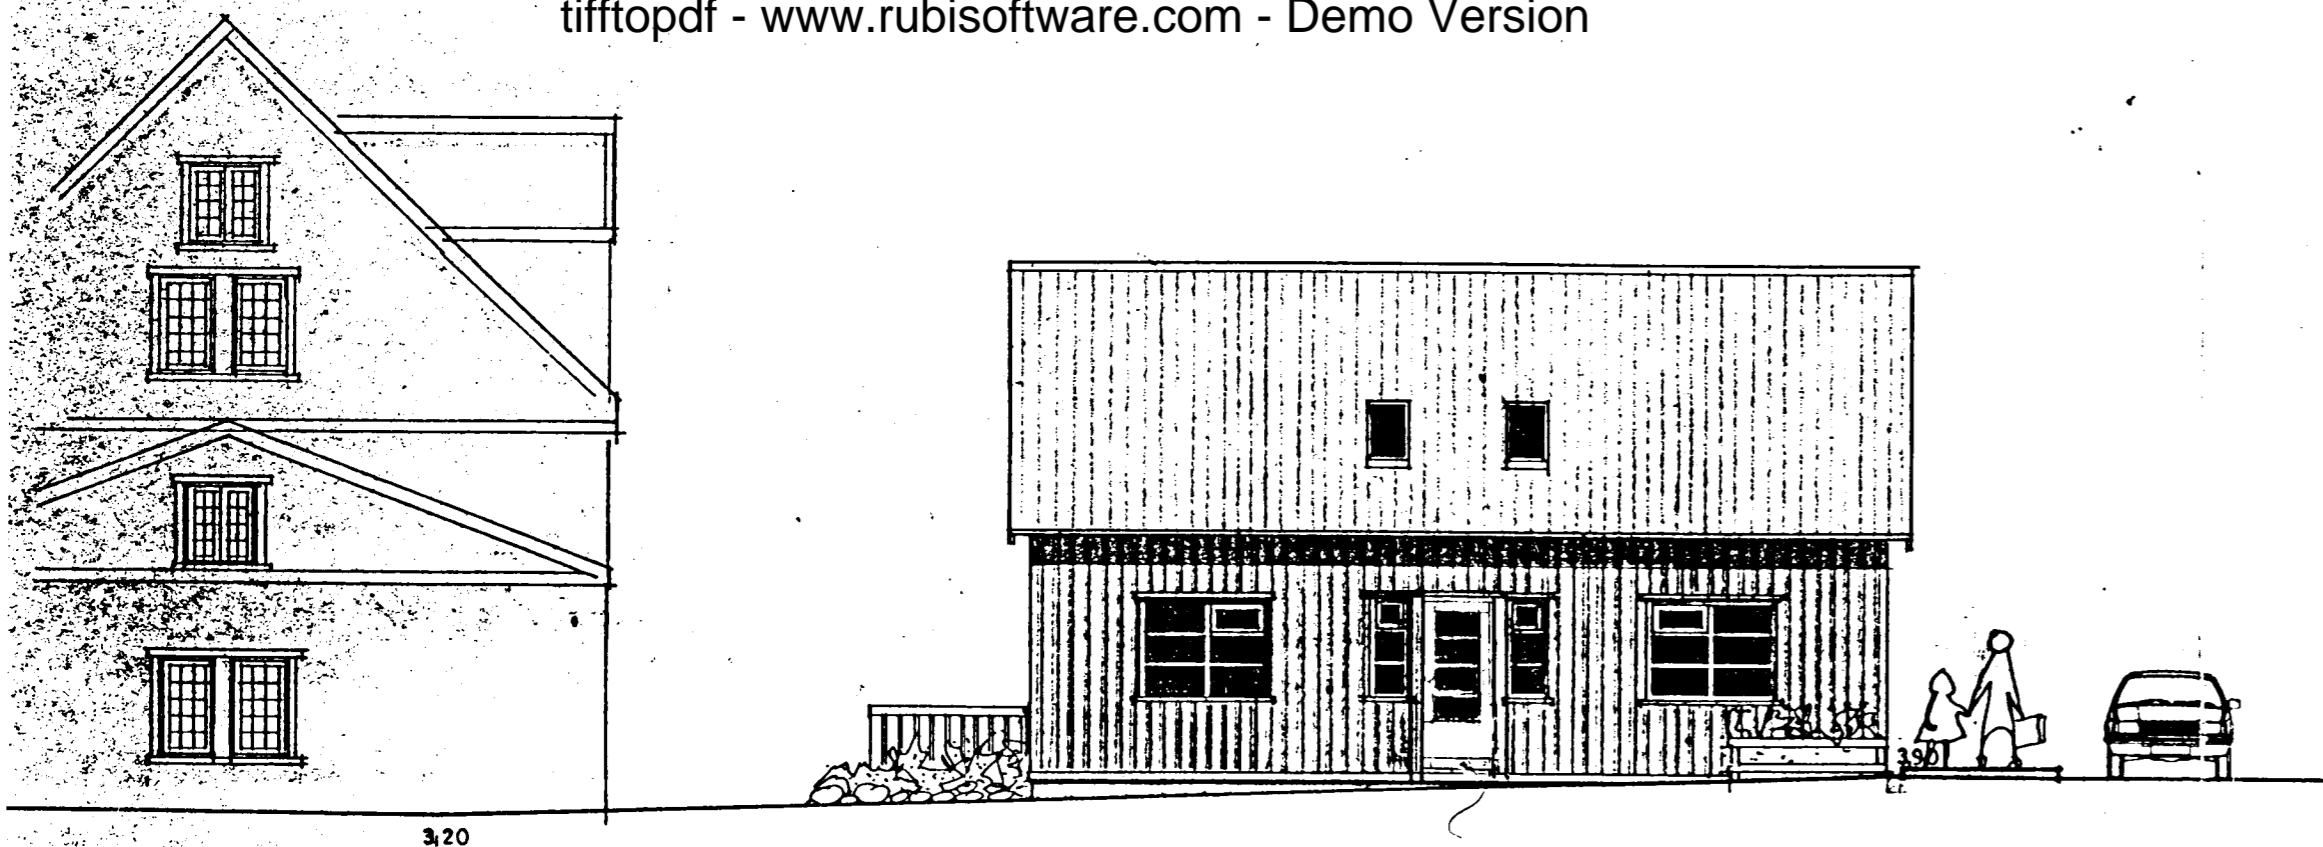

VESTUR 1:100

NÝ HURÐ

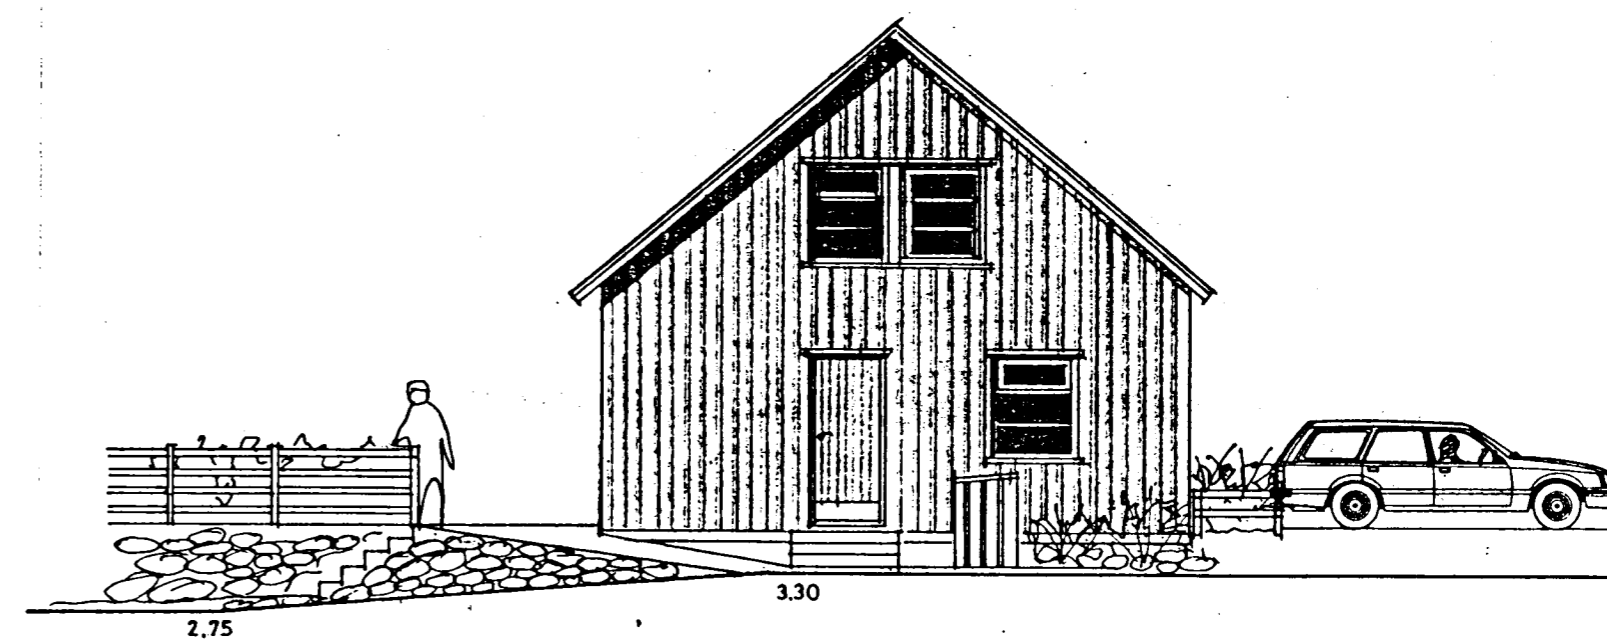

NÖRÐUR 1:100

Kristján Ásgeirsson

Vesturgata 8 - breyting á notkun og innra fyrirkomulagi - ný hurð á vestar hlíð 08.05.1992 1:100 - Haðnarfrjóstur boer / KEAS.

Byggingin er hönnuð 1984 af Páli V. Bjarnarsoni FAI