



Suður

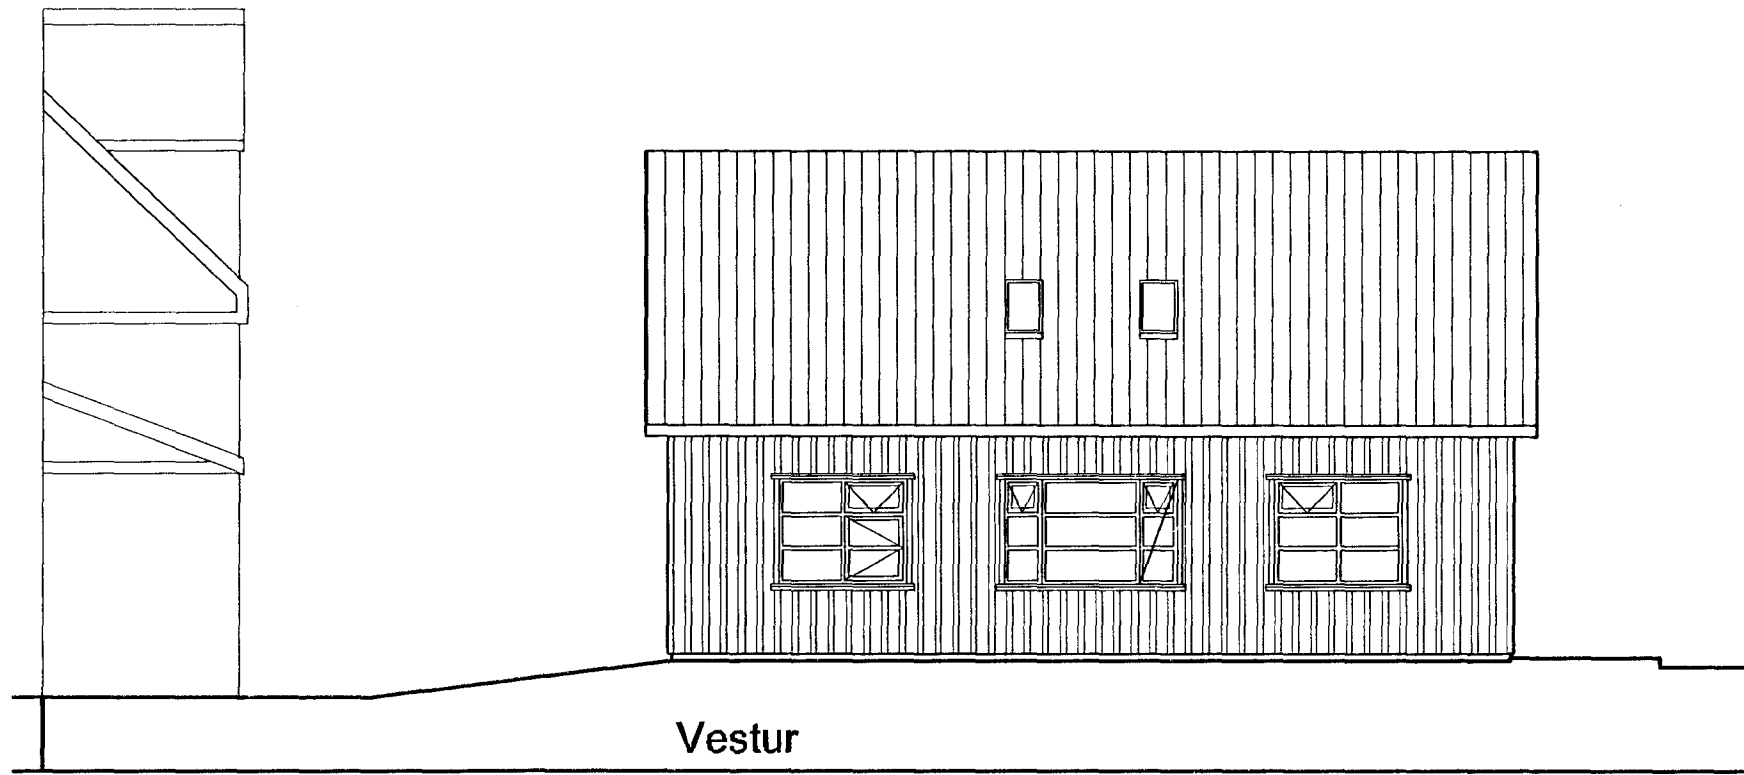


Vestur

Samþykkt þann
 12 JUN 2010
 Byggingaáskilfráttir í Hafnarfirði
 F.h. Sigurður Steinar Jónsson


breytt / dags. / teiknað / lýsing
 A/10.05.2010/Hurð breytt í glugga á vesturhlíð

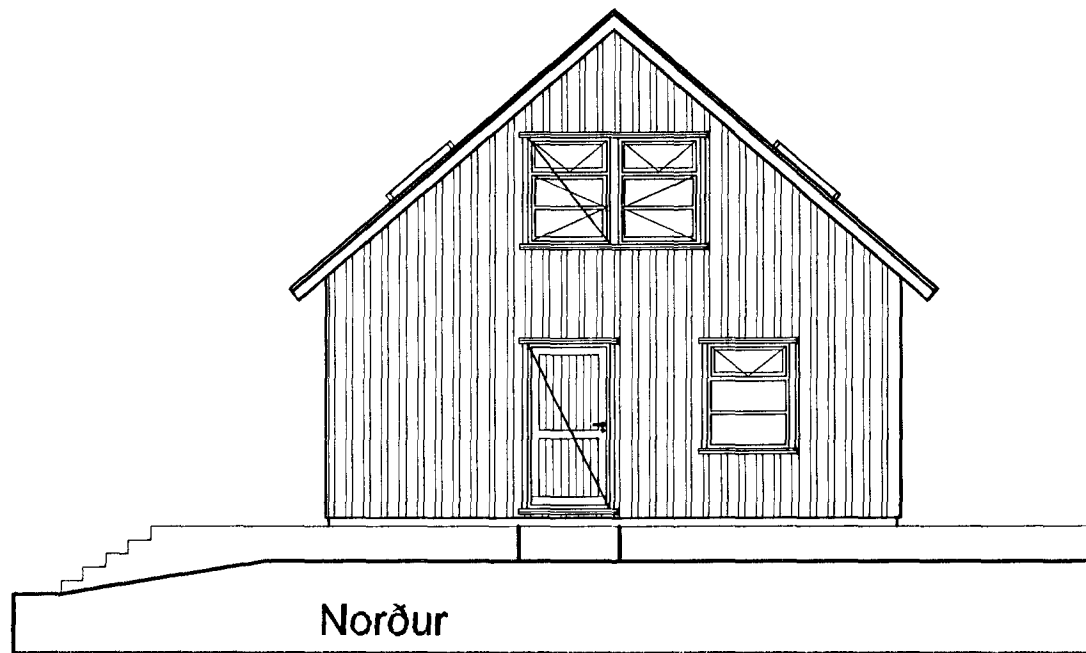


Norður

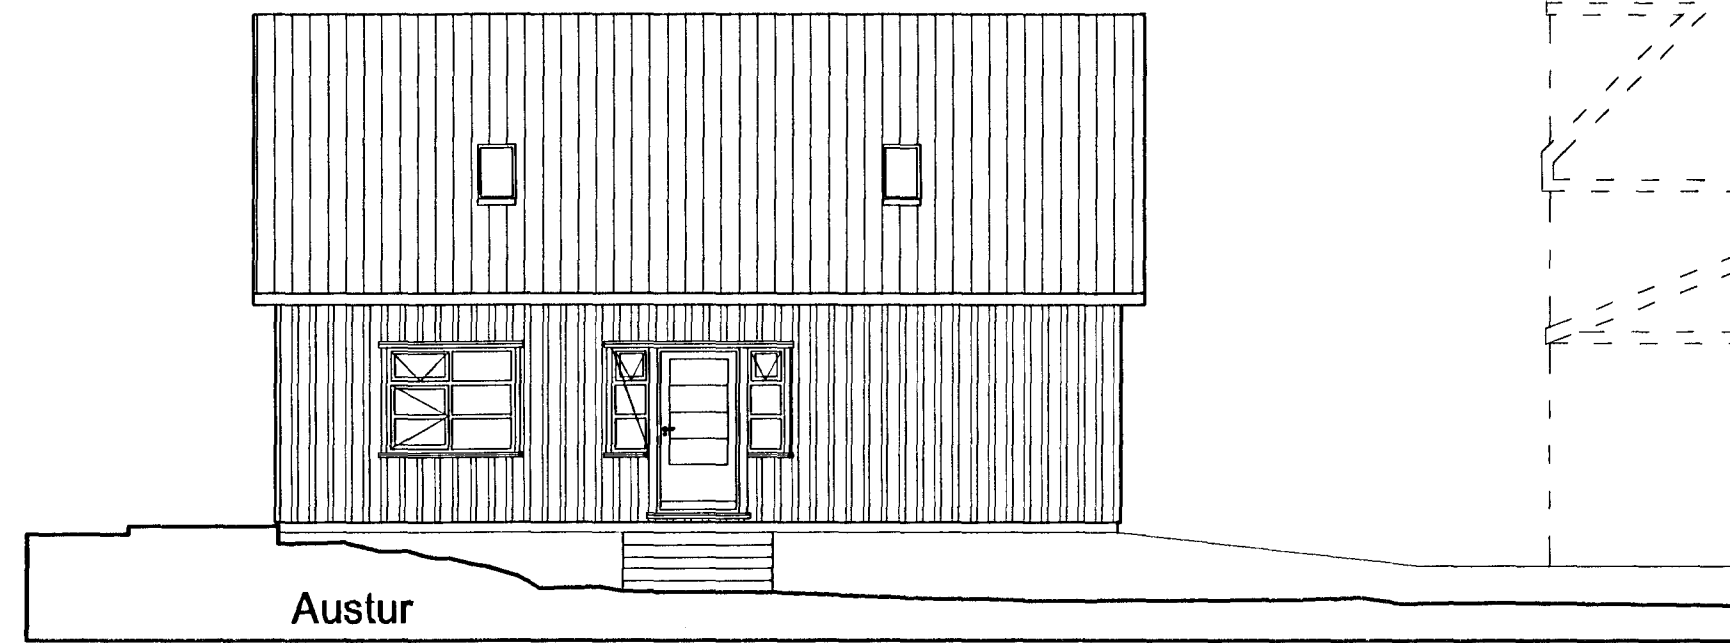

Austur

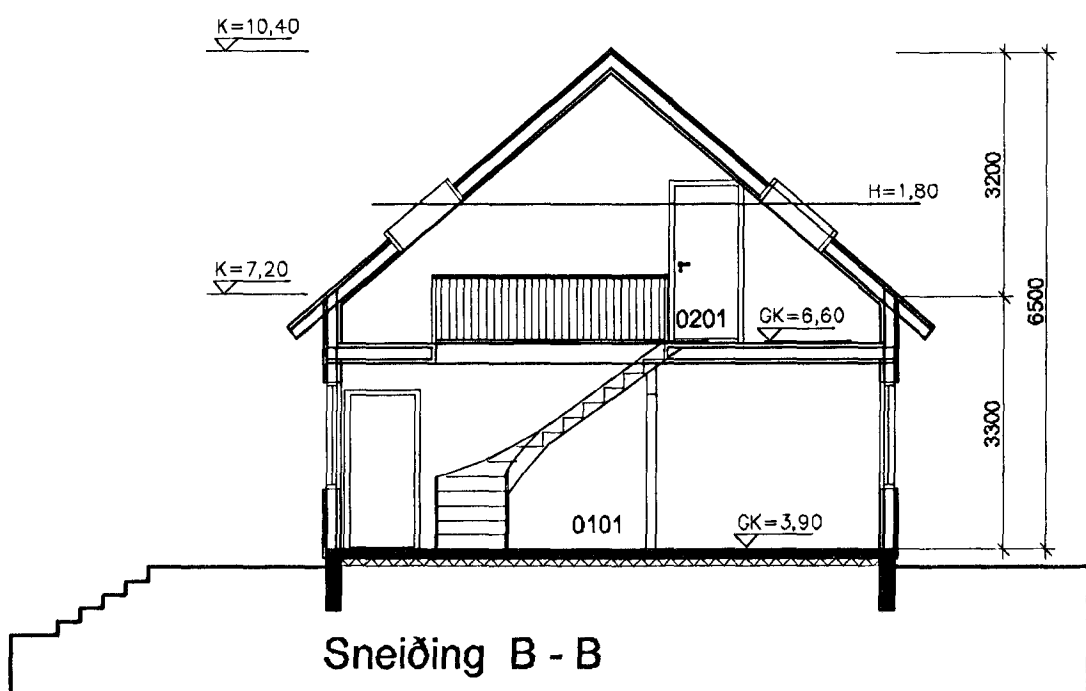

Sneiðing B - B

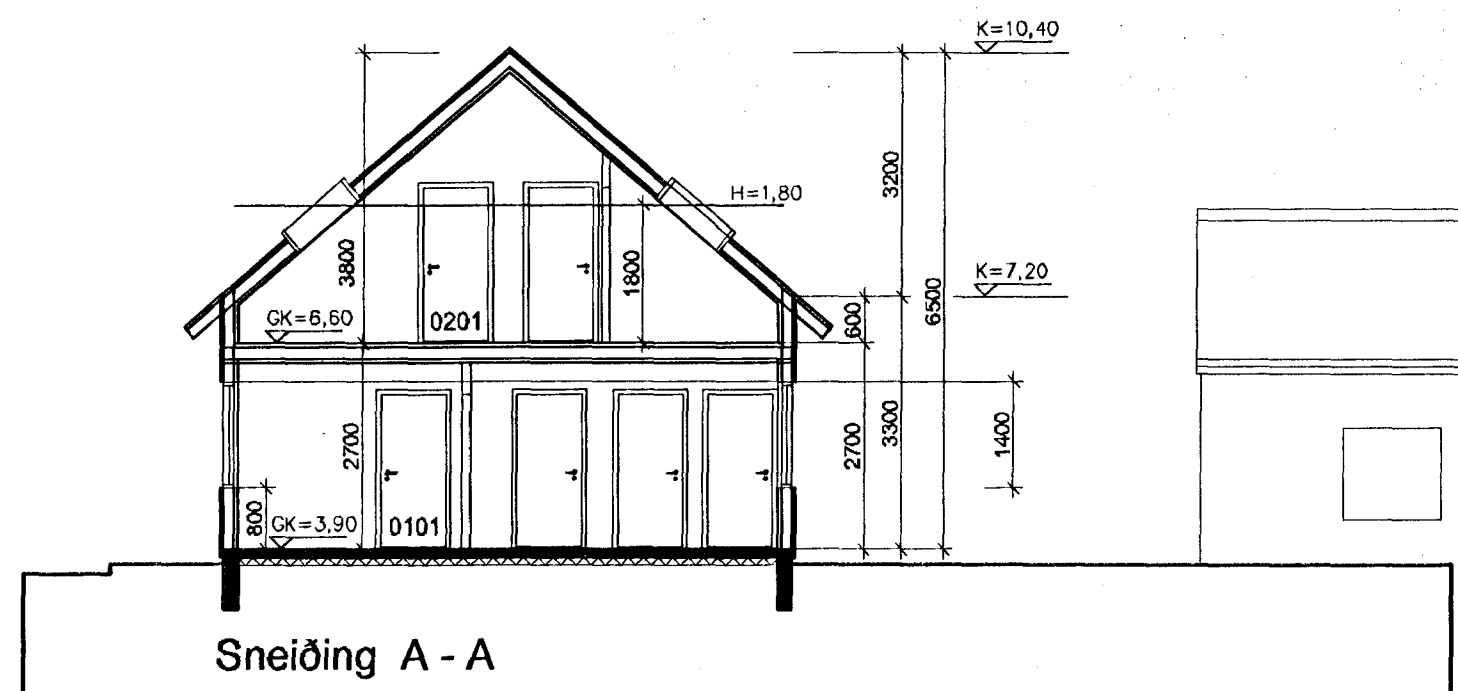

Sneiðing A - A

Vesturgata 8
 Hafnarfjörður
 Útlit
 Sneiðingar

Hannað / teiknað : ff Verknúmer : 101
 Mælikvarði : 1/100 Dagsetning : 25.02.04

Teikn.nr. 102

Aðalhönnuður :
 Friðrik Friðriksson arkitekt Fal, Kt: 211256 4519

Studio f
 Kelduhvammur 6, 220 Hafnarfjörður
 Kt: 430707-1670 Sími: 864 98 10 Netfang: studiof@islandia.is