




**TENGMÝND MELAGR. HITAVEITU.**

**SKÝRINGAR:**

ÖLL TÁKN OG SKÝRINGAR ERU SKV. ÍSLENSKUM STADLI, 1ST. LV.  
 GERT EK RÁÐ FYRIR AD EINANGELN MÚS SÉ SKV. BYGGINGARSAHAFKKT. EFNANGRUNDVAFKKT VEGGJA 10SM OG PAKS 20 SM.  
 HITALAGNIK SKULU VERA SVARTAR JARNPIPUR MED SKRUFUDUM TENGISTYKKJUM OG EFNANGKAST MED AMK 20 MM GLEULLAR-HÖLKUM OG VEÐAST MED PLASTI EDA SÍSLAPPPA.  
 VATNSLAGNIK SKULU VERA GALVANHÓÐADAR JARNPIPUR MED SKRUFUDUM, TENGISTYKKJUM OG EFNANGKAST SEM HITALAGNIK. KALDAR PIPUR OG TENGISTYKKI VEÐAST FYRST MED PLASTI EDA SÍSLAPPPA.  
 Á ALLA ÖFNA KOMI LOFTSKRUFUR STILLITÉ OG SÖLFVIRKIR ÖFNOKAR.  
 ÖFNASTERÐIR SKULU MIÐAST VID HITAVEITU AT 40°C. ALLAR TENGINAR AD OG FRÁ ÖFNUM ERU 10MM. NEMA ANNAKS SÉ GETID.

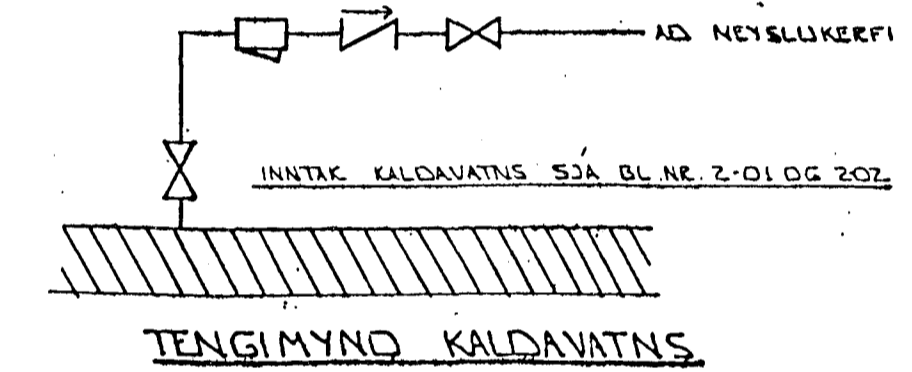

**GRUNNMÝND 2 HÆÐAR 1:50**

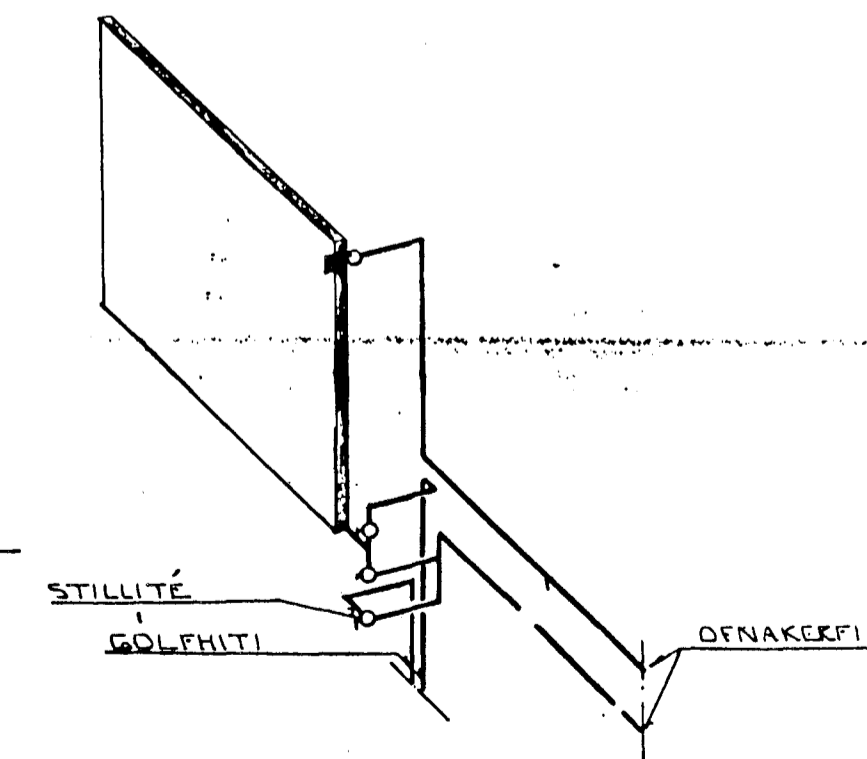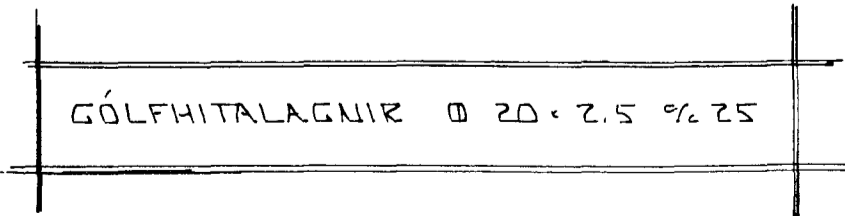

**TENGING GÓLFHITA.**


AD ÖFNAKERFI  
 ÖFNAKERFI  
 SÖLFVIRKIR ÖFNOKAR

01	APRIL 99	BÆTT VID GÓLFHITA	
		TILVIRA SKIPULAGI BR	GH
BR:	DAGS.	EDLI BR.	SIGN.

**VESTURHOLT 13  
 HAFNARFIRÐI**

**HITA - VATNS OG FRÁREUNSLIS-  
 LAGNIK 2 HÆÐAR**

MKV 1:50  
 DAGS. MAI '98  
 VERK NR. 9802  
 TEIKN NR. 2-05  
 HANNAD  
 TEIKNAD GH  
 YFIRFARIÐ

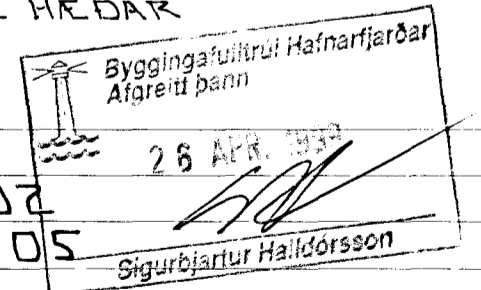

**TÆKNIPJÓNUSTA  
 SIGURDAR ÞORLEIFSSONAR ehf**