sjá verkteikningar :
grunnmyndir og sneiðingar 1 : 50
frág. veggja, loftapl. og þaka 1 : 20
þakeinangrun; útloftun og þakbrúnir 1: 5
yfirlit gluggar, hurðir 1:20, lykilmyndir 1:100
svalahandrið, kvistur, ofl.

Samþykkt á fundi byggingarnefndar þann
27 DES. 1995
Byggingafulltrúinn í Hafnarfirði
F.h. Kristján Þórarinsson

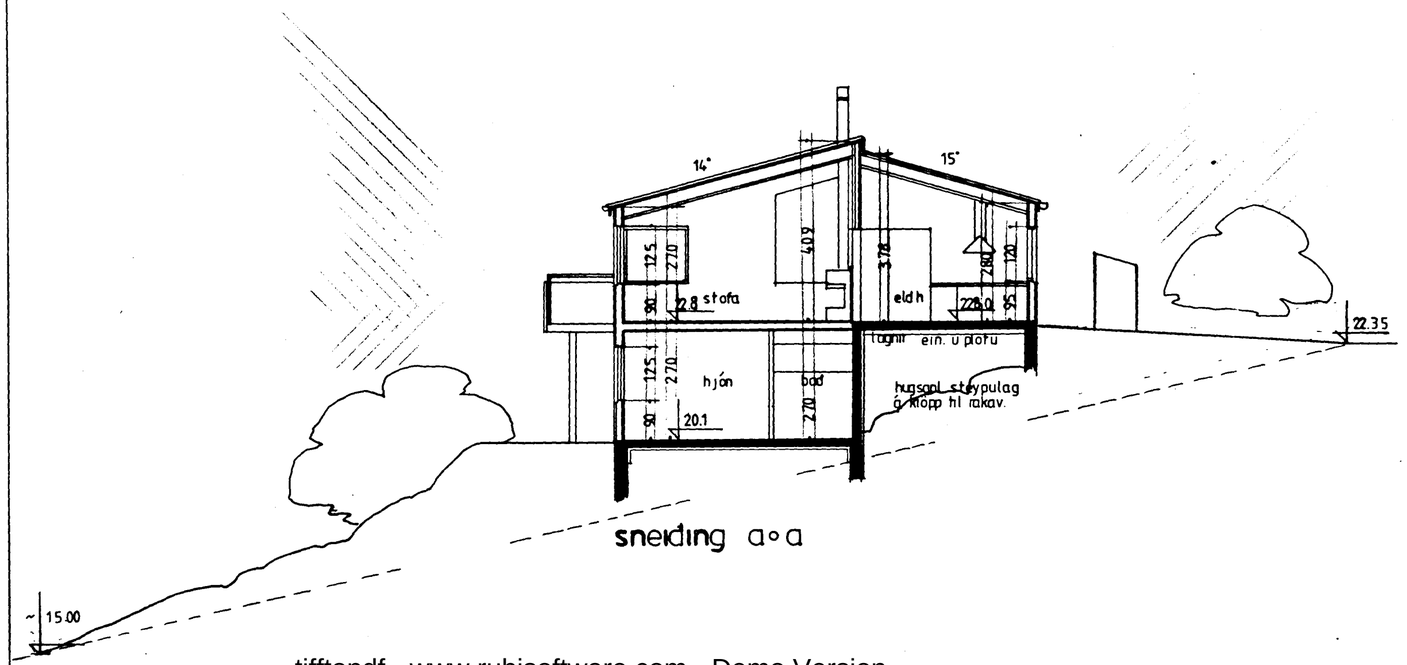

tifftopdf - www.rubisoftware.com - Demo Version

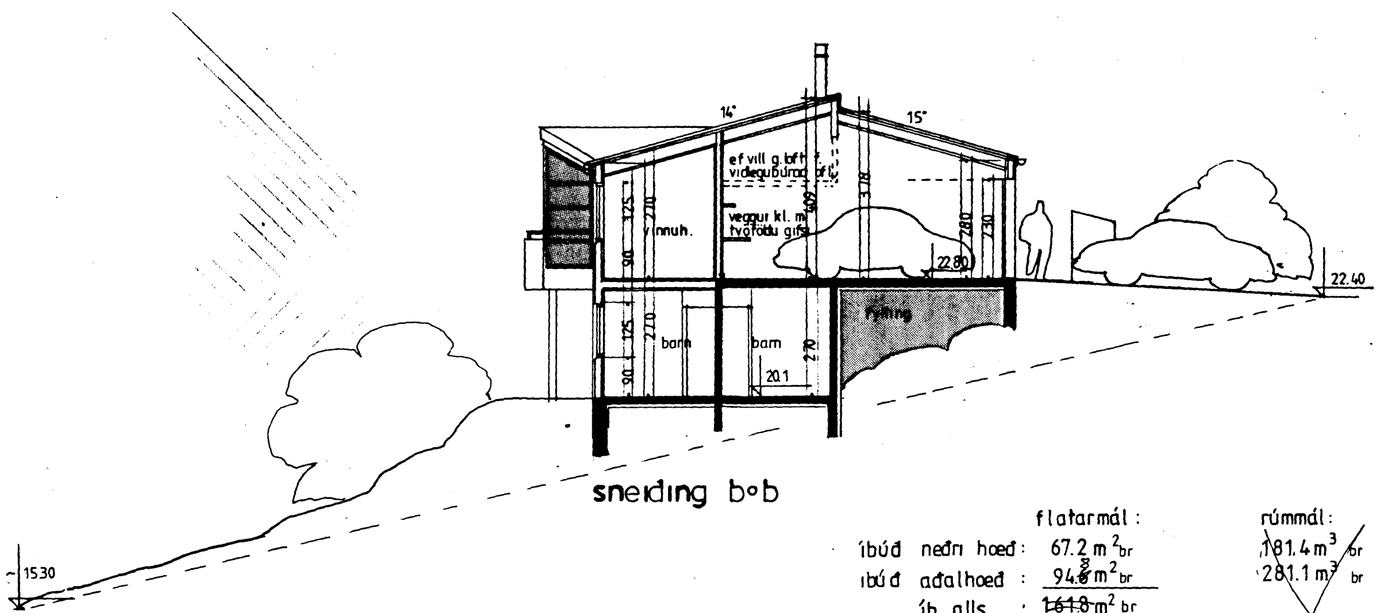

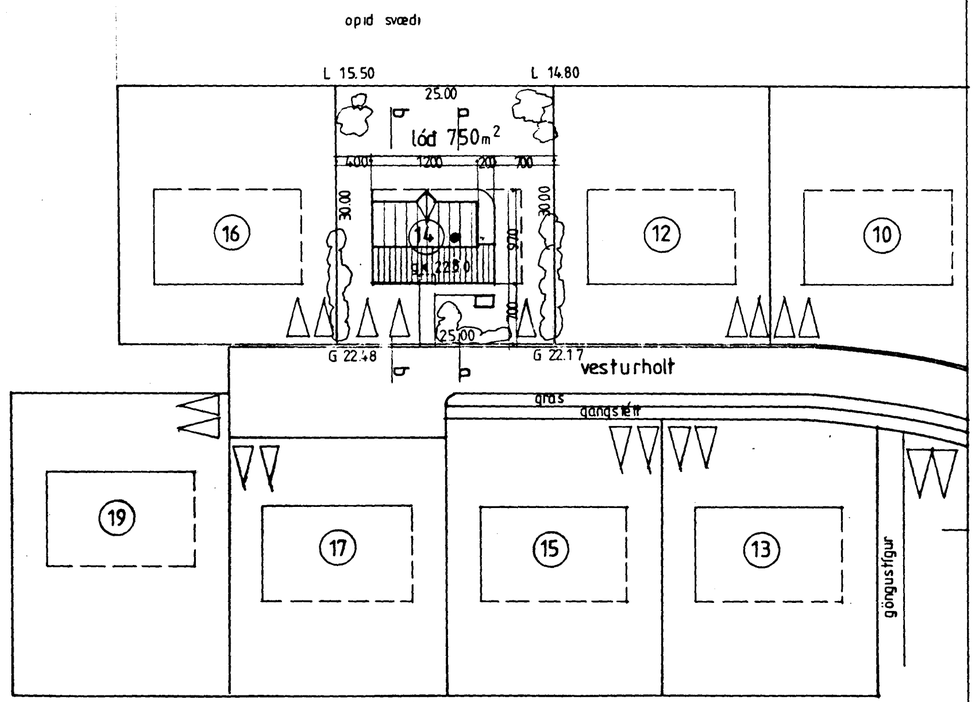

afstöðumynd 1:500

		flatarmál:	rúmmál:
íbúð	neðri hæð :	67.2 m² br	181.4 m³ br
íbúð	aðalhæð :	~~94.8~~ 93.9 m² br	281.1 m³ br
	íb. alls :	~~162.0~~ 161.1 m² br	
	bílsk.	29.8 m² br	104.5 m³ br
	garðúthg. kjallara :	~~7.9~~ 8.2 m² br	21.3 m³ br
	hús alls :	~~199.5~~ m² br	~~588.3~~ m³ br
		200.0 m²	621.0 m³

br. des'95 hús hækkað um 30 cm

vesturholt 14
afstöðumynd, sneiðingar

1:500
1:100
des. '95

01

guðm. gunnlaugsson arkitekt fai kt 190554-3419
teiknistofa 17 s:5677735
Guðm Gunnlaugsson