
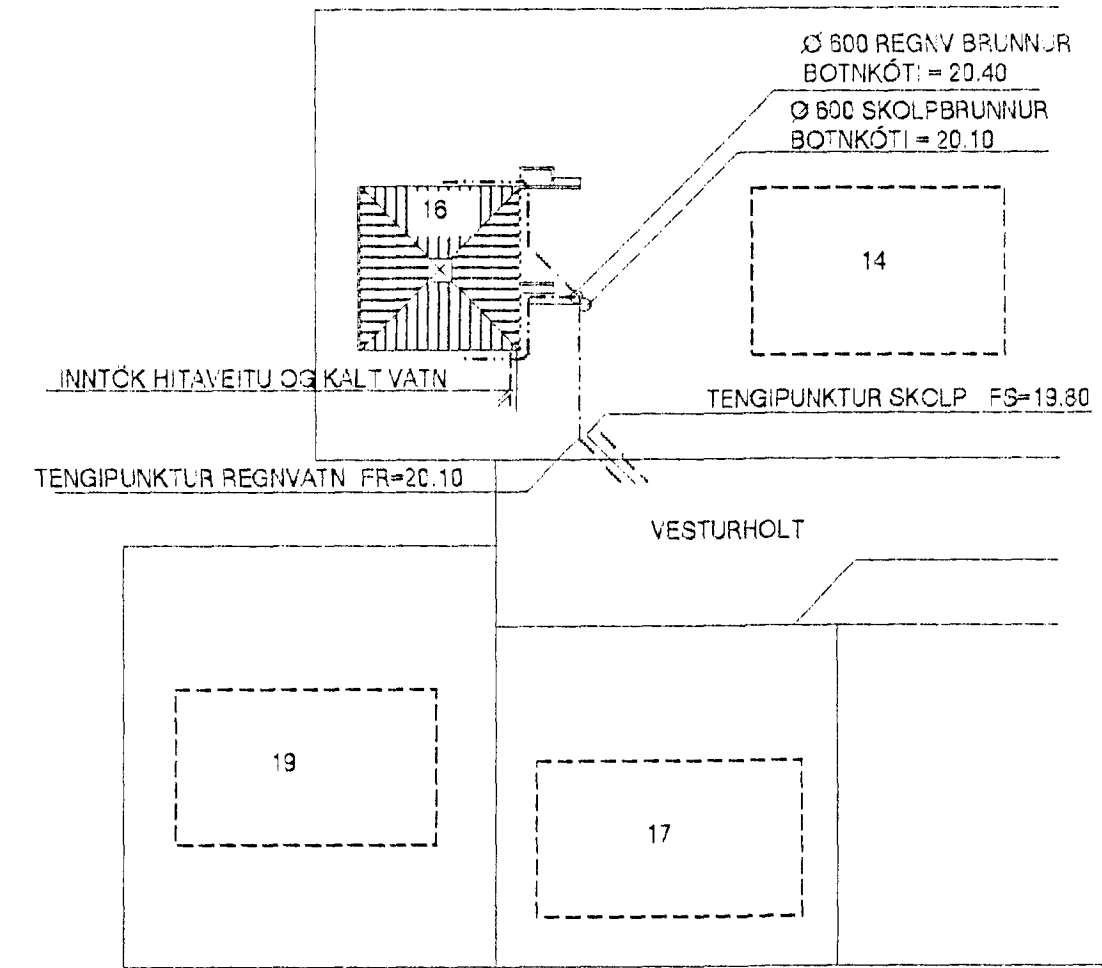


AFSTÖÐUMYND MKV. 1:500

Úr Gildi

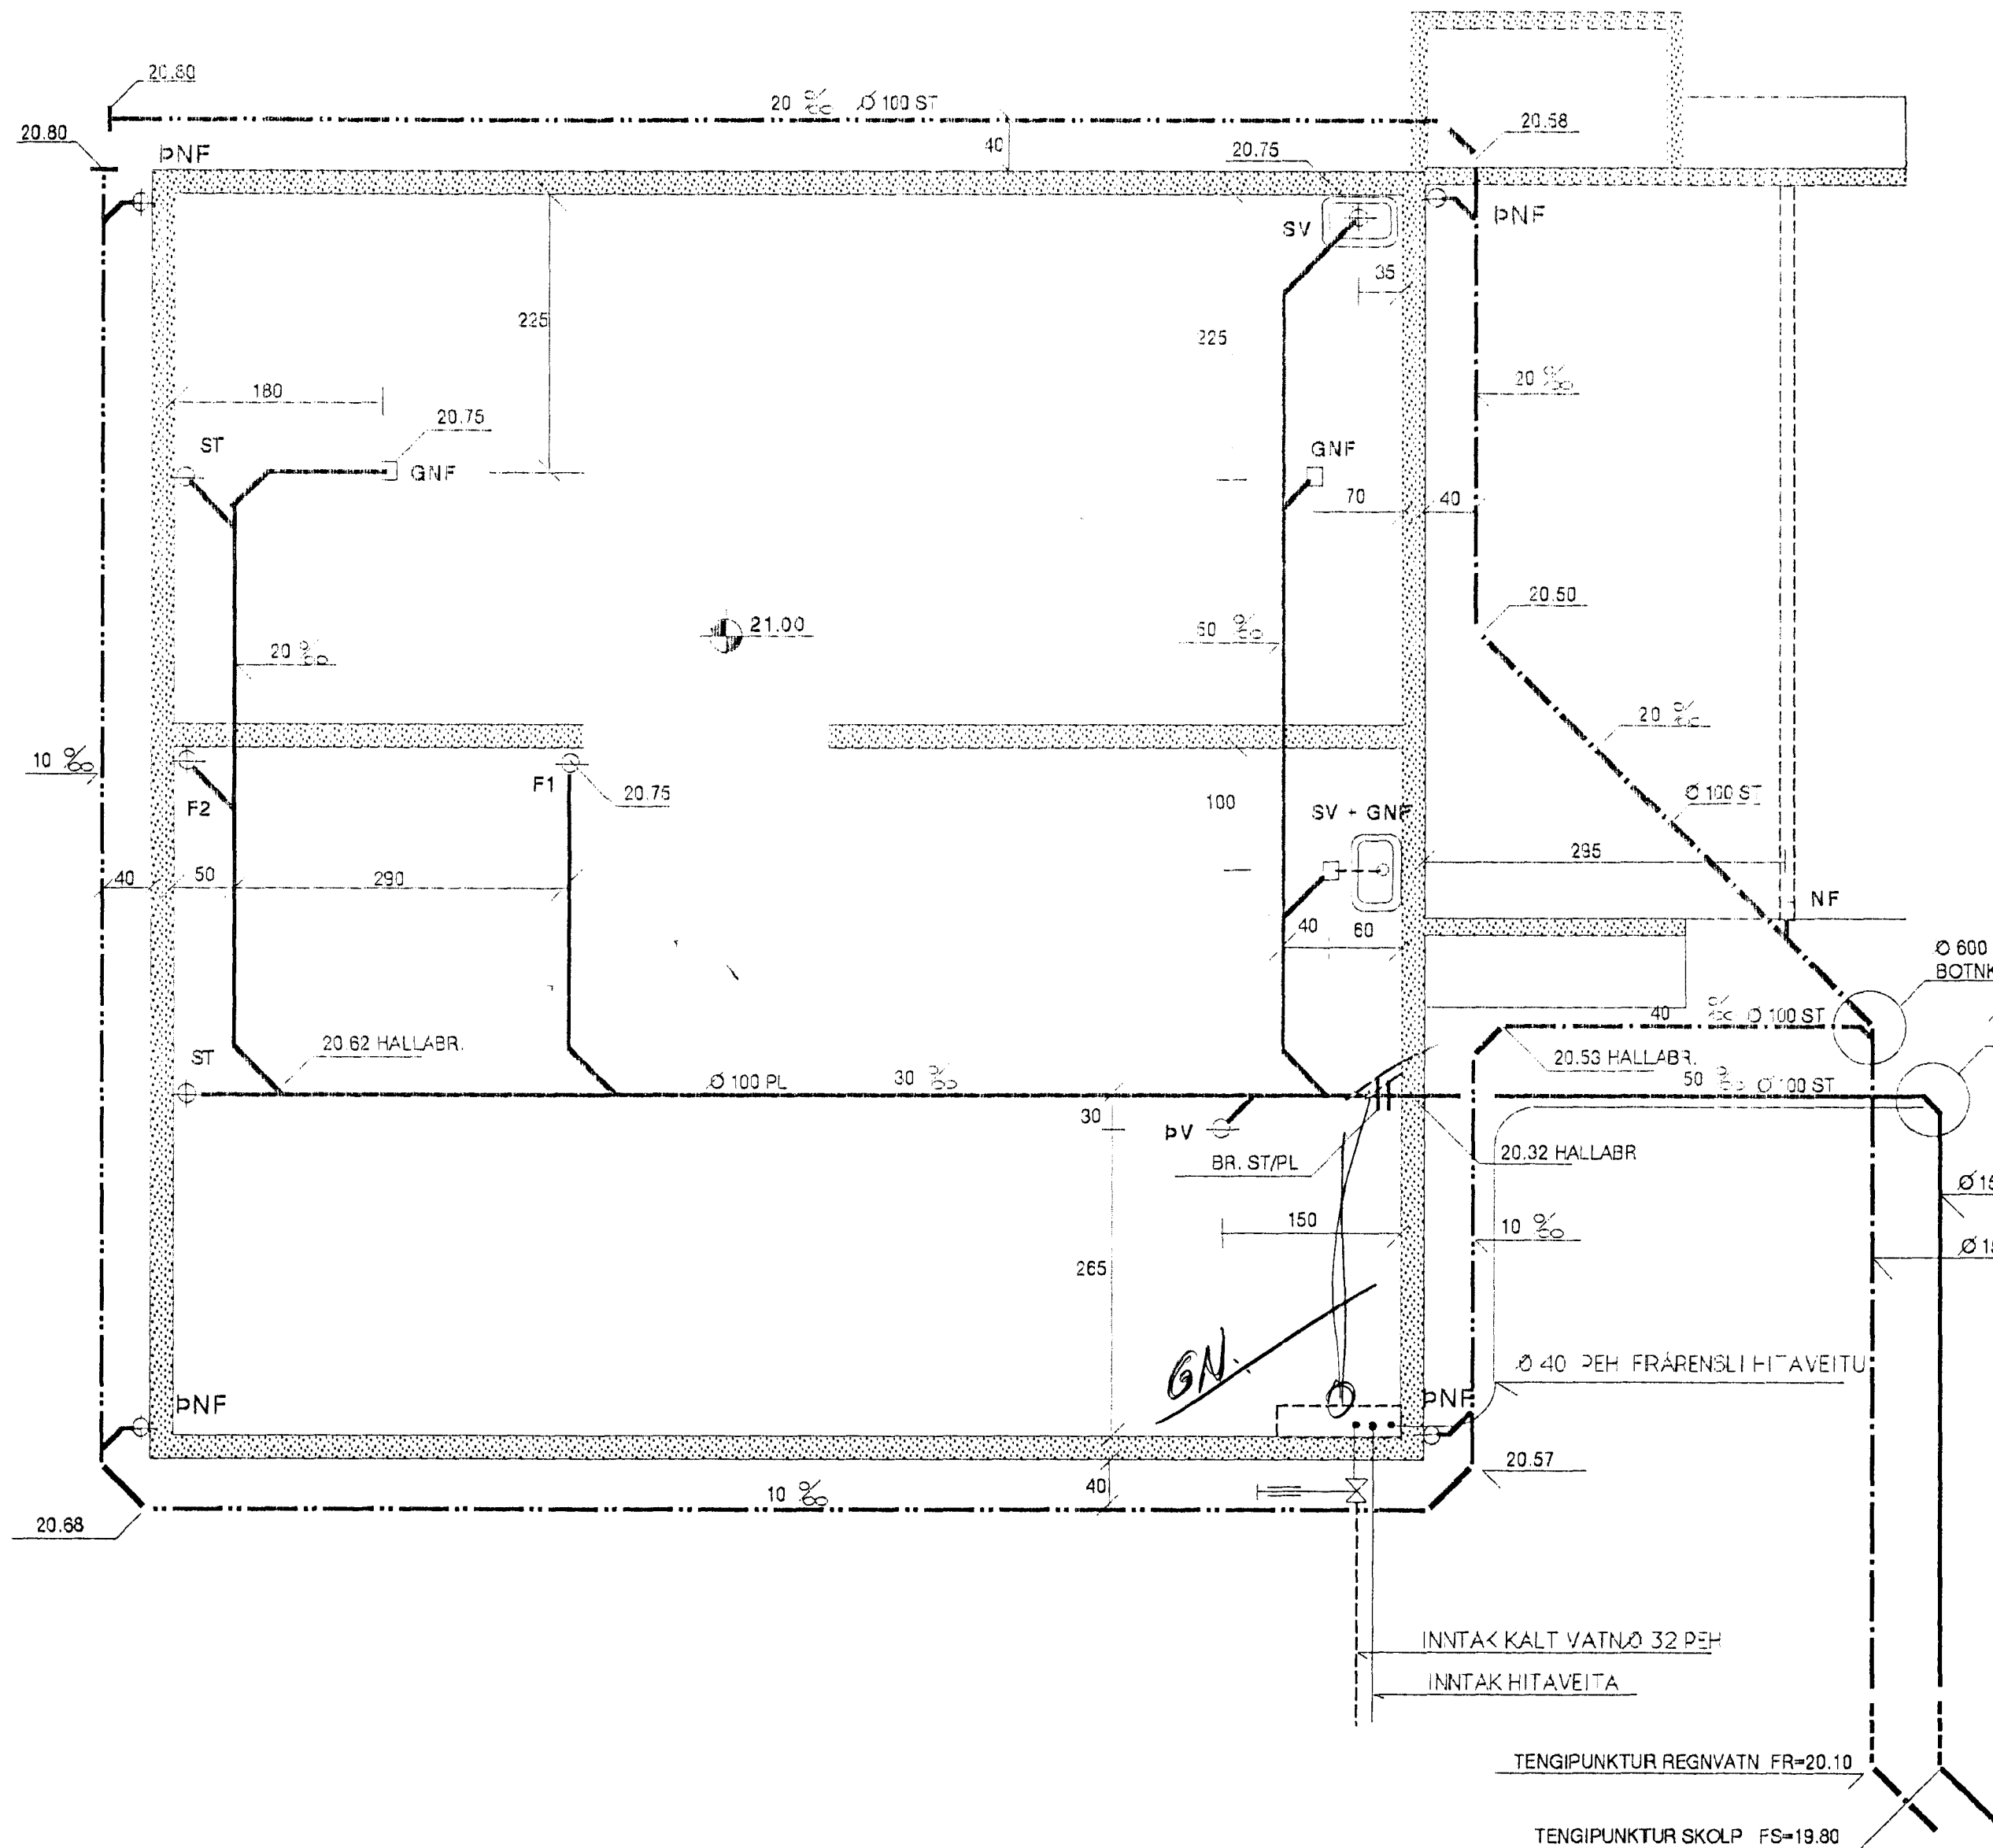

Plast - stein 2 brunnar

SKÝRINGAR :

ÖLL RÖR UTANVIÐ GRUNN ERU Ø 100 mm STEINRÖR
NEMA ANNAÐ SÉ TEKIÐ FRAM Á TEIKNINGU
ÖLL RÖR INNI GRUNNI ERU Ø 100 mm PLASTRÖR

ALLIR KÓTAR ERU Í METRUM

ALLAR MÁLSETNINGAR ERU Í SENTIMETRUM

- SKOLPLÖGN
- HEILPÖKKUD REGNVATNSLÖGN
- HÁLPÖKKUD REGNVATNSLÖGN

ÓGILT

Ⓐ BREYTT 7.11.1991 (ÞAKNIÐURFÖLL SETT INN)

KVARÐI : 1:50	TV	VERKNR.
DAGS .OKT. 1991	TÆKNIVANGUR S/F	TEIKN. NR. 2.01
HANNAÐ : M.G	GRENSASVEGUR 16 108 REYKJAVÍK. S 67 88 45	BREYTT DAGS.
TEIKNAD : M.G	VERKEFNI : VESTURHOLT 16 HAFNARFIRÐI	HEITI : GRUNNLAGNIR
YFIRFARID : <i>Magnús Gylfason</i>	MAGNÚS GYLFASON	F.T.F.]