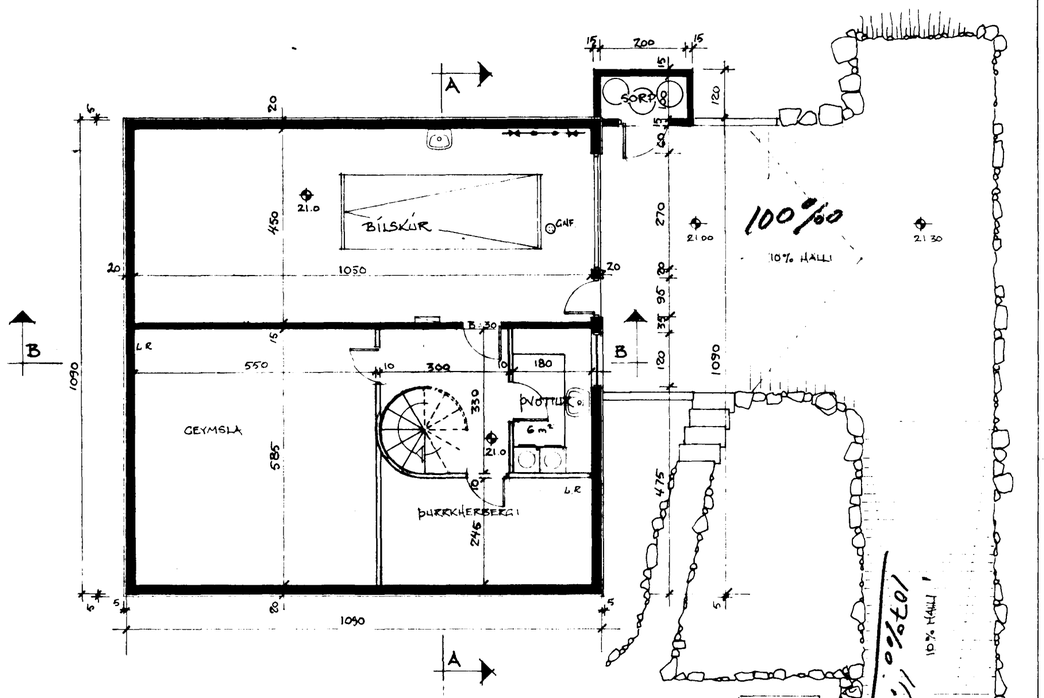

GRUNNMYND KJALLARA
MKV. 1 : 100

tifftopdf - www.rubisoftware.com - Demo Version

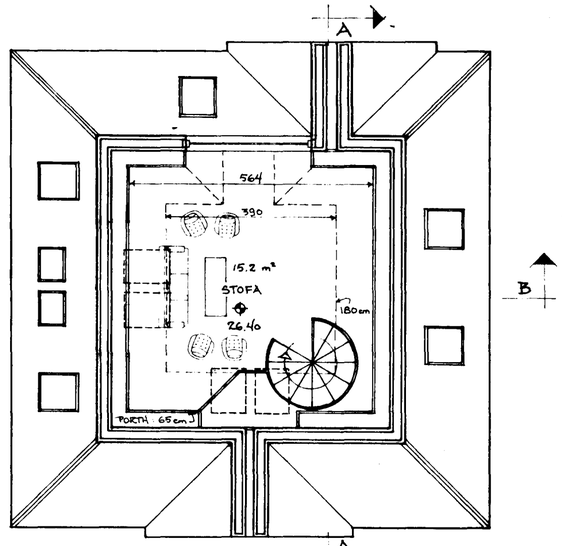

GRUNNMYND II. HÆÐAR
MKV. 1 : 100

Samþykkt á fundi byggingarnefndar þ. 21.08. 1991
BYGGINGAFULLTRÚINN
Í HAFNARFIRÐI
Sigurbj Hall

HÚSIÐ VERÐUR KLÆTT MEÐ HVÍTU BÁRUJÁRNI
GLUGGAR OG ÞAKKANTAR DÖKKBRÚNIR

FLATARMÁL	BRÚTTÓ	NETTÓ
KJALLARI	120.6 m²	109.8 m²
I. HÆÐ	73.4 m²	64.9 m²
II HÆÐ	20.4 m²	16.2 m²
	214.4 m²	190.9 m²

RÚMMÁL : 660 m³
LÓÐ : 750 m²
NÝTINGARHLUTFALL 0.28

max 32.88.

max 36°

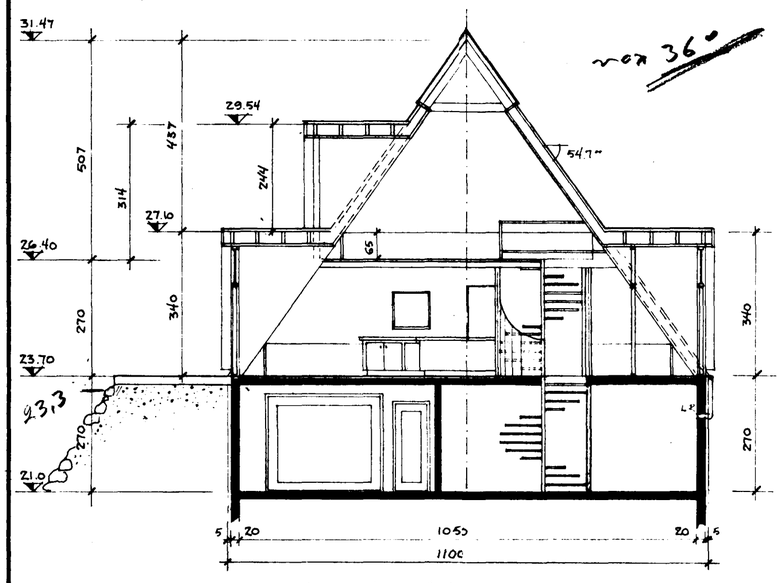

SNEIÐING AA

10.47

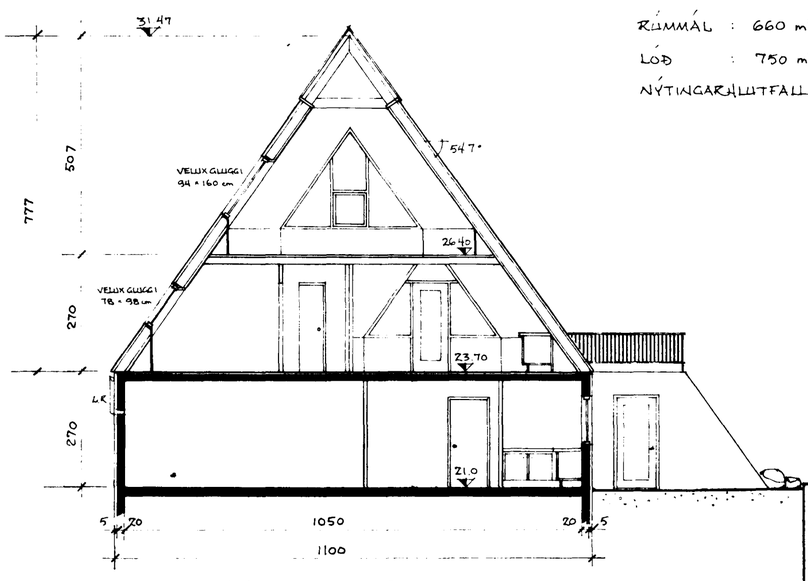

SNEIÐING BB

max 9,58

23,30 + 9,58 = 32,88.

Afl. lagnalína
$F_L = 19,80$ $F_R = 20,10$.

VINNUSTOFA II VESTURVÖR
KÓPAVOGI SÍMI 4·01·15

VÍFILL MAGNÚSSON ARK. K.T. 171238-4639
HALLA HANNESDÓTTIR K.T. 220851-7889

HEITI VESTURHOLT 16, HAFNARFIRÐI,
EIGN GUNNARS BJARNAS. & KRISTÍNAR HALLGRÍMSDÓTTUR
TEIKN. GRUNNMYNDIR & SNEIÐINGAR **MKV.** 1 : 100

DAGS. ÁGÚST 1991 SAMÞ.
TEIKN. BREYTT

2