



GRUNNMYND I HÆÐ MKV. 1:100.

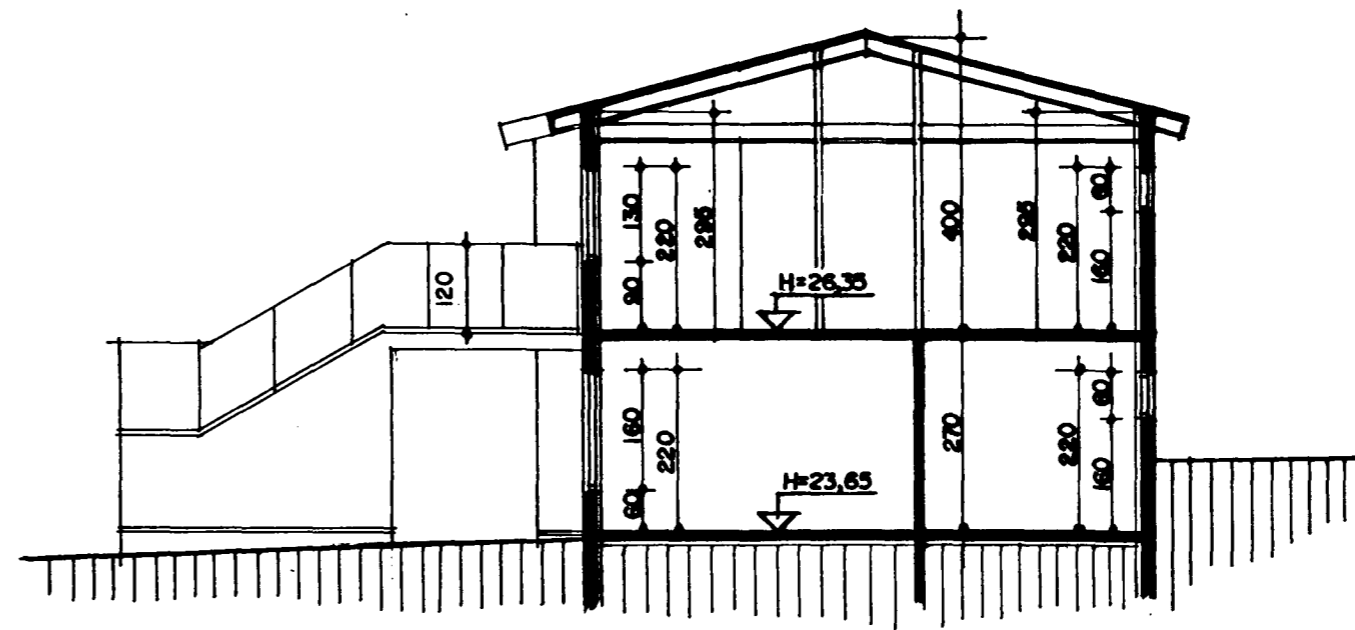

SNID A-A MKV. 1:100.

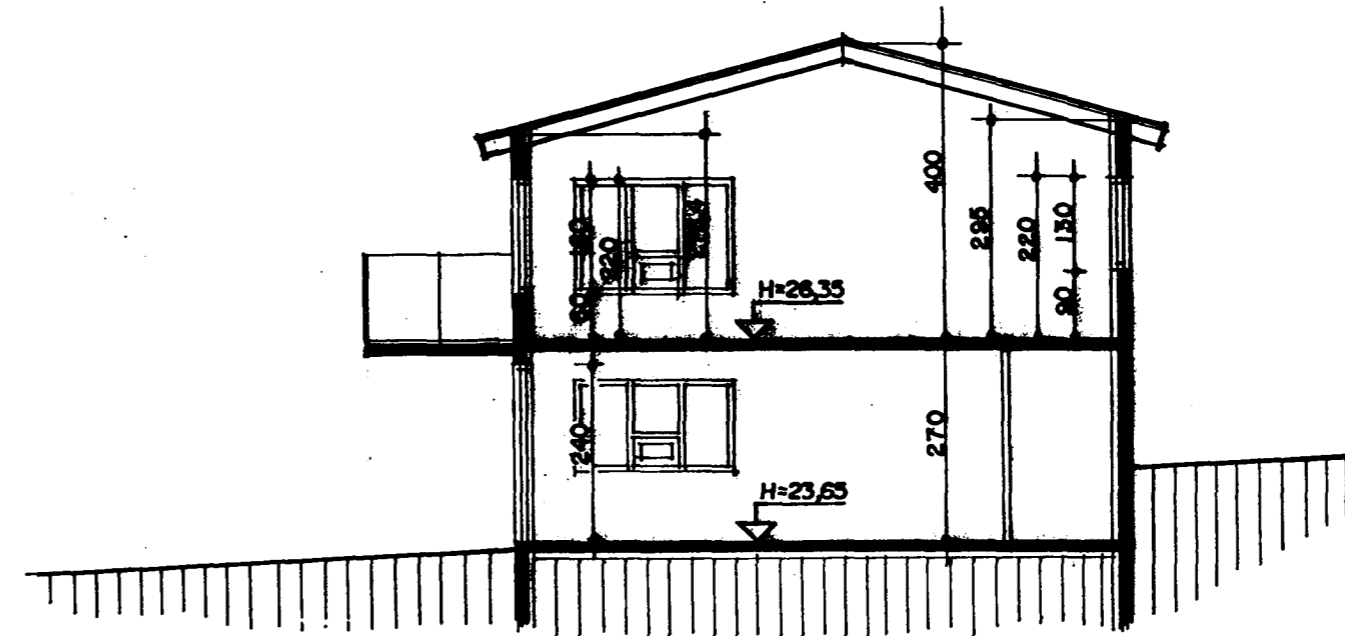

SNID B-B MKV. 1:100.

Skráningartafla: Vesturholt 17 Hafnarfirði										Skrásetjari: Sigurður Þorvarðarson											
Landsnúmer: 122884					Kennitala: 141250-4189																
Matskrástanúmer: 01					Útgáfa: 4.01					Dags.: 10-06-99											
Uppskipting og lýsing		D0	D1	D2	D3	D4	D5	D6	D7	D8	D9	D10a	D10b	D11	D12	D13	D14	D15	D16	D17	
Lokun	Rými hæð-röð	Nöfnun	Nöfnun	Nöfnun	Nöfnun	Eignarhald	Stærð m²	Stærð m²	Sígar m²	Op m²	Stærð m²	Stærð m²	Stærð m²	Stærð m²	Stærð m²	Stærð m²	Stærð m²	Stærð m²	Stærð m²	Stærð m²	
							237,0	0,0	0,0	0,0	237,0	0,0		753,5	202,8	237,0				624,700	
														23,7							
		01	1. hæð				118,5	0,0	0,0	0,0	118,5	0,0		320,0	101,3	118,5					
A	0101	Íbúð	N	0101			79,9				79,9	2,70	2,70	215,7	68,8	79,9	2,70			185,220	
A	0102	Bifreiðageymsla	B	0102			30,8				30,8	2,70	2,70	83,2	26,9	30,8	2,70			72,630	
A	0103	Geymsla	N	0201			7,8				7,8	2,70	2,70	21,1	5,8	7,8	2,70			15,660	
C	0104	Verönd	N	0101			19,3				19,3										
		02	2. hæð				118,5	0,0	0,0	0,0	118,5	0,0		409,8	101,5	118,5					
A	0201	Íbúð	N	0201			118,5				118,5	2,78	4,00	409,8	101,5	118,5	3,48			351,190	
C	0202	Útróppur/peltur	U	X			21,9				21,9										
Aðugasemdir																					
Við útbætur nettóflata er mibúð við að óveggit með einangrun séu 0,28 m.																					
Bifreiðageymslan 0102 líklytur íbúð 0201.																					
Sérhlakarfi er fyrir hvora íbúð, svo og sér rafmagnskerfi.																					
Inntakadöfn 0105 er 3,1 m² og 6,8 m². Sorpgæmslan 0106 er 3,4 m² og 6,1 m².																					
Samtöl nr samra																					
Eignarhald																					
	Eignarhald	Nöfnun	Birt stærð m²	Stærð m²	Stærð og samtöl m²																
	0101	Íbúð	79,9	185,220	185,220																
	0102	Bifreiðageymsla	30,8	72,630	72,630																
	0201	Íbúð	126,3	386,850	386,850																
		Allt	237,0	624,700	624,700																

VESTURHOLT 17 HAFNARFIRÐI
 Sigurður Þorvarðarson byggingafræðingur bfi. Teiknistofan Strandgötu 11 220 Hafnarfirði.
 (Kt. 141250-4189) Sími 5651510. fax. 5651299. Netfang: teiknistofan@islandia.is
 Skýringar: Aðaluppdráttur.
 Teikning: Grunnmynd 1 hæð, sniðmyndir og skráningartafla.
 Mælikvarði: 1:100.
 Undirskrift: *23/2 2000. EJP*
 Blað nr: 1/3 Dagssetning. 07.06.1999.
 Breytt: SKRÁNINGARTÖFLU BREYTT OG GLUGGI Í GEYMSLU STÆKKABUR 21.02.00.