


ATH Reiknað er með að öll sla salerni séu vegghengd

GK 27,95


GK 26,60

Frærensli hitaveitu
ø 32 psh, tengist í stein


GRUNNMYND 1:50

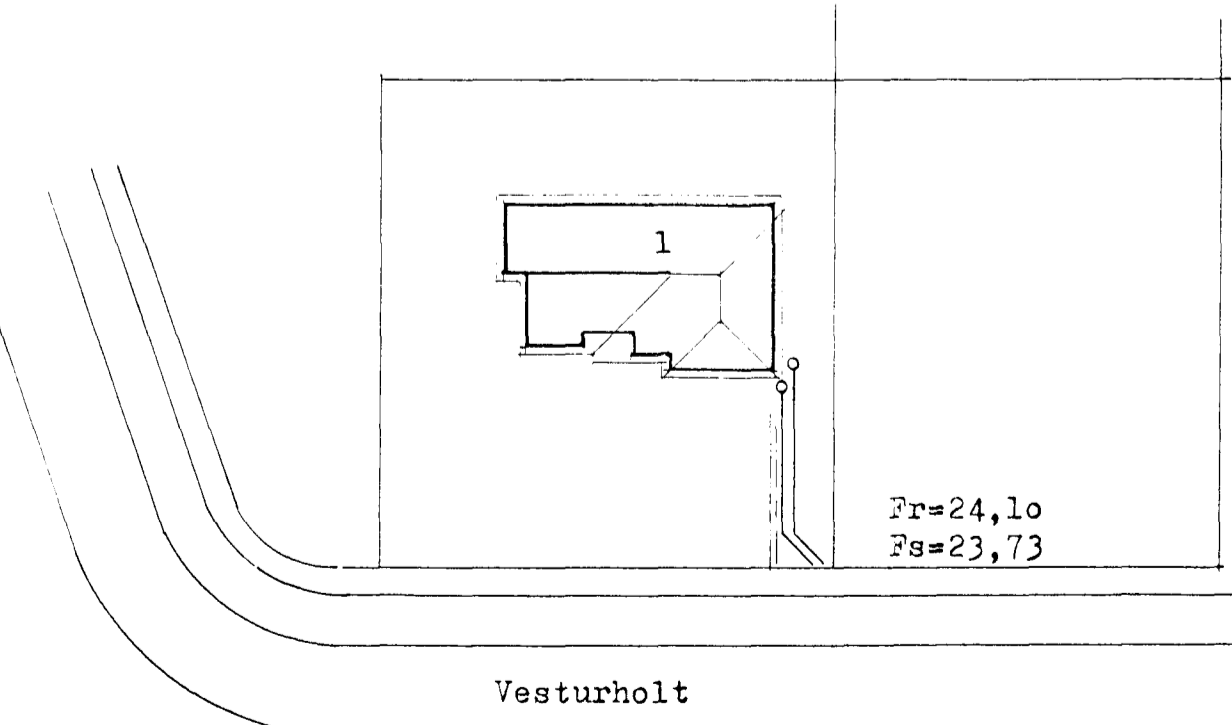

AFSTÖÐUMYND 1:50

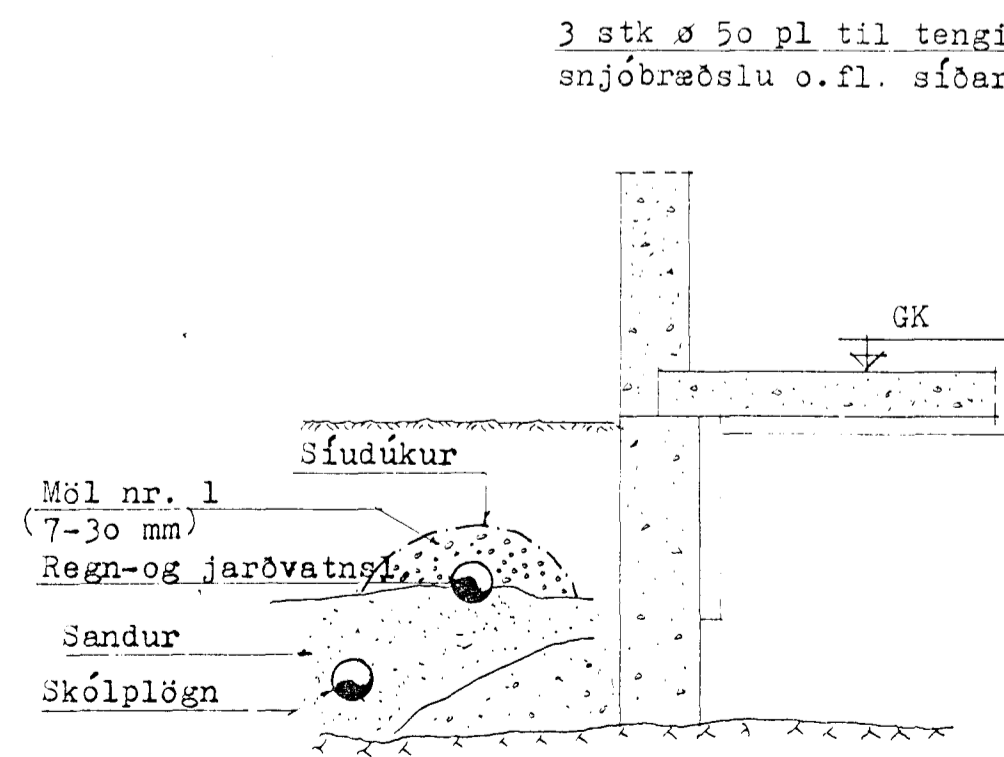

SNID 1:20

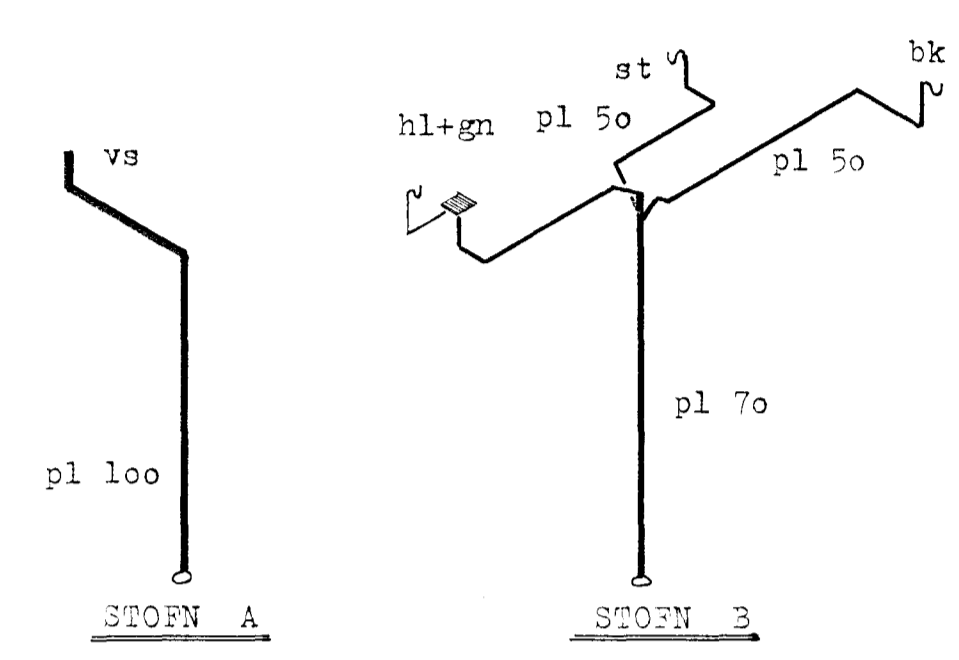

SKÝRINGAR

ALLAR LAGNIR Í GRUNNI ERU Ø 100 PVC NEMA REGNVATNSLÖGN Í PLANI OG HEIMEDATENGINGAR SEM ERU STEINRÖR.

SKÓLPLÖGN Ø 100 PL, LAGMARKSHALLI 20 o/oo (2 CM PER METRA), HULIN 15 CM SANDLAGI ALLAN HRINGINN.

REGN- OG JARÐVATNSLÖGN (GÖTUD) Ø 100 PL, LAGMARKSHALLI 10 o/oo, 15 CM SANDLAG UNDIR, MÖL NR 1 (7-30 MM) YFIR, STUÐUKUR YFIR MÖL.

REGN- OG JARÐVATNSLÖGN (GÖTUD) Ø 100 PL, LAGMARKSHALLI 10 o/oo, HULIN 15 CM SANDLAGI ALLAN HRINGINN.

JARÐVATNSLÖGN (GÖTUD) Ø 100 PL, LAGMARKSHALLI 5 o/oo, FRÆNGIN EINS OG REGN- OG JARÐVATNSLÖGN.


VATNSLÖGN, Ø 32 PEH, SPINDILLOKI UTAN VID HÚS.

HÆÐ A LÖGNUM ER GEFIN UPP Í M OG A VID NEDRI BRUN RÖRA. LAGNIR SKAL LEGGJA Í ÞJAPPADAN SAND. ALLAR HALLA- OG STEFNUBREYTINGAR SKAL GERA MED ÞAR TIL GERDUM FORMSTYKKJUM. HAMARKSHALLI A LÖGNUM ER 300 o/oo (30 CM PER METRA).

Skólbrunnur
ø 600 pl bk.25,40
Regnvatnsbrunnur
ø 600 pl bk.25,70

Inntak kalt vatn
ø 32 PEH

Inntak heitt vatn

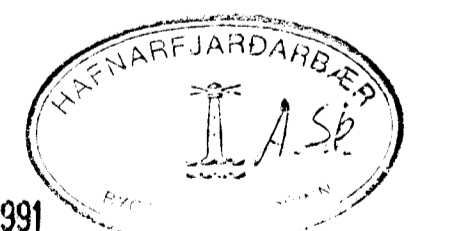

14 AUG 1991

VERKHEITI	VESTURHOLT 1	VERK. NR.	91 - 18
TEIKNING	LAGNIR Í GRUNN	TEIKN. NR.	B 02
GÍSLI GUDMUNDSSON FTFI		DAGS.	30.07.1991
REYKJAVÍKURVEGI 72, 220 HAFNARFJÖRÐUR		KVARDI.	1:50, 20, 500
SÍMI 91-652253		HANNAÐ	GG
SAMP.			
BREYTING B	BREYTING A	05.08.91 leiðr. kótar	