


GRUNNMYND • 1:50

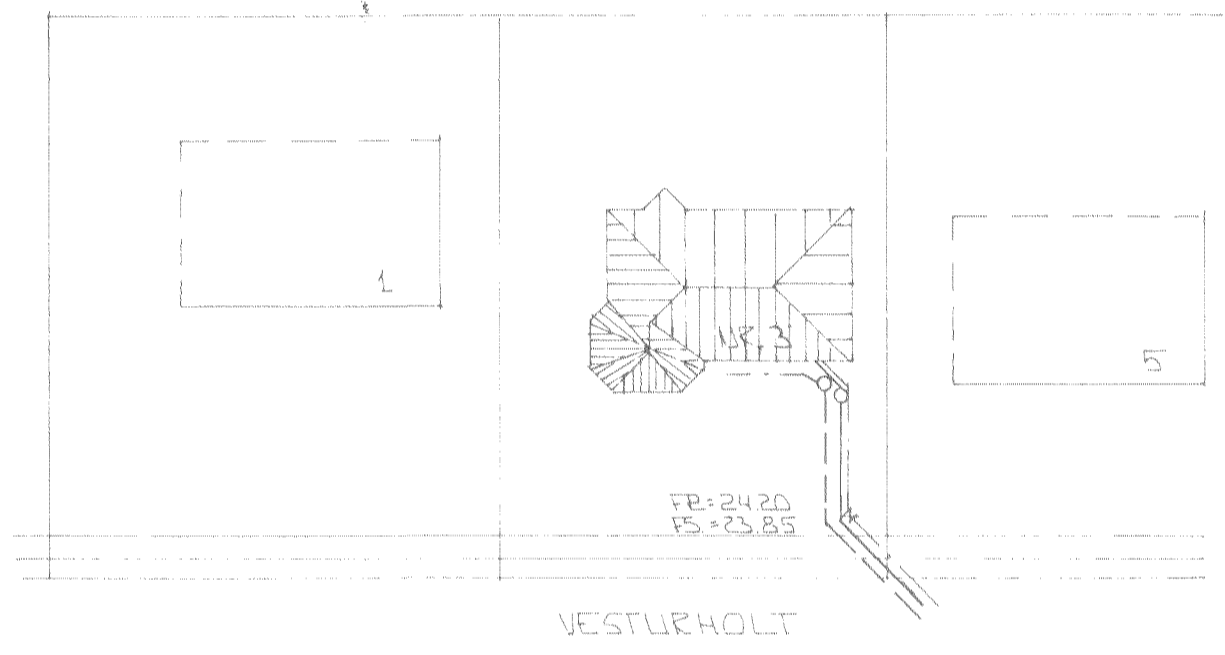


AFSTÖÐLIMYND • 1:500

SKÝRINGAR

ALMENNINGAR SKÝRINGAR SJÁ BL. NR.

26 AUG 1992

Arthel P. eldi tekið ogild.

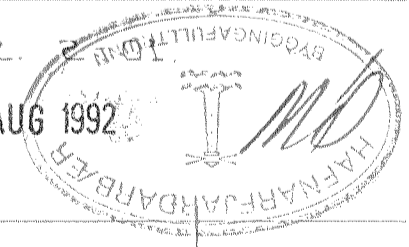

BR NR	DAGS	EÐLI	IBREYTINGAR	SIGN.
02	9.2.92	KÖTUM Á REGNV.L. ISR.		GH
01	25.11.91	TUNNÖC FERÐ		GH
VESTURHOLT 3 HAFNARFIRÐI GRUNNMYND - GRUNNLAGNA AFSTÖÐLIMYND MÆLIKV. • 1:50 • 1:500				DAGS 14.11.91 HANNAÐ 1.2. TEIKNAD 9.2. VERK NR 9162
SIGURÐUR ÞORLEIFSSON TEKNIFRÆÐINGUR F.T.T.F.I. STRANDGÖTU 11 HAFNARFIRÐI SÍMI 54751/54235				BLAD NR 2-02