


BYGGINGARLÖSING / SKYRINGAR I
 HÚSID ER STADSTEYPT Á HEFÐBUNDIN HÁTT MED STÁLKLÆDDU ÞAKI UNDIRSTÖÐUR
 OG BOTNPLATA ERU STADSTEYPTAR Á ÞJAPPADRI HRAUNFYLINGU OG EDA Á
 KLÖPP. ÚTVEGGIR ERU STADSTEYPTIR 20 SM. EINANGRUM 10 SM. MÚRHÚÐ 2 SM.
 BOTNPLATA STADSTEYPT. ÞAK: SPERRUR, HEILKLÆDDAR MED 1X6"
 BORDVID, ÞAKPAPPA OG ÞAKSTÁLI, ÞAKEINANGRUM 20 SM. STEINULL.
 KÓLNUNARTÖLUR EINSTAKRA BYGGINGARLUTA SKULU VERA Í SAMREMI VID ÍST.
 66.LR. = LOFTRESTITING.

Skýringar á fundi byggingar-
 ráðs nr. 5/2 1992
 BYGGINGARLÖSINGUR
 Í HAFNARFIRÐI


L=28.20 25.50 L=31.00

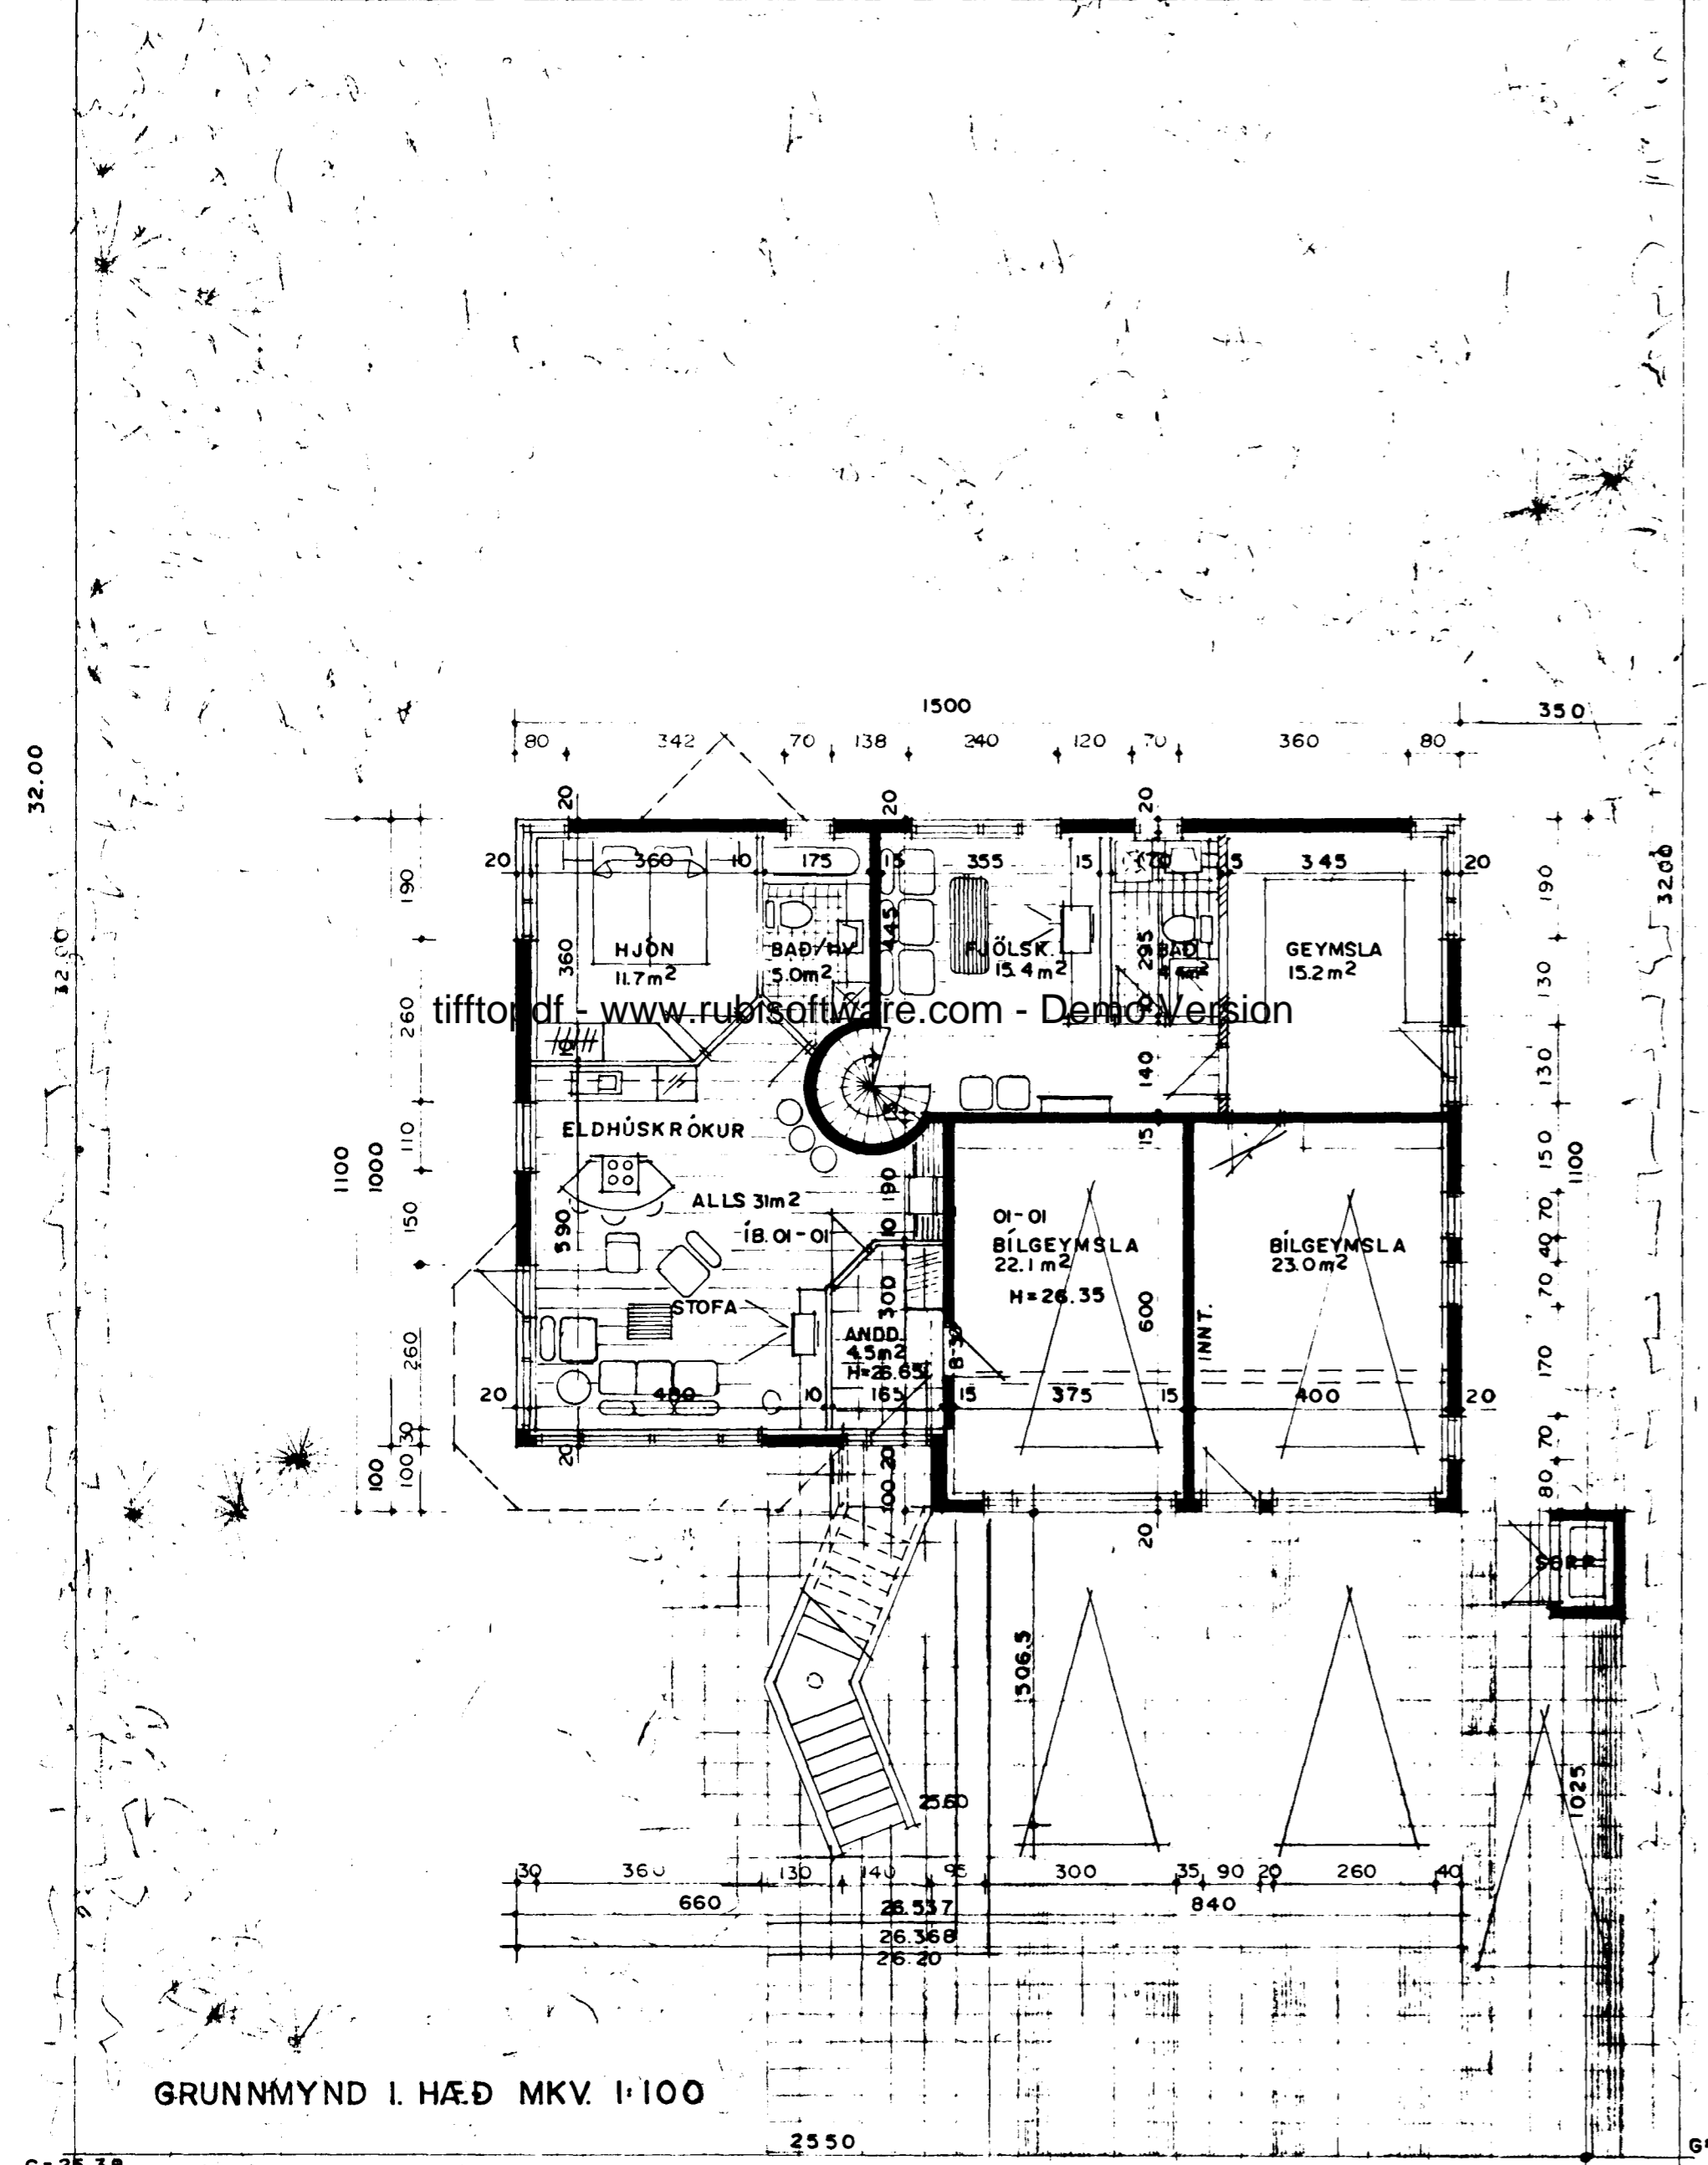

GRUNNMYND I. HÆÐ MKV. 1:100


G=25.38 25.50 G=25.52

GRUNNMYND 2. HÆÐ MKV. 1:100

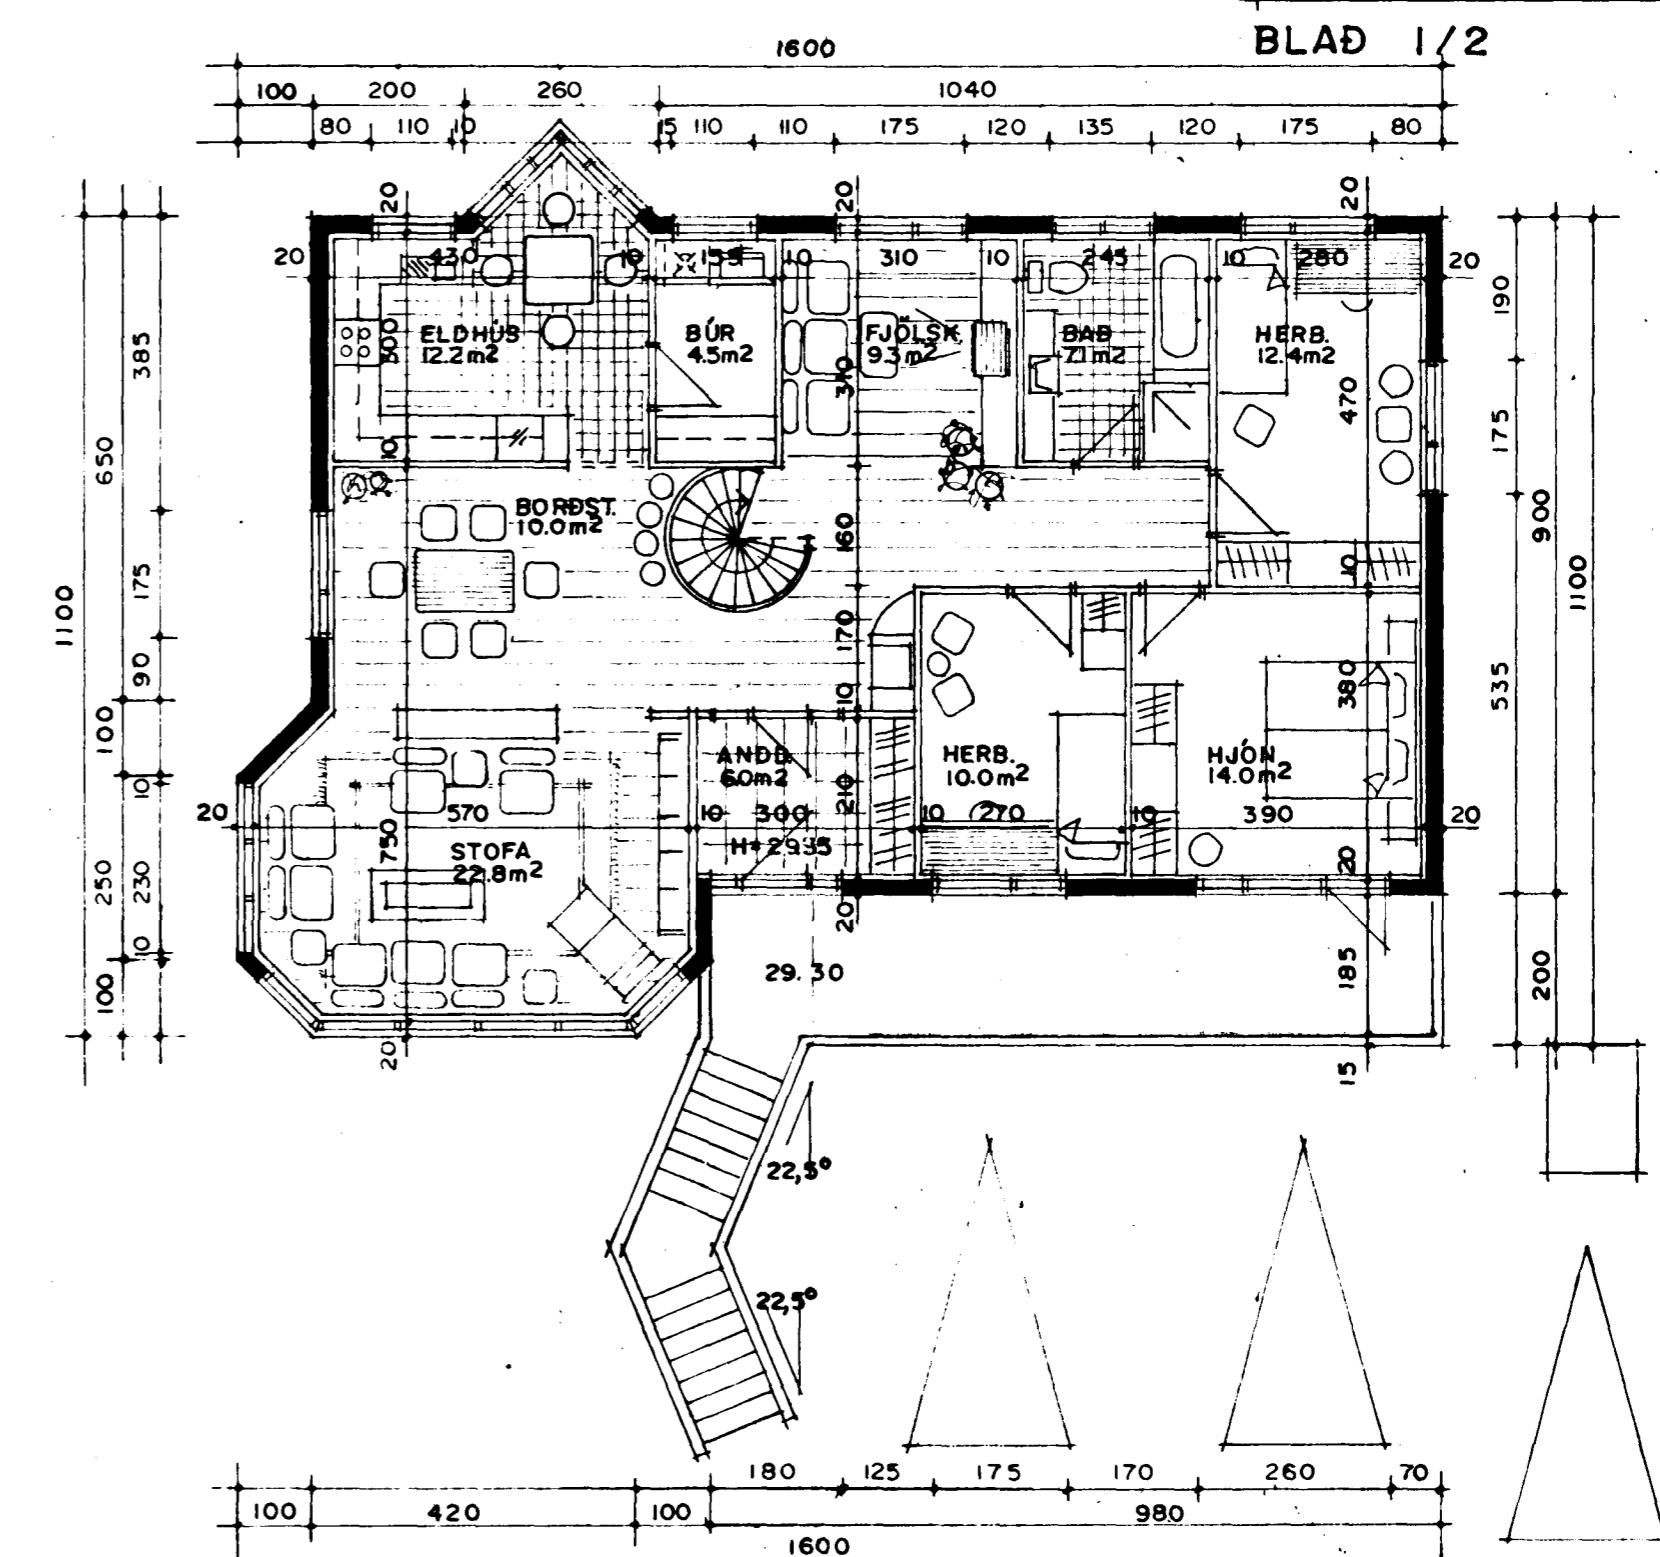

BLAÐ 1/2

AFSTÖÐUMYND MKV. 1:500

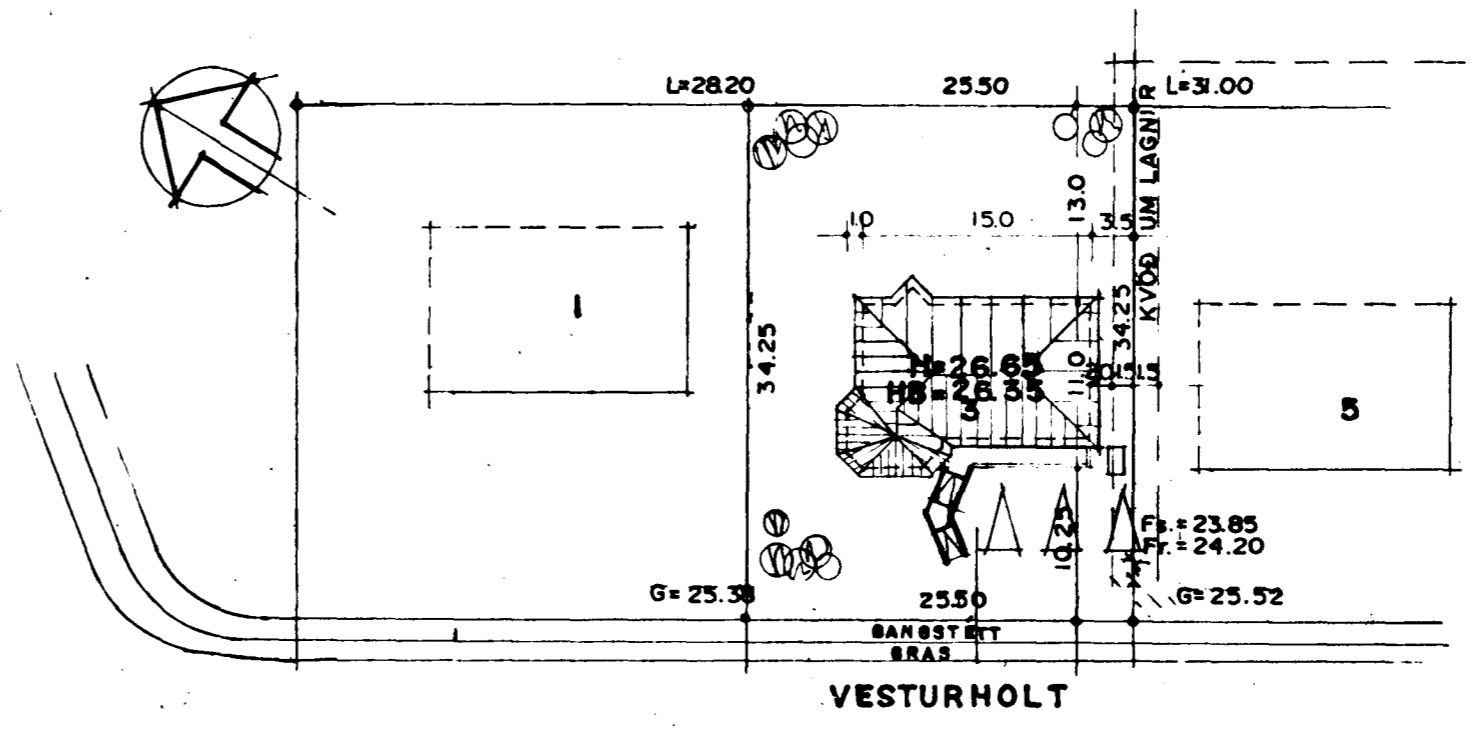

STÆRDIR:

FLATARMÁL 1. HÆÐ	158,40M2 BR.
FLATARMÁL 2. HÆÐ	150,09M2 BR.
RÚMMÁL 1. HÆÐ	427,60M3 BR.
RÚMMÁL 2. HÆÐ	478,46M3 BR.
SANTALS RÚMMÁL HÚSS	906,06M3 BR.
	921 m3
ÍBÚÐ 01-01	
FLATARMÁL	61,50M2 BR.
+ BÍLGEYMSLA	24,47M2 BR.
SANTALS	85,97M2 BR.
RÚMMÁL ALLS	232,11 M3 BR.
ADALÍBÚÐ	
FLATARMÁL	222,52M2 BR.
ÞAR AF BÍLG.	26,82M2 BR.
RÚMMÁL ALLS	674,01M3 BR.
STÆRD LÓÐAR	816,0 M2
BREYTT 28.01.92:	ÚTIRÖPPUR, SORP
BREYTT 27.09.91:	BREYTING Á HÆÐARKÓTUM OG
	TILFÆRSLA Í LÓÐ
BREYTT 24.10.91:	AFSTÖÐUMYND OG LÓÐ
BREYTT 04.11.91:	HÆÐARKÓTAR