



Samþykkt þann

10 MAÍ 2001

Byggingatulltrúinn / Hafnarfirði  
F.h. Kristján Þórarinnsson

0113-DWG-02

Breyting frá núverandi ástandi.

1. Kjallari; stækkun íbúðar og herbergiskipan
2. Kjallari; þvottahús lagt niður
3. Kjallari; Fordyri
4. 1.hæð, Sólskáli á svölum
5. 1.hæð, Búr stækkað og breytt í þvottahús
6. 1.hæð, Þakklæðning yfir svölum

## AÐALUPPDRÁTTUR

ÓMAR OG ELÍN BIRNA

**BATTERIÐ**  
ARKITEKTAR

kt: 521291-1259

Trönuhrauni 1

220 Hafnarfirði

Sími: 54 54 700

Fax: 54 54 701

Netfang: batteri@arkitekt.is

Jón Ólafur Ólafsson FAÍ FSSA

kt: 090658-4099

Sigurður Bjarnarsson FAÍ FSSA

kt: 110457-2789

VESTURHOLT 6  
HAFNARFIRÐI

GRUNNMYND

MKV: 1:100

DAGS: 03.05.2001


TEIÐVAÐ: ES

TÖLVUSKRÁ: 0113-DWG-99-102

HANNAÐ:

0113 (99)1.02

©BATTERIÐ EHF  
ÖLL AFNOT OG AFRITUN TEIÐNINGAR, AÐ HLUTA  
EDA Í HEILD, ER HÁÐ SKRIFLEGU LEYFI HÖFUNDA

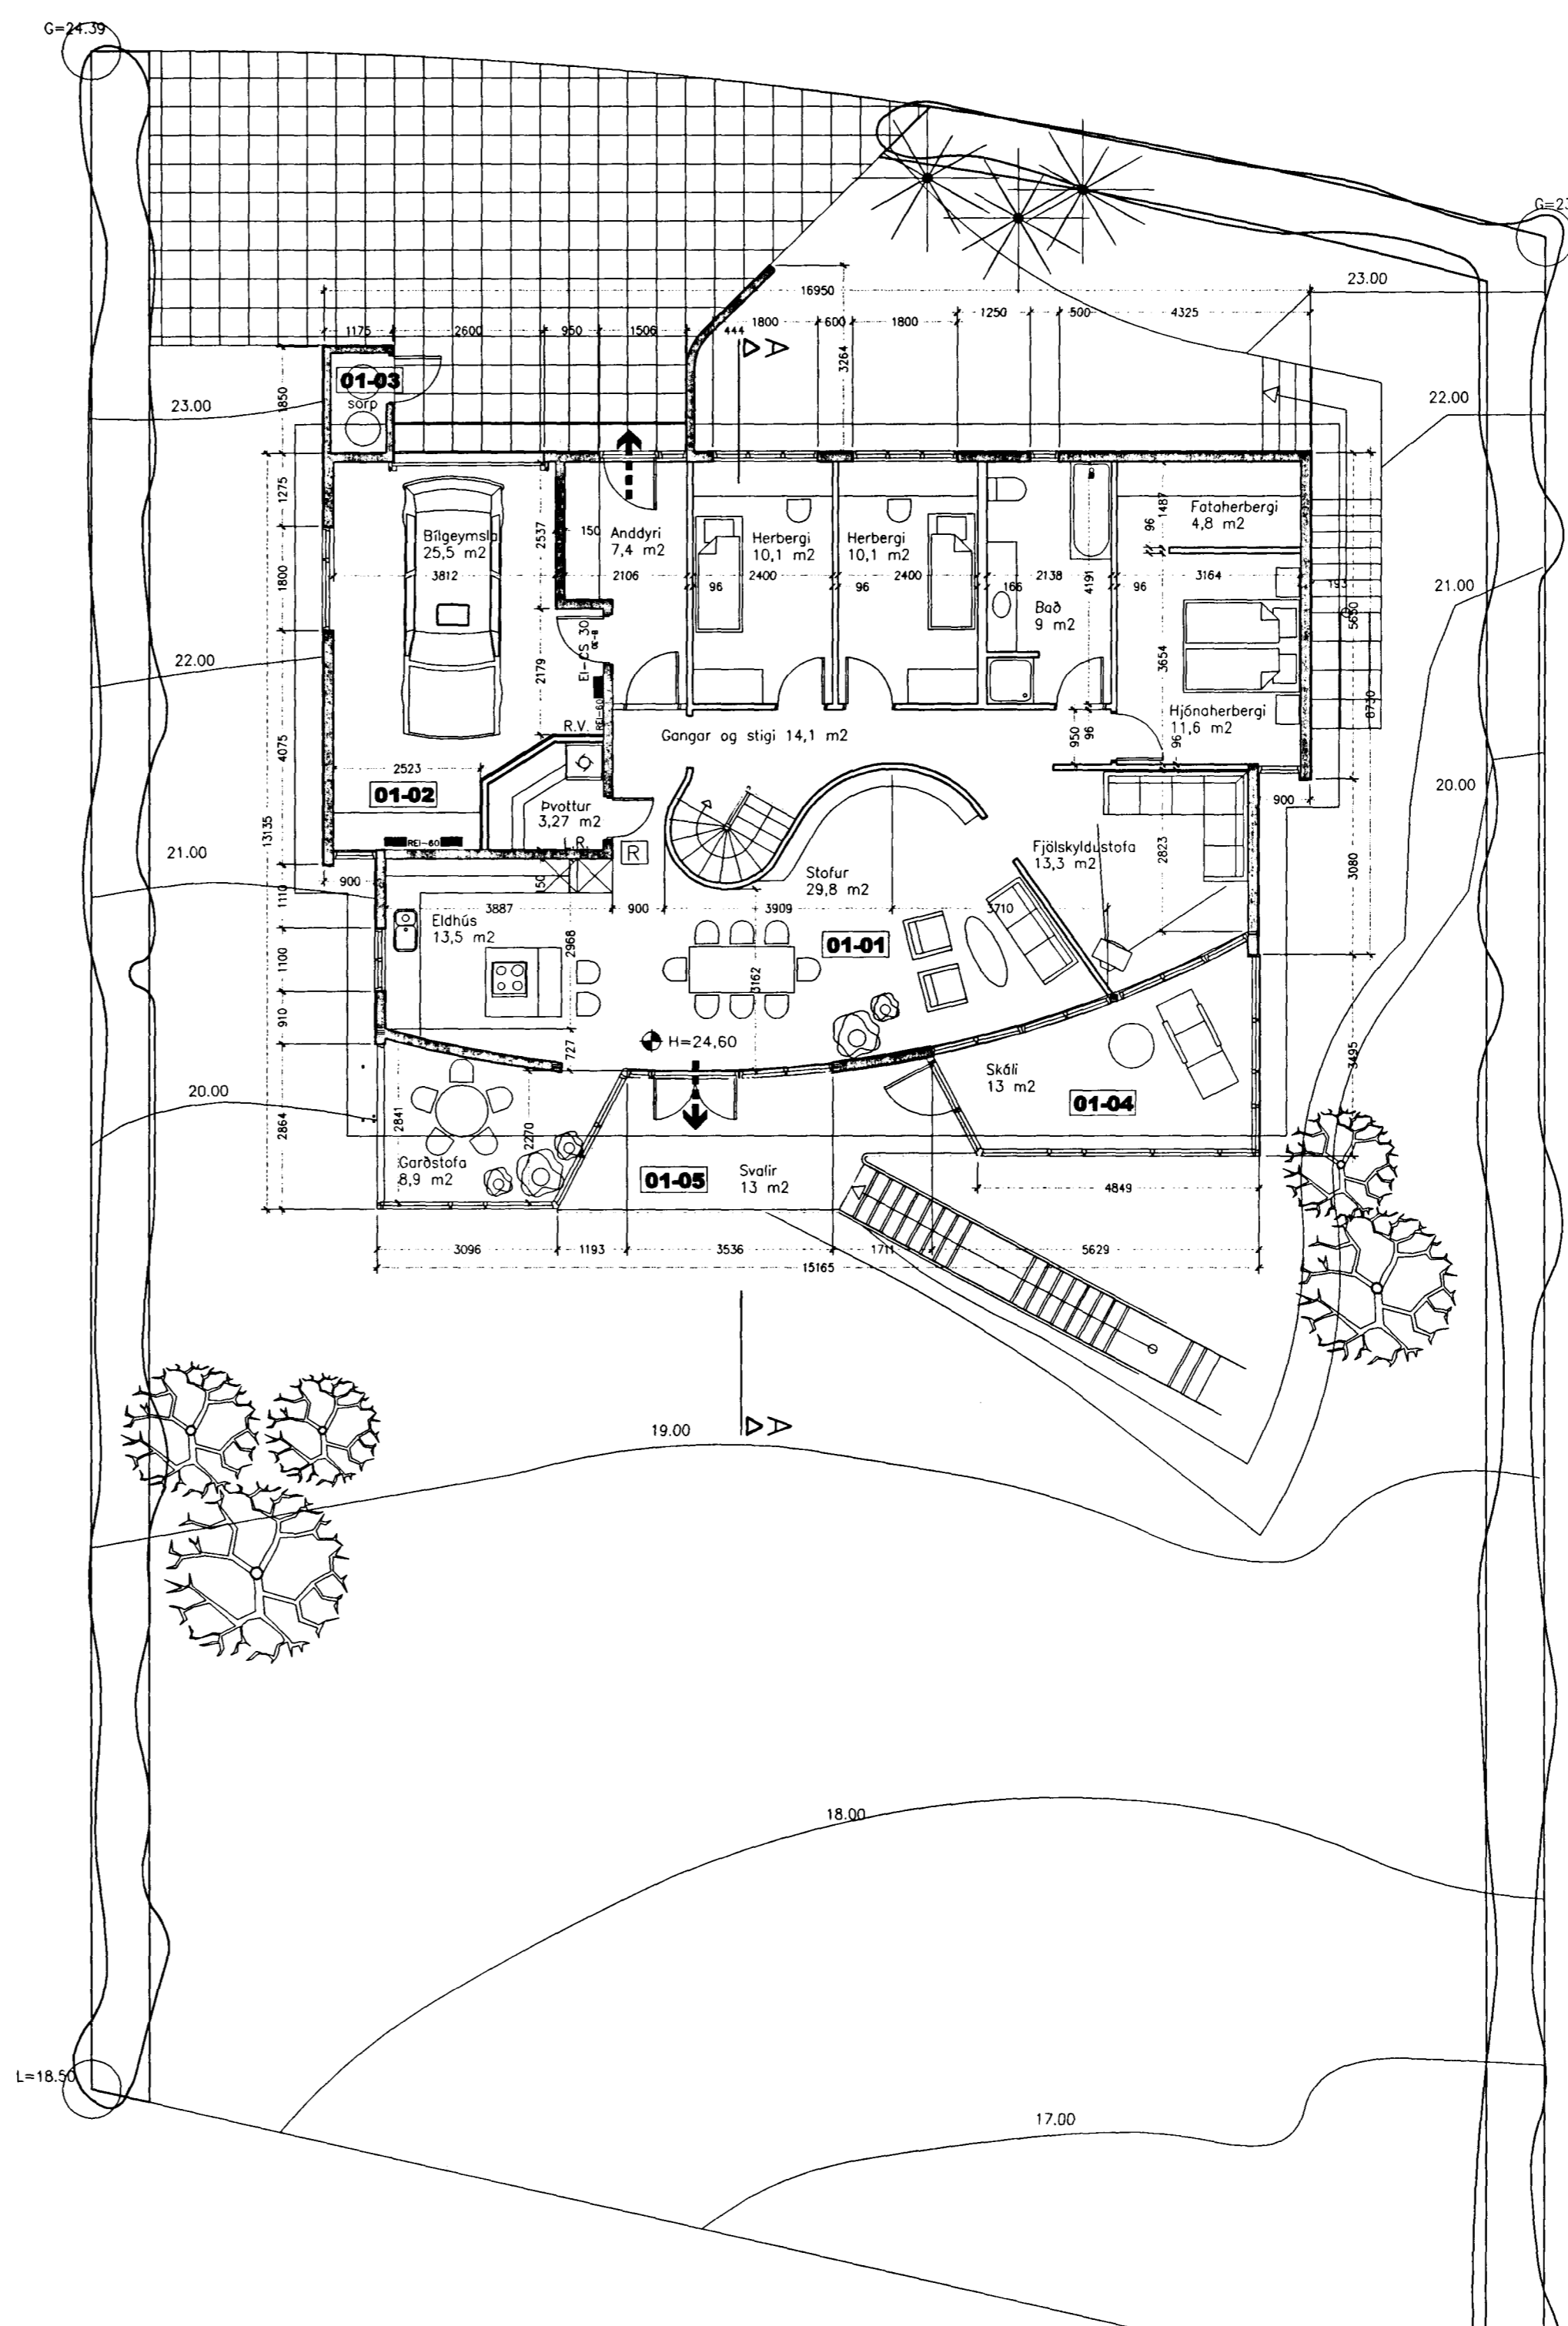

tifftopdf - www.rubisoftware.com - Demo Version