




Samþykkt þann

10 MAÍ 2001

Byggingafultrúinn í Hafnarfirði
F.h. Kristján Þórarinnsson

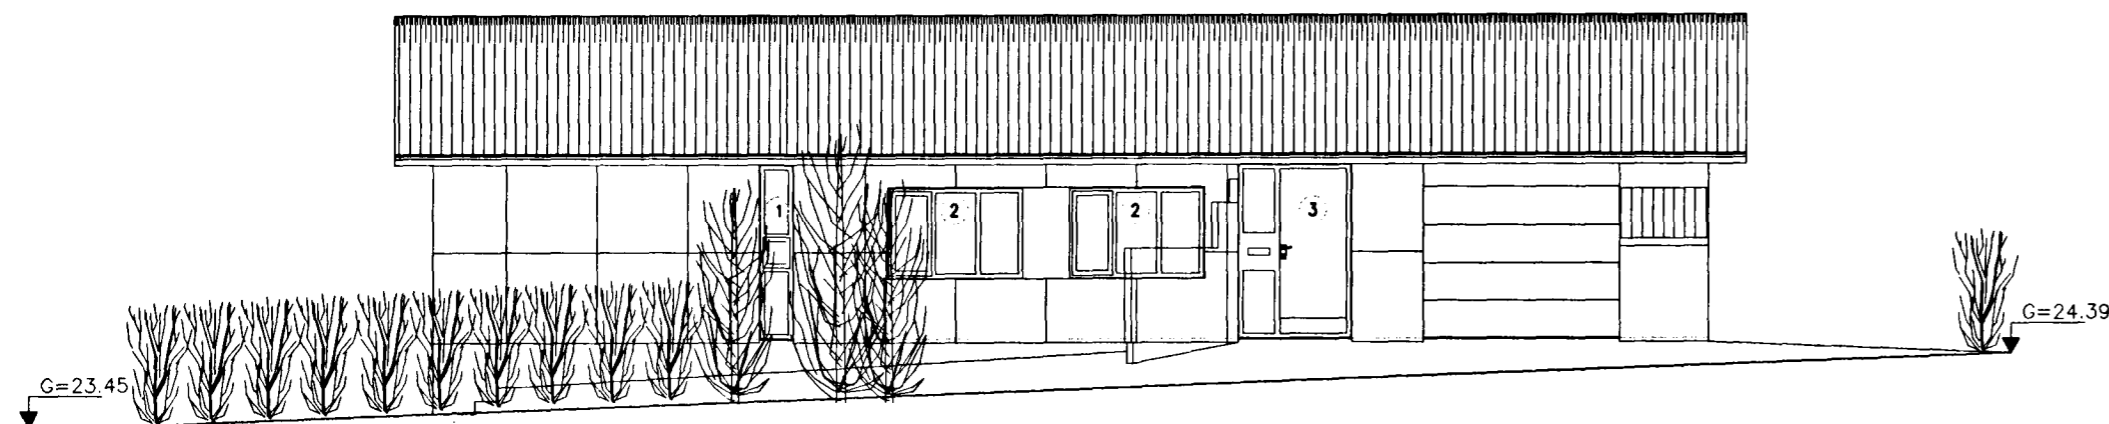

AUSTURHLIÐ



VESTURHLIÐ

tifftopdf - www.rubissoftware.com - Demo Version

0113-DWG-Drestur
0113-DWG-Daustur

Breyting frá núverandi ástandi.

1. Kjallari; stækkun íbúðar og herbergaskipan
2. Kjallari; Fordyri
3. 1.hæð, Sólskáli á svölum
4. 1.hæð, Þvottur í Blískúr
5. 1.hæð, Þakklæðning yfir svölum

AÐALUPPDRAÐTUR

ÓMAR OG ELÍN BIRNA

BATTERIÐ

ARKITEKTAR

kt: 521291-1259

Trönuhrauni 1

220 Hafnarfirði

Sími: 54 54 700

Fax: 54 54 701

Netfang: batteri@arkitekt.is

Jón Ólafur Ólafsson FAÍ FSSA

kt: 090658-4099

Sigurður Einarsson FAÍ FSSA

kt: 110457-2789

VESTURHOLT 6
HAFNARFIRÐI

ÚTLIT OG
SKRÁNINGARTAFLA

MKV: 1:100

DAGS: 16.03.2001

TEIKNAB: ES

TÖLVUSKRÁ: 0113-DWG-99-103

HANNAÐ:

0113 (99)1.03

©BATTERIÐ EHF
ÖLL AFNOT OG AFRITUN TEIKNINGAR, AD HLUTA
EÐA Í HEILD, ER HÁÐ SKRIFLEGU LEYFI HÖFUNDA

Skráningartafla: Vesturholt 6, Hafnarfirði					Skrásetjari: Sigurður Einarsson												
Landnúmer: 122873					Kennitala: 110457-2789												
Matshlutanúmer: 01					Utgáfa: 4.0												
Uppskipting og lýsing					Dags.: 3.5.2001												
D0	D1	D2	D3	D4	D5	D5M	D6	D7	D8	D9	D10a	D10b	D11	D12	D16	D17	
Lokun	Rými hæð-roð	Notkun texti	Höfuð-flokkun	Eignar-hald	Botnflötur m²	Milliflötur m²	Stigar m²	Op m²	Brúttóflötur m²	Brúttóflötur sh < 1,8	Salarhæð min	Salarhæð max	Brúttó rúmmál m³	Nettóflötur m²	Birt flatarmál m²	Reknilata skiptarúmm áls	Skipta-rúmmál m³
		Matshluti			268,6	0,0	2,7	2,4	266,2	0,0				895,5	243,7	266,2	804,833
		Botn												38,2			
	00	Kjallari			77,6	0,0	2,7	0,0	77,6	0,0				209,5	69,0	77,6	
A	0001	Íbúð	N	0101	77,6				77,6		2,70	2,70		209,5	69,0	77,6	2,70
B	0002	Fordyri	U	0101	8,0				8,0								
C	0003	Trappa	U	0101	6,4				6,4								
C	0004	Trappa	U	0101	7,6				7,6								
	01	1. hæð			191,0	0,0	0,0	2,4	188,6	0,0				647,8	174,7	188,6	
A	0101	Íbúð	N	0101	163,0			2,4	160,6		2,12	4,18		552,9	149,2	160,6	3,39
A	0102	Blískúr	B	0101	28,0				28,0		2,12	4,18		94,9	25,5	28,0	3,39
B	0103	Sorp	T	0101	1,7				1,7								
B	0104	Skáli	S	0101	13,0				13,0								1,00
C	0105	Svalir	S	0101	13,3				13,3								1,00
Athugasemdir																	
Sameignir sumra																	
Eignarhald																	
				Skiptarúmmál													
	Eignar-hald	Notkun texti	Birt flatarmál m²	Séreign m²	Séreign og sameign m²												
	0101	Íbúð	266,2	804,833	804,833												
		Alls	266,2	804,833	804,833												