



Samþykkt þann

10 MAI 2001

Byggingafulltrúinn / Hafnarfirði
F.h. Kristján Þórarinnsson

0113-DWG-S1
0113-DWG-Dnotur

Breyting frá núverandi ástandi.

1. Kjallari; stækkun íbúðar og herbergaskipan
2. Kjallari; Fordyri
3. 1.hæð, Sólskáli á svölum
4. 1.hæð, þvottur í Bílskúr
5. 1.hæð, Þakklæðning yfir svölum

ADALUPPDRÁTTUR

ÓMAR OG ELÍN BIRNA

BATTERIÐ
ARKITEKTAR

kt: 521291-1259
Trönuhrauni 1
220 Hafnarfirði
Sími: 54 54 700
Fax: 54 54 701

Netfang: batteri@arkitekt.is
Jón Ólafur Ólafsson FAÍ FSSA
Sími: 090658-4099
Sigrún Elmarsson FAÍ FSSA
Sími: 110457-2789




VESTURHOLT 6
HAFNARFIRÐI

ÚTLIT OG
ÞVERSKURÐUR

MKV: 1:100	DAGS: 16.03.2001
TEKNAÐ: ES	TÖLVUSKRÁ: 0113-DWG-99-104
HANNAÐ:	

0113 (99)1.04

OBATTERIÐ EHF
ÖLL AFNOT OG AFRITUN TEIKNINGAR, AD HLUTA
EDA Í HEILD, ER HÁÐ SKRIFLEGU LEYFI HOFUNDA

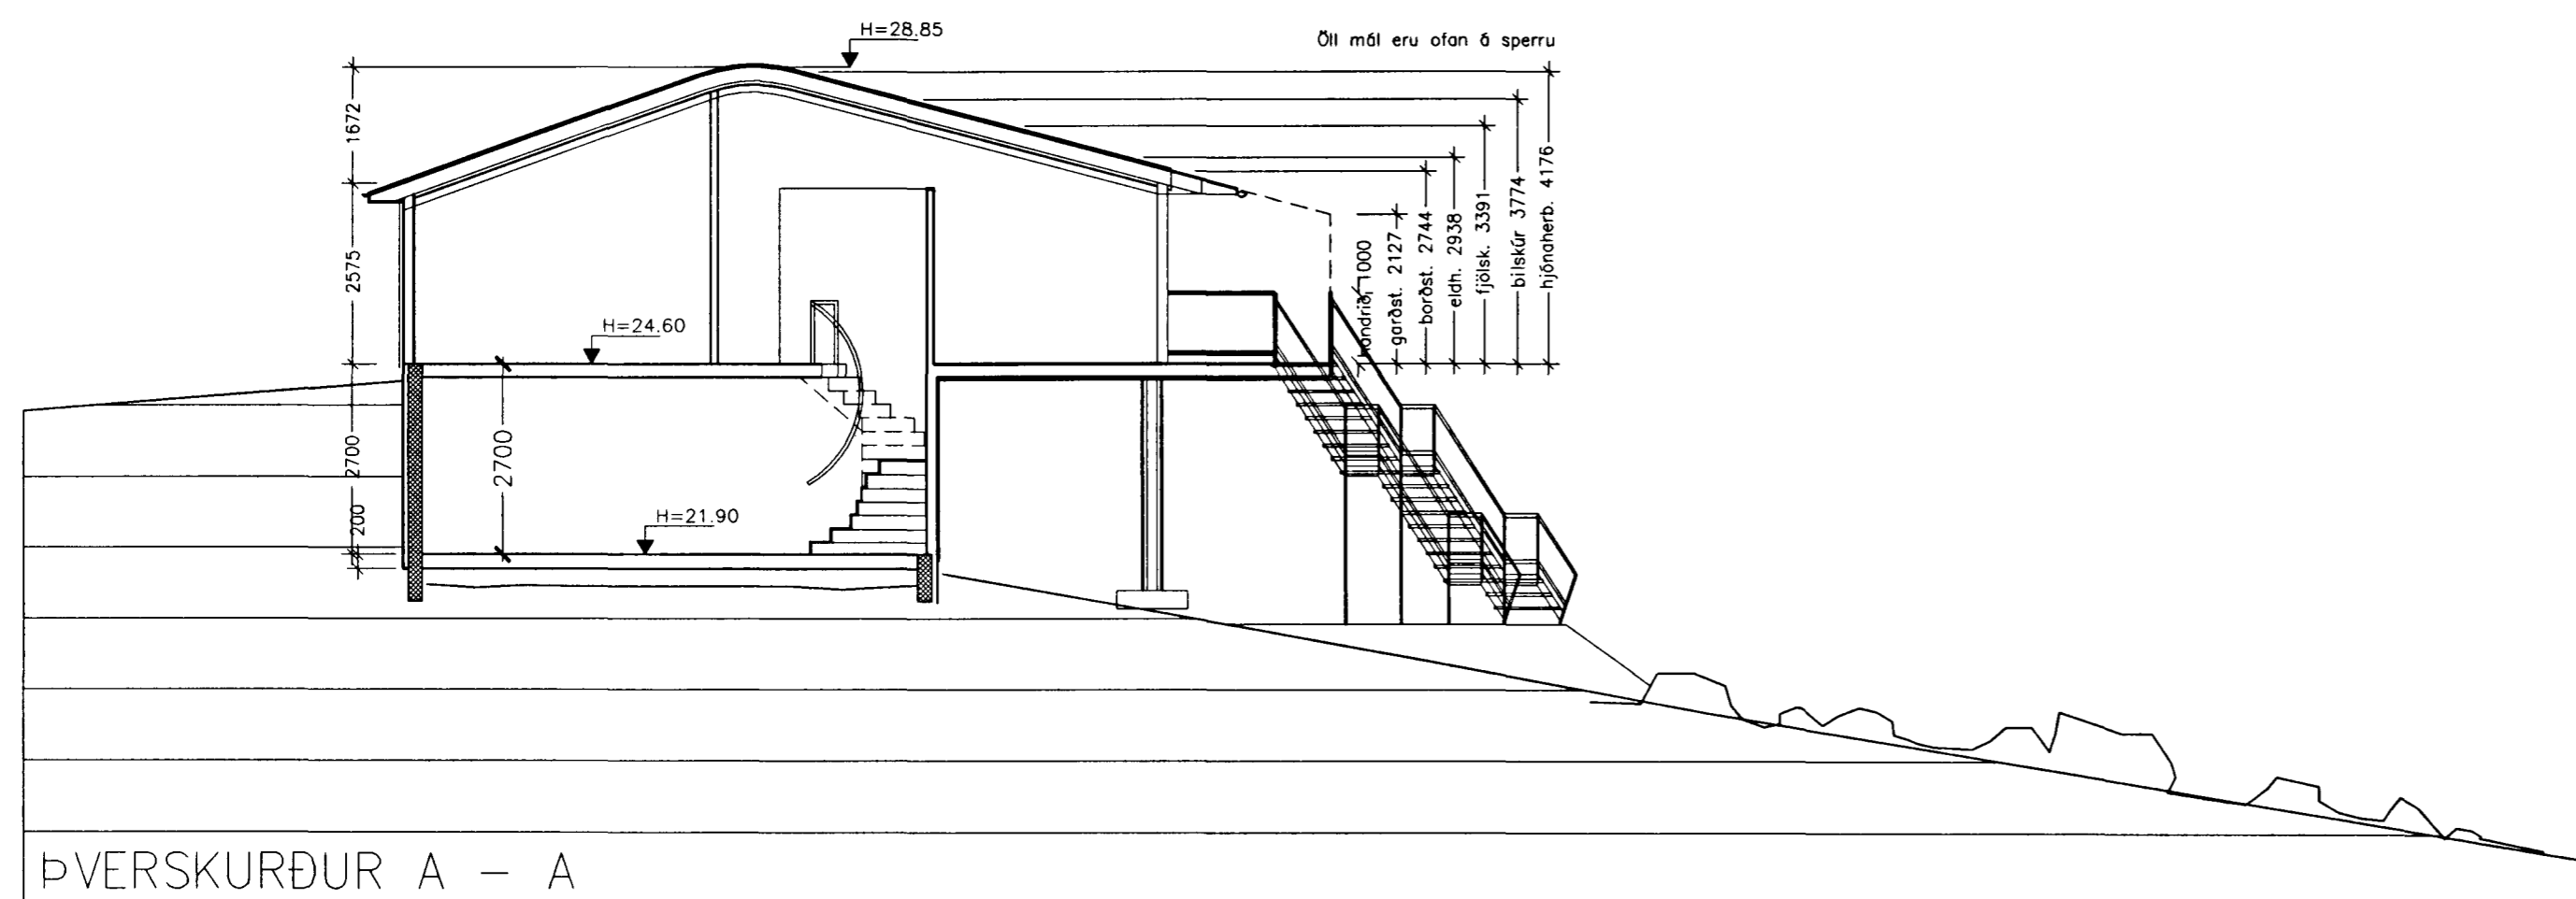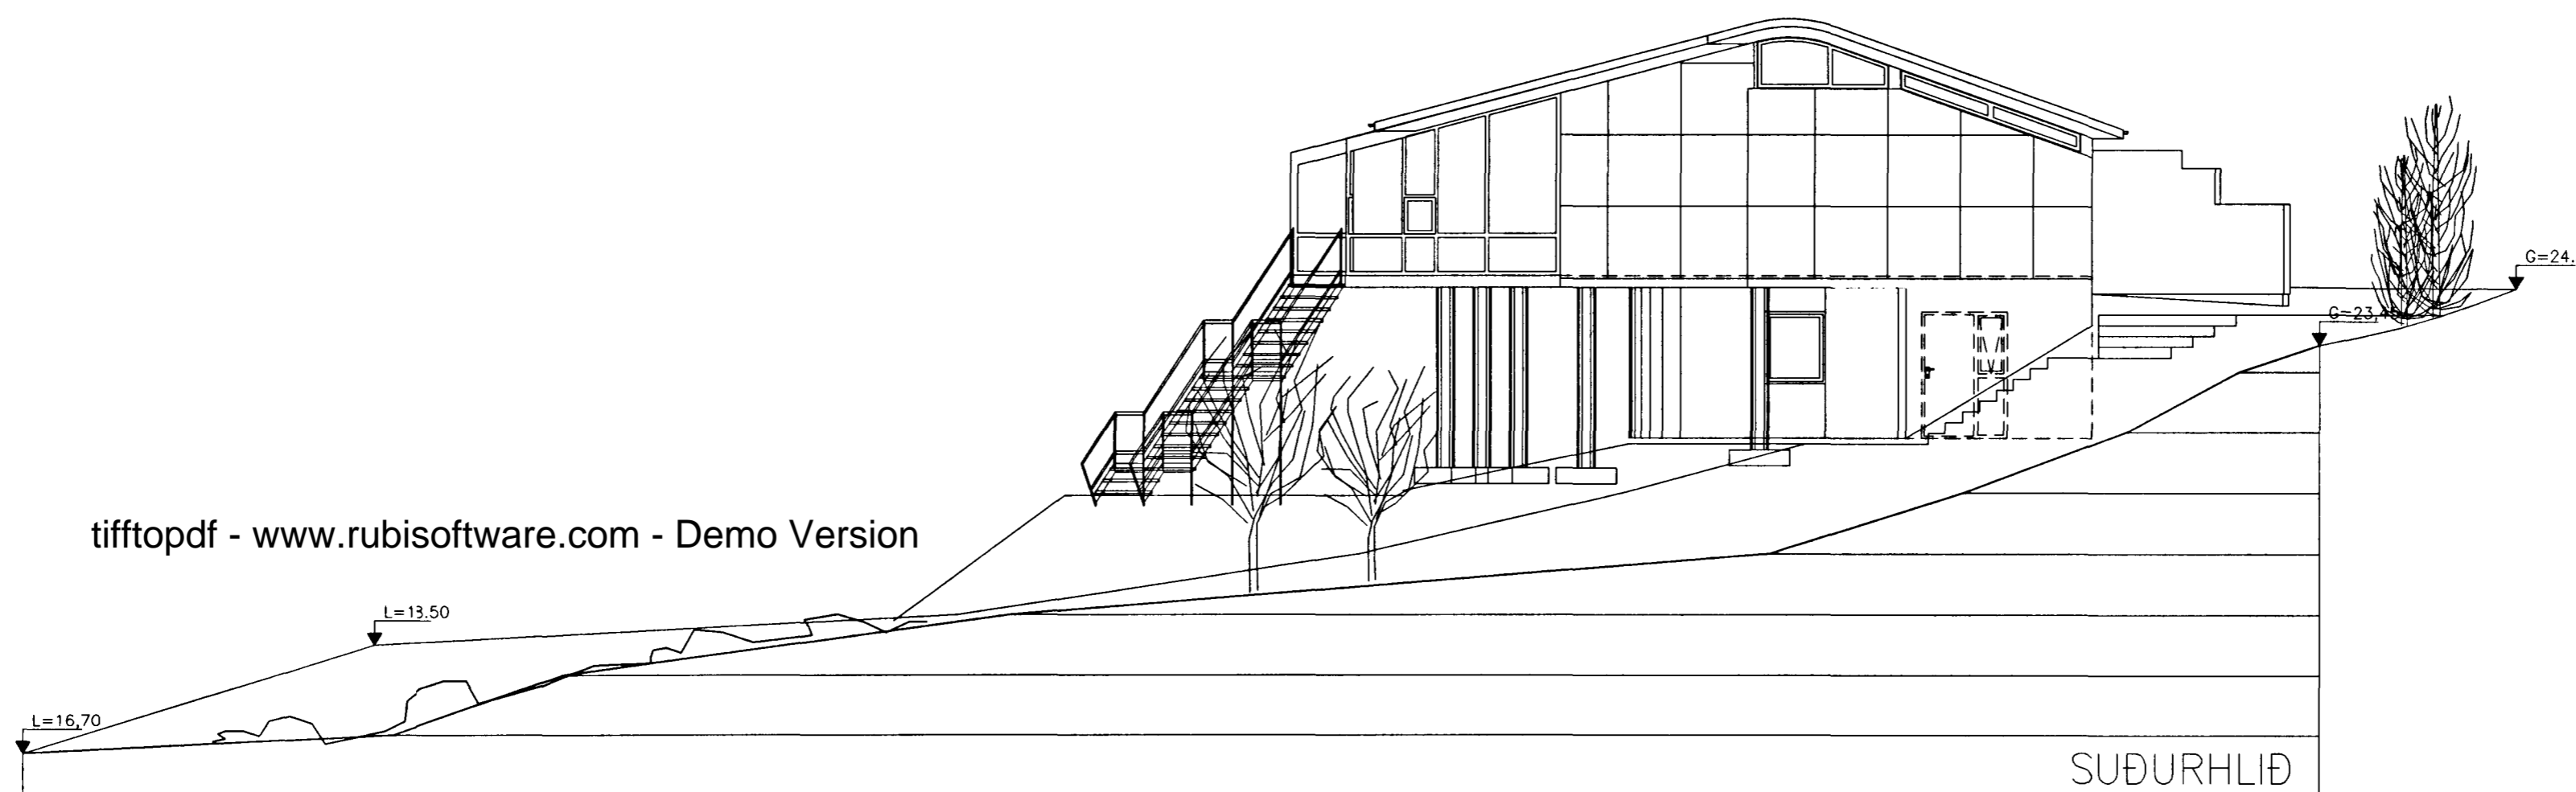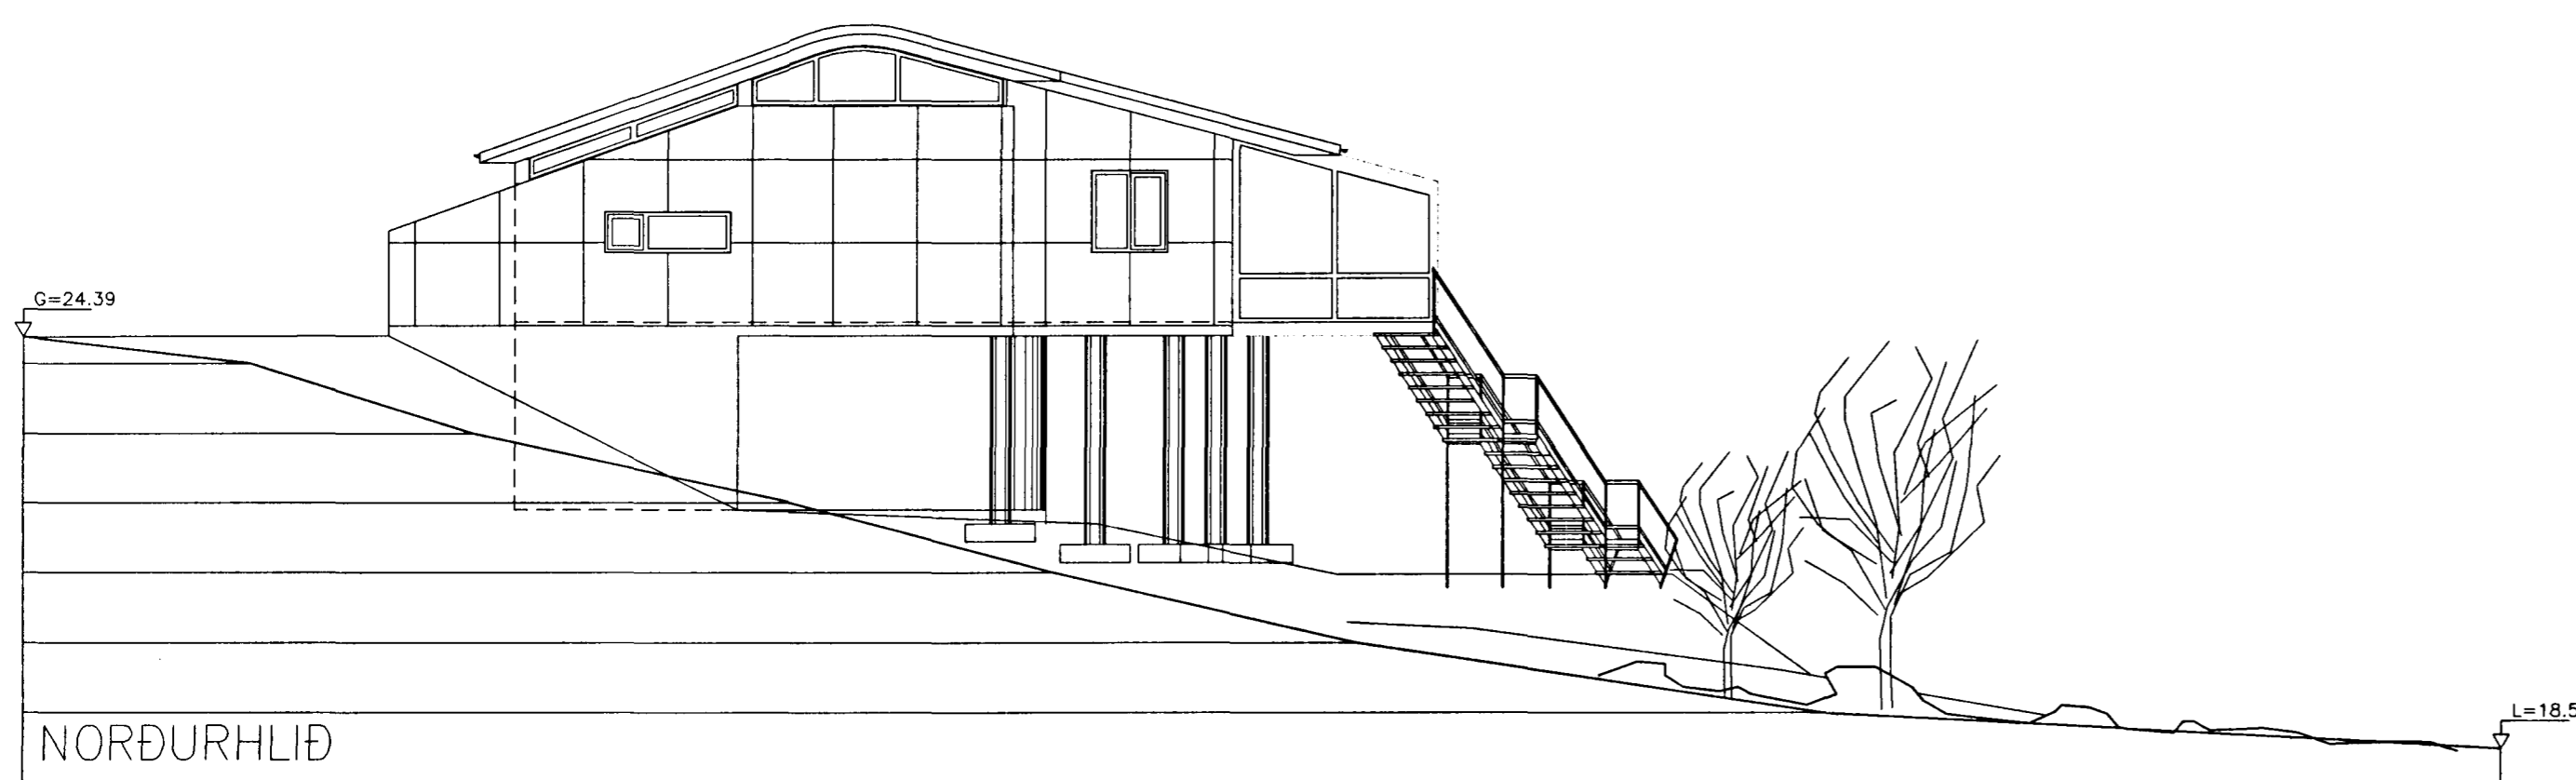

ÞVERSKURÐUR A - A