


SKÝRINGAR:

ALMENNAR SKÝRINGAR SJÁ BLAÐ NR. 101
 SNIÐ OG SERMYNDIR SMII 103 OG 107
 BURÐARVIRKI ÚR STÁLI ST 37, $\sigma_{BR} = 184 \text{ KN/M}^2$
 ERU SÚLUR Ø 80 INNANMÁL $t = 45 \text{ MM}$
 SPERRUÁSAR T18 - 4. FLOKKUR 50x225 MM
 TIMBUR SEM LIGGUR AÐ STEYPU SKAL FÚAVERJA
 SÉRSTAKLEGA VEL T.D. ÞRÝSTIFÚAVERJA
 NEGLING, LÍMING, UPPRÖBUN OG ANNAR FRÁ-
 GANGUR ÍBORÐA KLÆÐNINGAR, PAPPÁ OG
 ÞAKJÁRNS SKAL VERA Í SAMRÆMI VÐ RB-BLAÐ 47.
 LÍMTRÉ L30, SJÁ LÍMTRÉ HF.

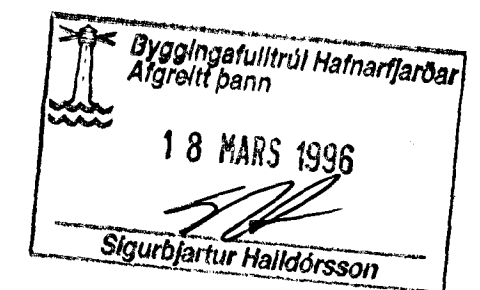

BREYTING JAN 96: SPERRUKANTAR	
BR. FEB 96 : SÚLUR	
VESTURHOLT 6	
BURÐARÞOL ÞAKÁSAR	H T S MK V 1:50
GUÐJÓN Þ. RAGNARSSON TÆKNIFR MTFÍ KT 210351-3619 SOGAVEGI 208 S 553 4106	NR 1.06 DAGS. AP <i>Loosjö</i>