


SKÝRINGAR:

ALMENNAR SKÝRINGAR SJÁ BLAÐ NR. 101
 SNIB OG SERMYNDIR SMII 1.03 OG 107
 BURÐARVIRKI ÚR STÁLI ST 37, $\sigma_{BR} = 184 \text{ KN/M}^2$
 ERU SÚLUR Ø80 INNANMÁL $t = 45 \text{ MM}$
 SPERRUÁSAR T18 - 4.FLOKKUR 50x225 MM
 TIMBUR SEM LIGGUR AÐ STEYPU SKAL FÚAVERJA
 SÉRSTAKLEGA VEL T.D. ÞRÝSTIFÚAVERJA
 NEGLING, LÍMING, UPPRÖBUN OG ANNAR FRÁ-
 GANGUR ÍBORÐA KLÆÐNINGAR, PAPPÁ OG
 ÞAKJÁRNS SKAL VERA Í SAMRÆMI VÐ RB-BLAÐ 47.
 LÍMTRÉ L30, SJÁ LÍMTRÉ HF.

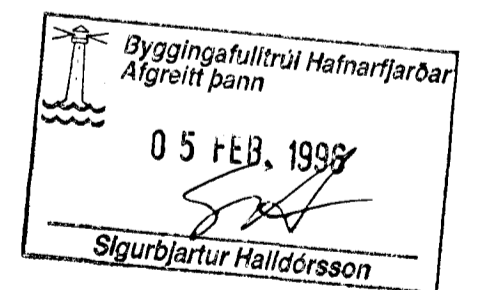

BREYTING JAN 96: SPERRUKANTAR

VESTURHOLT 6

BURÐARÞOL ÞAKÁSAR	H T S
	MKV 1:50
GUÐJÓN P. RAGNARSSON TÆKNIFR MTFÍ KT 21 0351-3619 SOGA VEGI 208 S 553 4106	NR 1.06 DAGS. APRÍL 95 <i>Lauðin Þórunn</i>

G.P.R.