


GRUNNMYND EFRI HÆÐAR 1:50

SKÝRINGAR :  
 ALMENNAR SKÝRINGAR SJÁ BLAÐ NR 301  
 FRÁRENNSLI LÖGN ÞAKS SJÁ BLAÐ NR 202

ÁSKILID, ELÐRI  
 TEIKNING ÓGILD

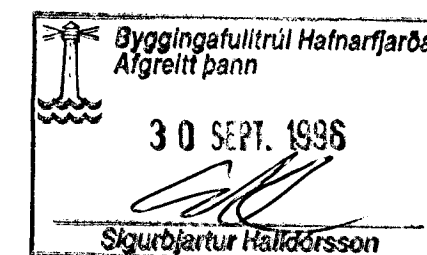

25.09.96 Breyting á neyslavatnslögn

VESTURHOLT 6

VATNSLÖGN	H	T	S
GRUNNMYND EFRI HÆÐAR	MKV	1:50	
GUÐJON P RAGNARSSON	NR.	3.03	
TÆKNIFR MTFI KT 210351-3619	DAGS	APRÍL 95	
SOGAVEGI 208 S 34106			Campan þróun

G.P.R.