

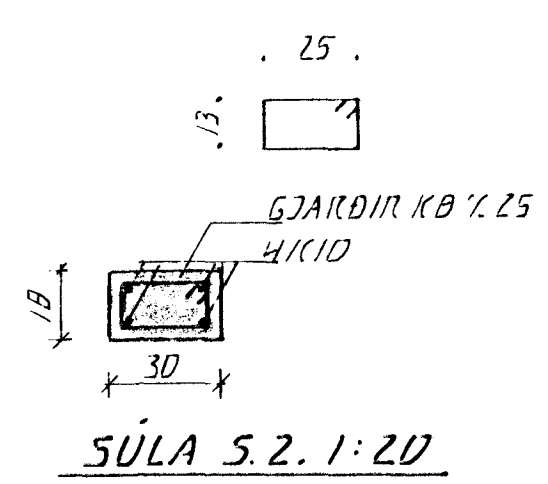
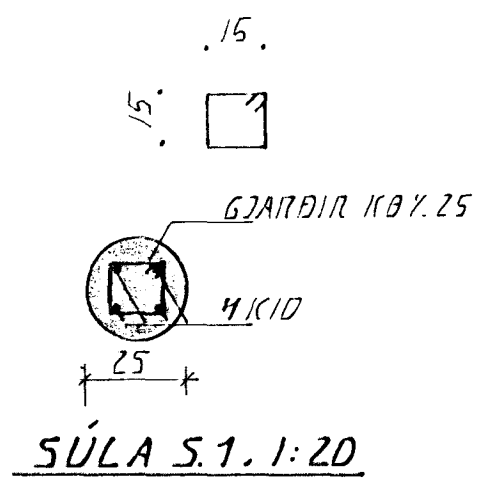
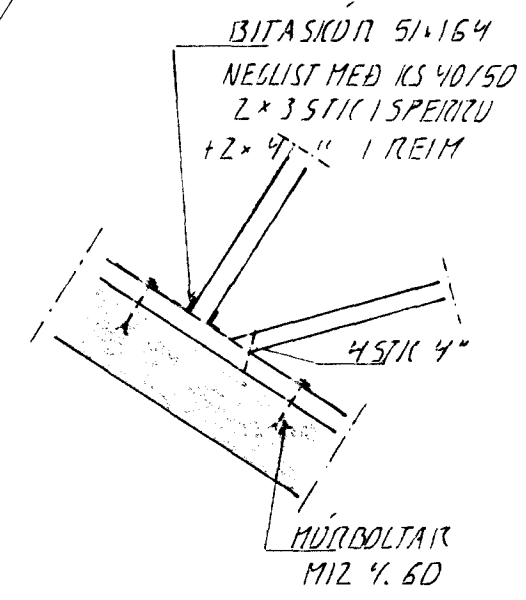
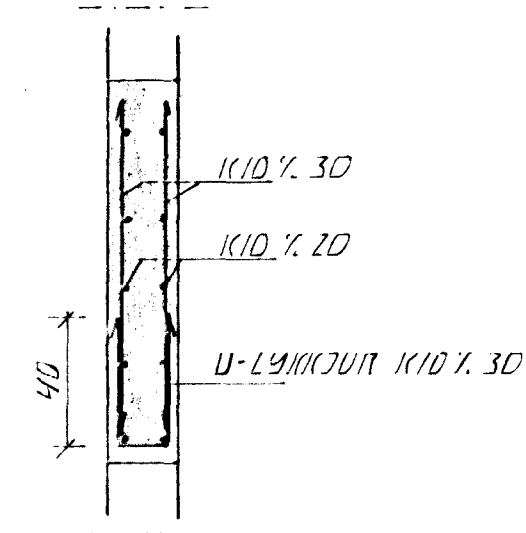
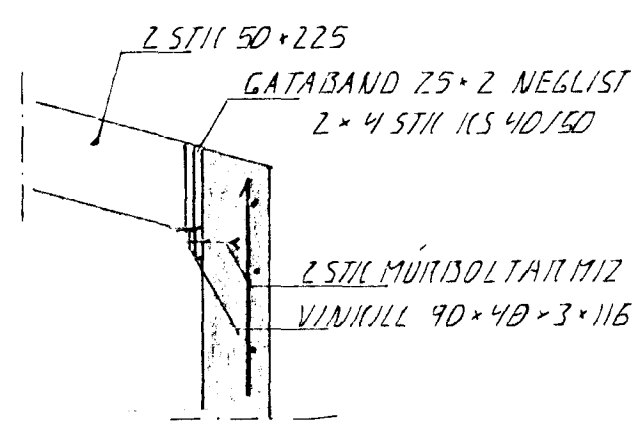


BENDING ÚTVEGGJA  
LÁRÉTT KÍD 7. 20 Í ÚTBRÚN  
LÖÐRÉTT KÍD 7. 30 "

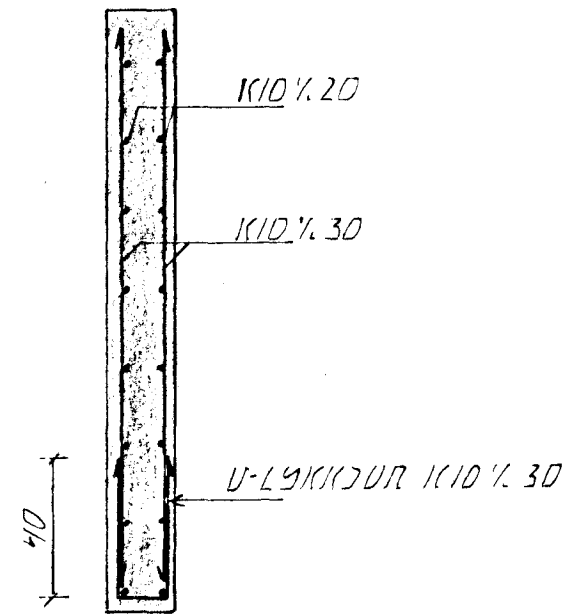

GATAPLATA 80x240  
NEGLIST MEÐ 6 STIK KS 40/50 Í SPERRU  
BOLTIST MEÐ M12 L=100 Í VEGG

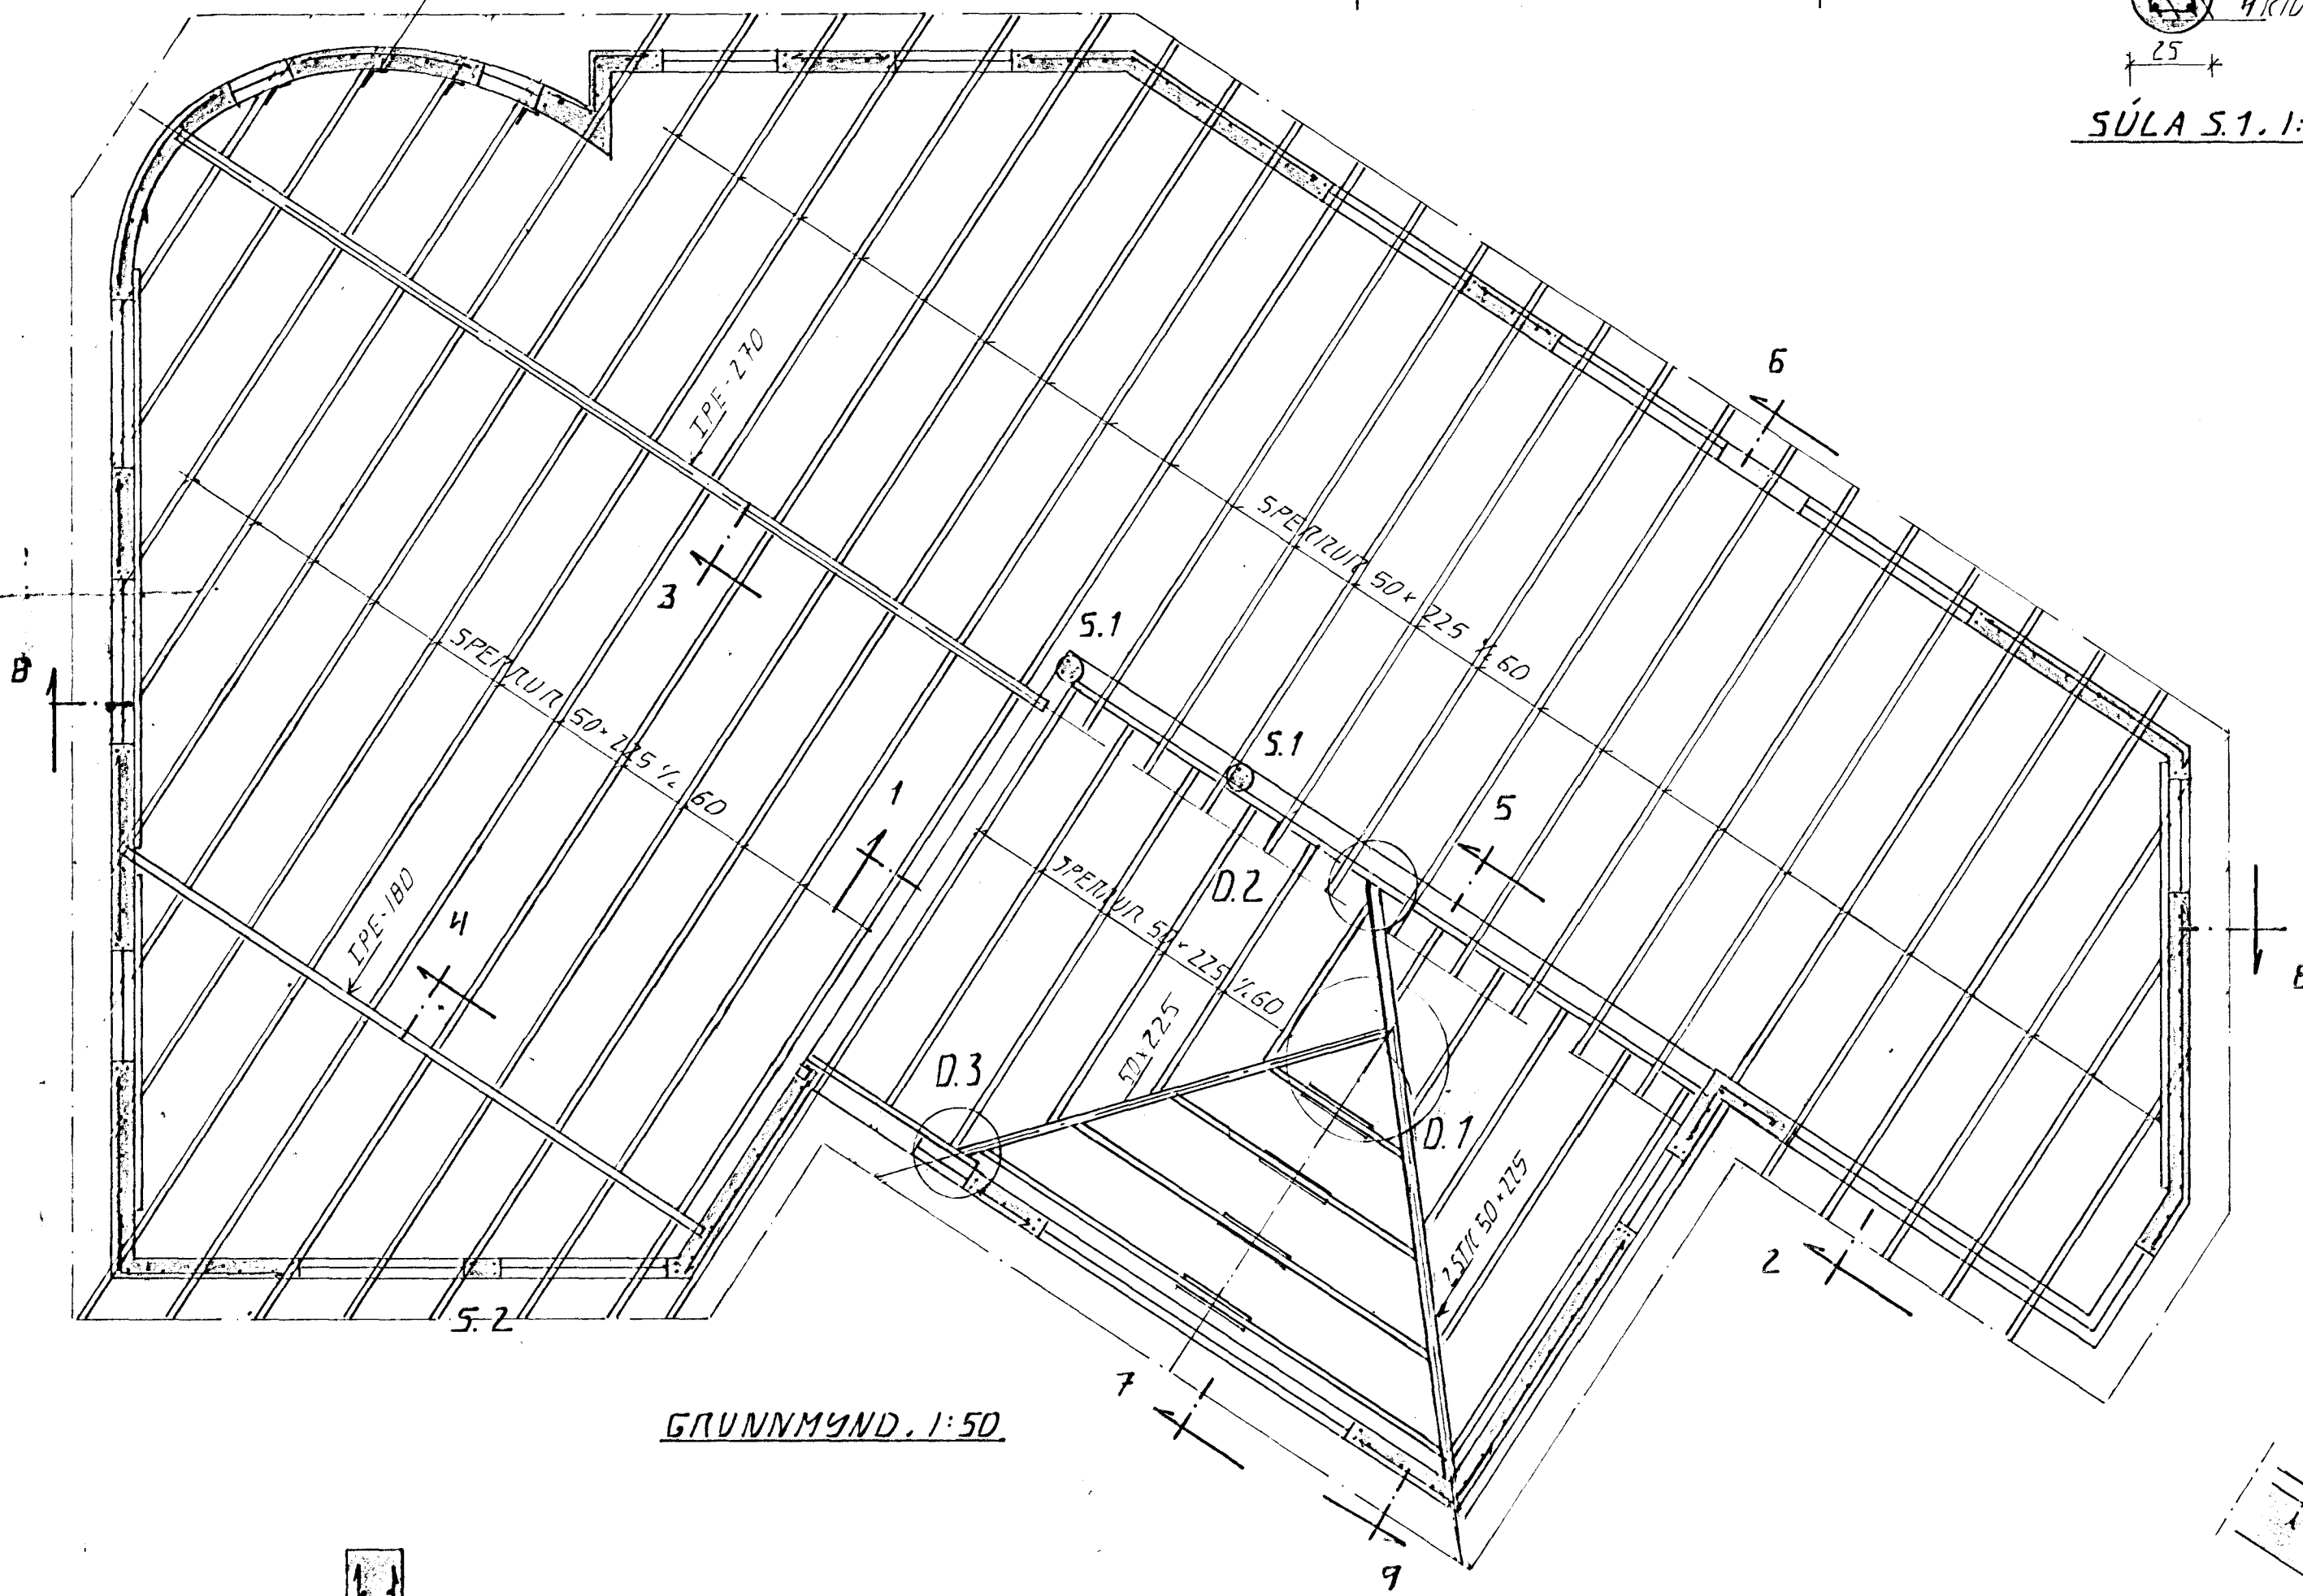

SKÝRNINGAR

ALMENNAR SKÝRNINGAR SJÁ BL. 1-01  
SÉRMUNDIR SJÁ BL. 1-06

23 JULI 1997



DI B.DY. 97 SNID 9. DEILI 3  
BR: DAGS. EDLI BR.

de. H.  
SIGN.

VESTURHOLT 7

HAFNARFJÖRÐUR

VEGGIR 2. HÆÐ. ÞAICVIRKI

DAGS. FEB. 96  
VERK NR. 9655  
TEIKN NR. 1-05  
HANNAD de. H. de. H.  
TEIKNAD de. H.  
YFIRFARIÐ