

17/4 '96

Björn Sigurdsson

Tillaga af stofveg

Oftan í vegg kemur síðar
120cm há skjólgröðing_{BS}

Járnabinding: tvöföld járnstíva 3cm þó á innviðum
K 10 % 25


5 langjörn K 12 lengd 830

90 bsl. K 12 % 20

70 bsl. K 10 % 25

Steypa: 5250

mál 2 cm.

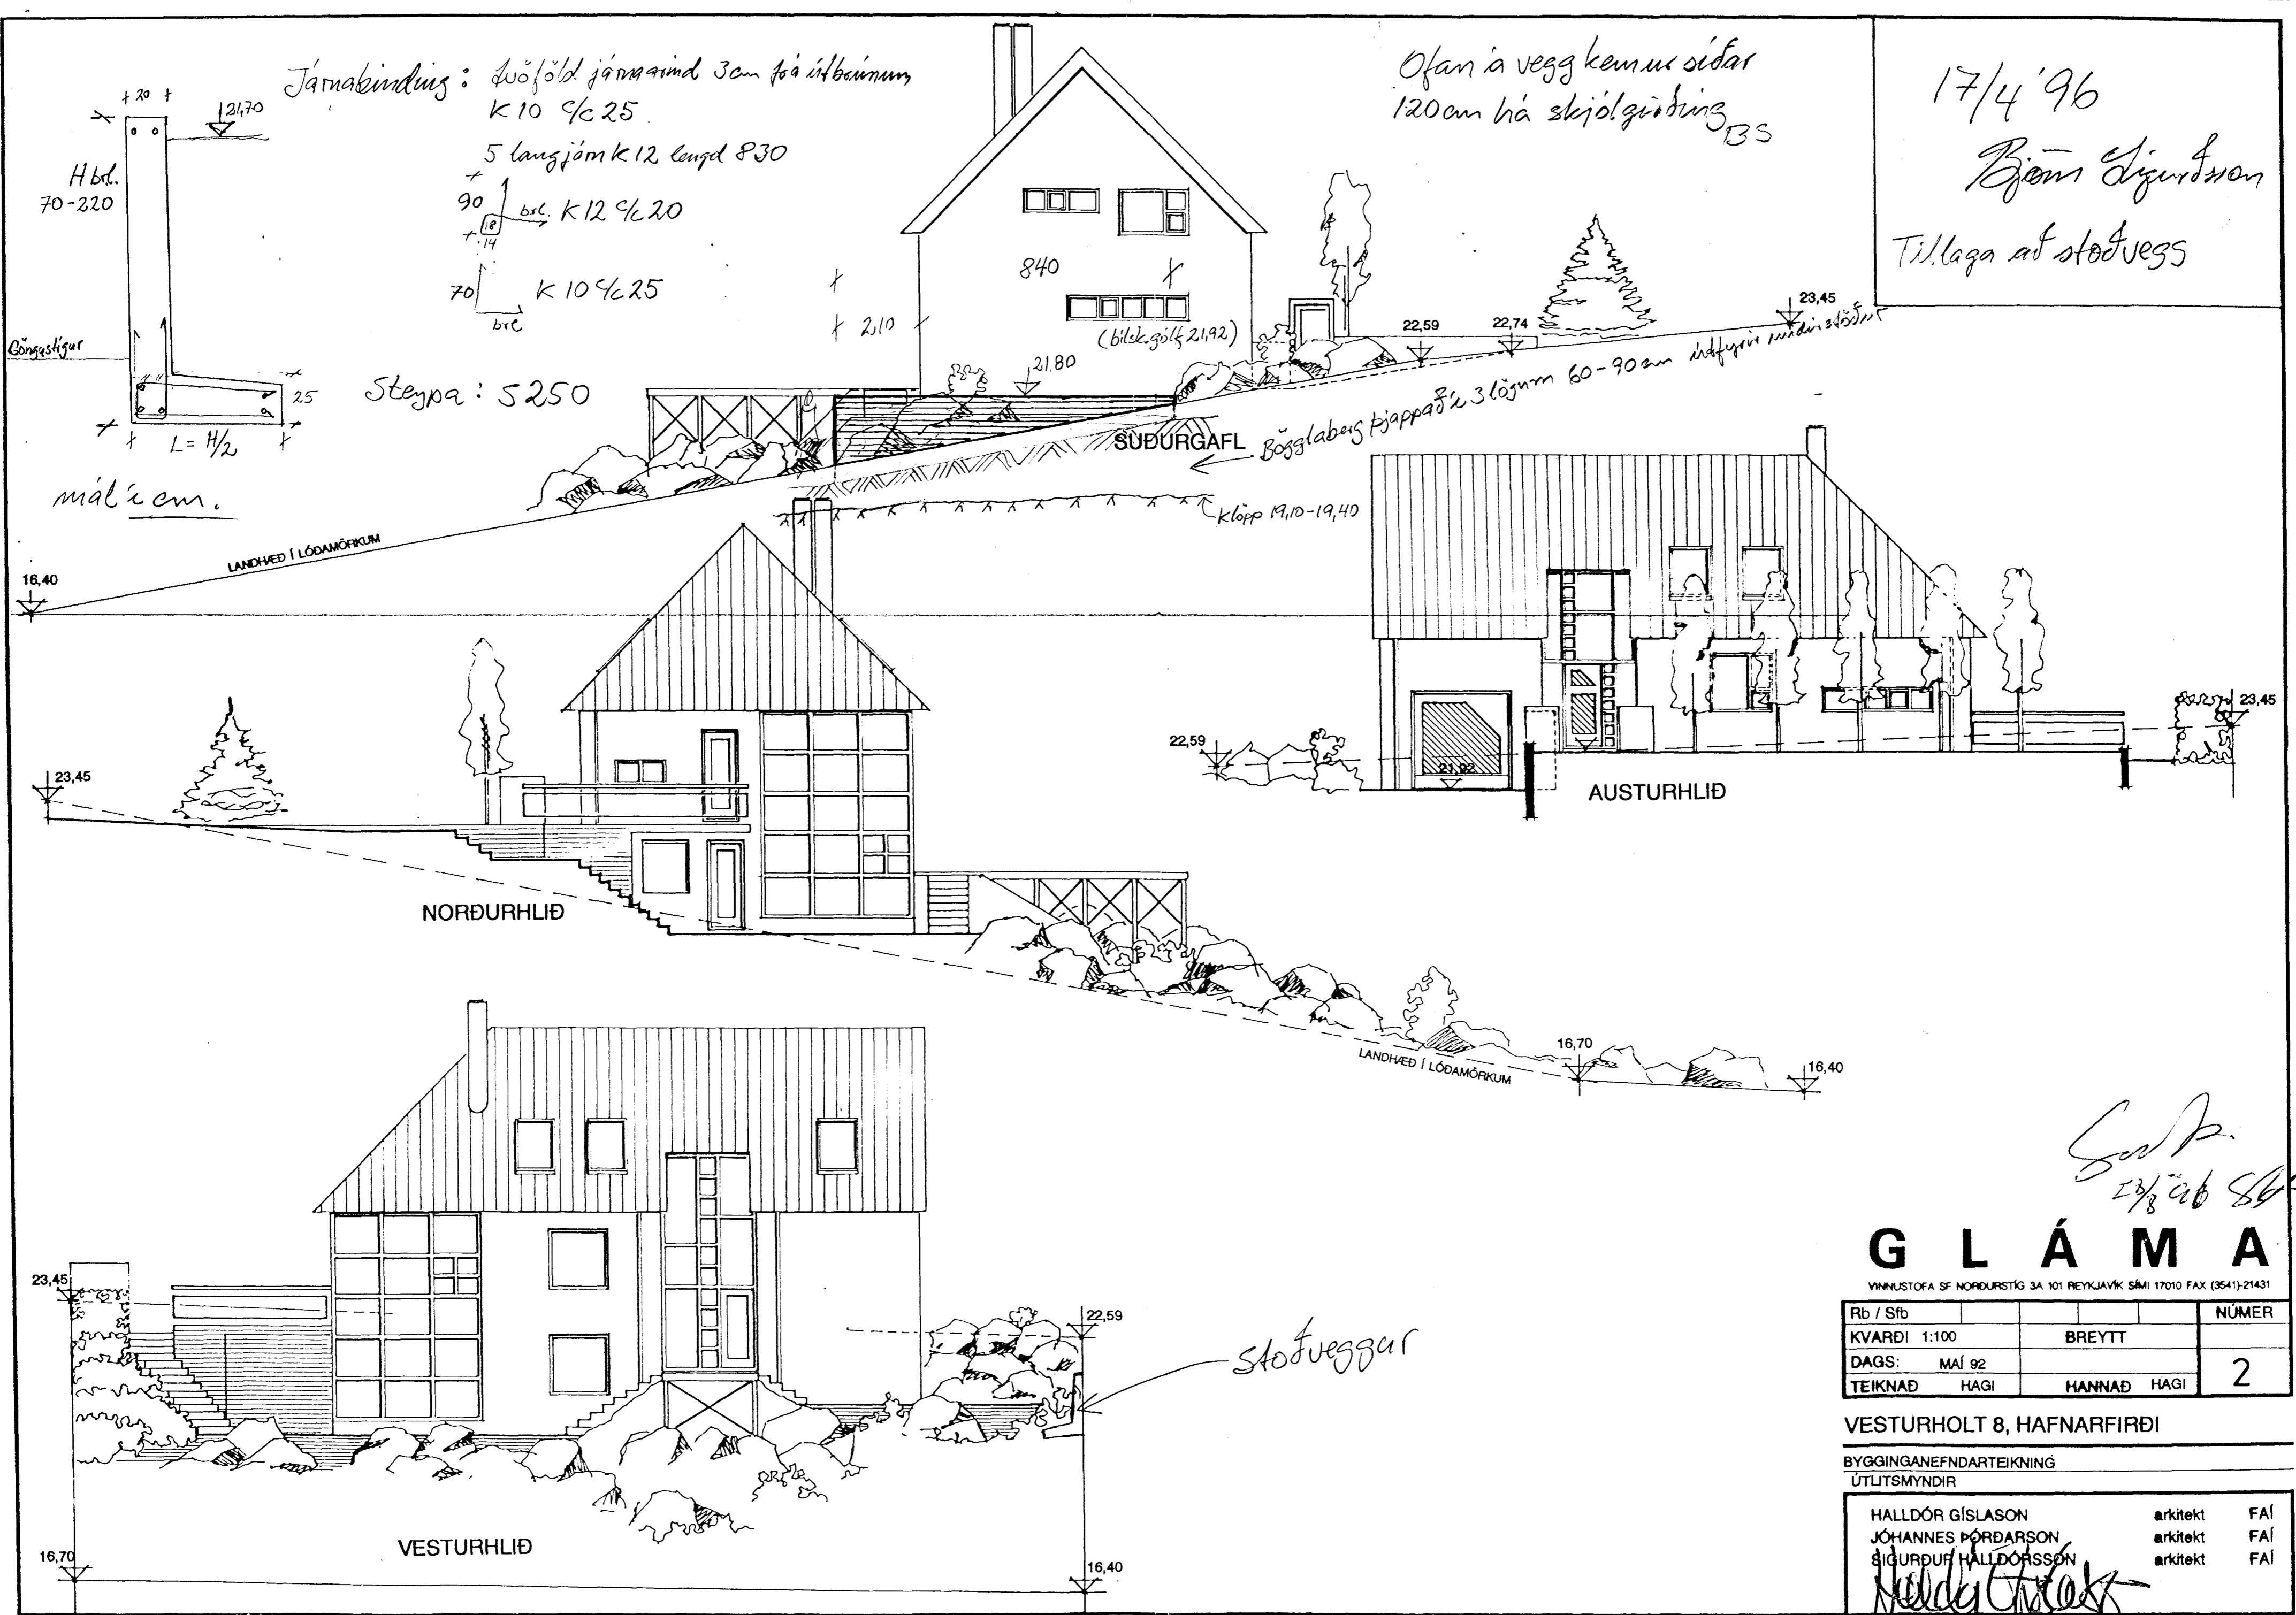

LANDVEÐ / LÓÐAMÖRKUM

SÚBURGAFL

Bögglaberg fjáppað 2 3 löngum 60-90 cm á milli stöðva

Klökk 19,10-19,40

AUSTURHLIÐ

NORÐURHLIÐ

LANDVEÐ / LÓÐAMÖRKUM

VESTURHLIÐ

stofveggar

G. P.

GLÁMA

VINUSTOFA SF NORÐURSTÍG 3A 101 REYKJAVÍK SÍMI 17010 FAX (354)-21431

Rb / Stb		NÚMER
KVARDI 1:100	BREYTT	
DAGS: MAÍ 92		2
TEIKNAD HAGI	HANNAD HAGI	

VESTURHOLT 8, HAFNARFIRÐI

BYGGINGANEFNARTEIKNING
ÚTLITSMYNDIR

HALLDÓR GÍSLASON	arkitekt	FAI
JÓHANNES ÞÓRDARSON	arkitekt	FAI
ÞIGURDUR HALLDÓRSSON	arkitekt	FAI

Handwritten signature